



----- BRANDCELLSGRÄNS, EI 60
----- EI 60 ----- BRANDKLASS DÖRR/FÖNSTER

ÖRSÄNDAST DELVIS KOLLMÅTT.
SAMTLIGA MÅTT ÄR ANGIVNA I MILLIMETER OCH SKALL KONTROLLERAS PÅ
PLATS AV ENTREPRENÖR/LEVERANTÖR. FÖR OFFERTGIVNING GÄLLER
SKALMÅTT.

**EVENTUELLA ÄNDRINGAR SOM PÅVERKAT UTSEENDE OCH/ELLER
KONSTRUKTION SKA GÖRAS I SAMRÄD MED ARKITEKT.**
TILLVERKARE/LEVERANTÖR ANSVARAR FÖR KONSTRUKTIONENS HÅLLFASTHET
OCH STABILITET SAMT ATT INFÄSTNINGAR TILL TYPOCH ANTAL DIMENSIONER
FÖR TILFRELLSALLA FUNKTION. DÄR EJ ANNAVS SKA INFÄSTNINGAR
OCH SAMMANFÖRNING VARA DOLD. VID LEVERANS SKA SNICKER I MARK
MED LITTA ENLIGT RITNING.

R5	REV. VÄGG MELLAN KÖK OCH MATSAL	2022-12-19	CM
R4	REV. VÄGGAR, DÖRRAR, GÅST WC, M.M.	2022-11-03	CM
R3	REV. BH	2022-10-13	CM
R2	REV. BH	2022-06-07	CM
RFT	ÄNDRINGEN AVSER	DATUM	SIGN

||| PER ÖBERG ARKITEKT AB |||
STRANDVÄGEN 21 · SE-114 56 STOCKHOLM · SWEDEN
T: +46 8 662 95 55 · F: +46 8 662 72 55
www.perobergarkitekt.com


Projekt nr 22136

Stockholm, 2022-04-27

Stockholm, 2022 04 27	RITAD/KONSTR. AV	HANDLÄGGARE
	CM	CARLOS MARTINEZ
	PROJEKTSANSVARIG	
	PER ÖBERG	

| SKALA: 1:50 (A1) ; 1:100 (A3)

A-40-1-101 R5

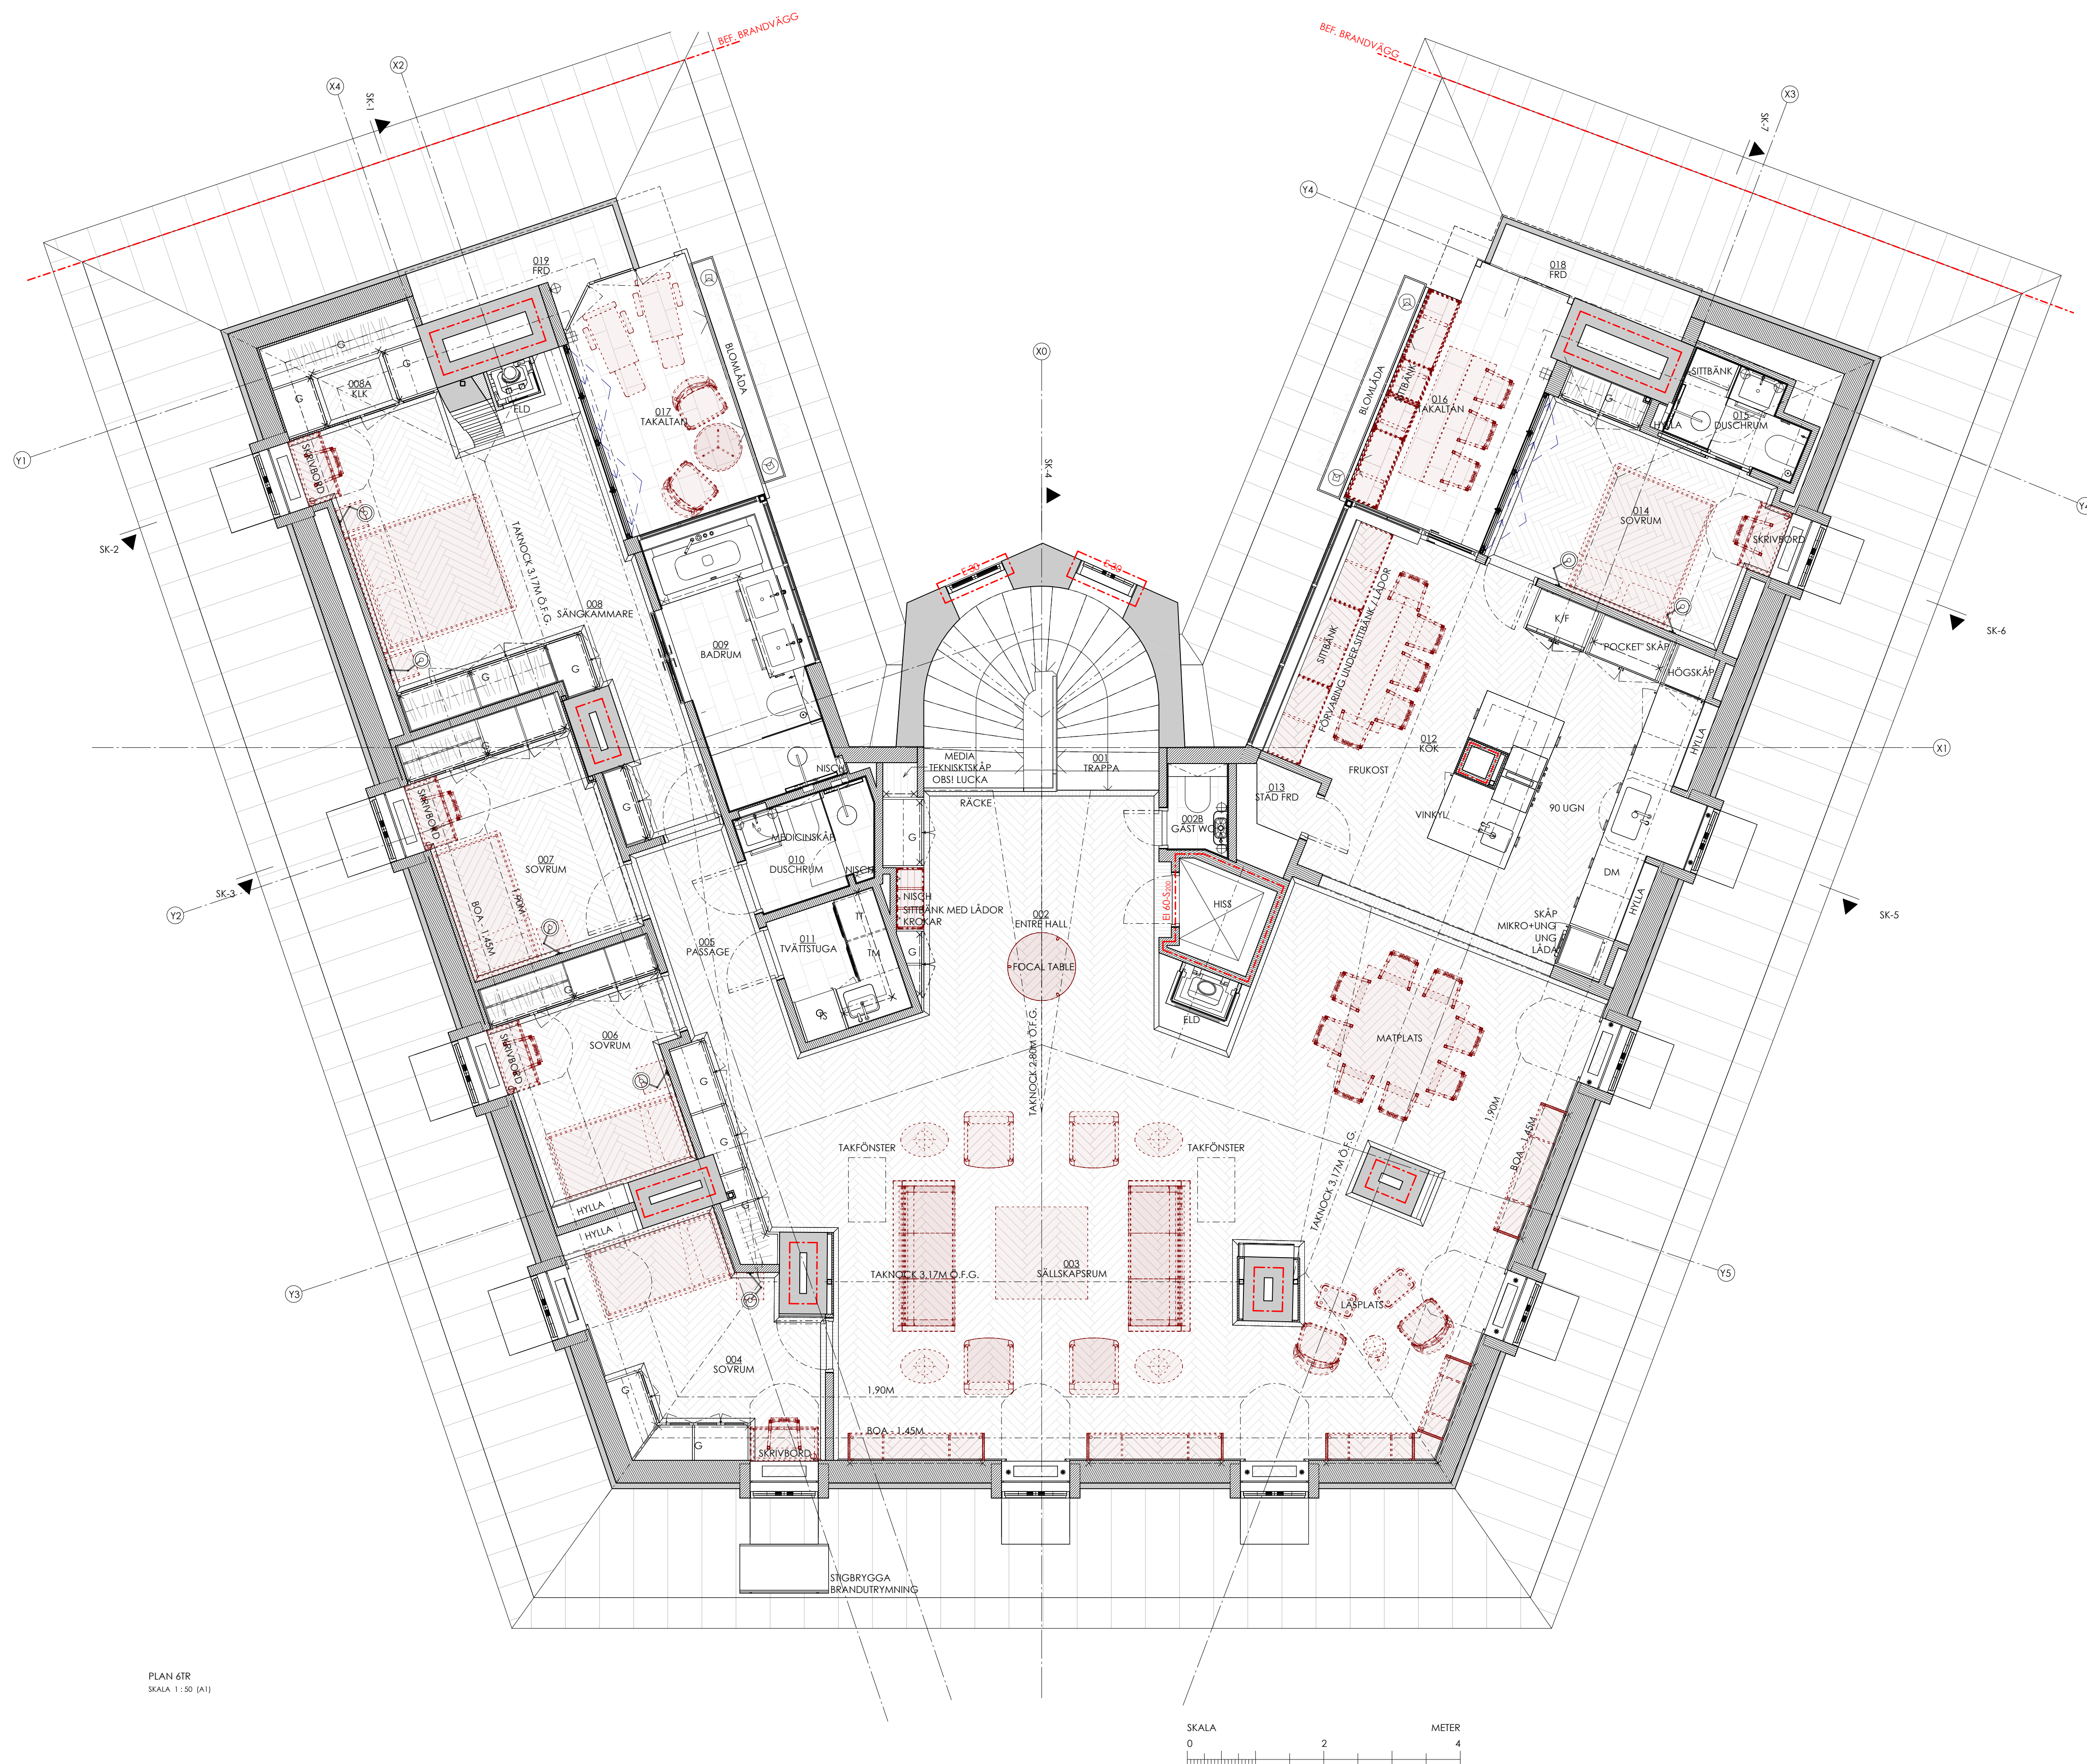

PLAN 6TR
SKALA 1:50 (A1)

SKALA


0 2

METER

FÖRKLARINGAR

SYMBOL

BESKRIVNING

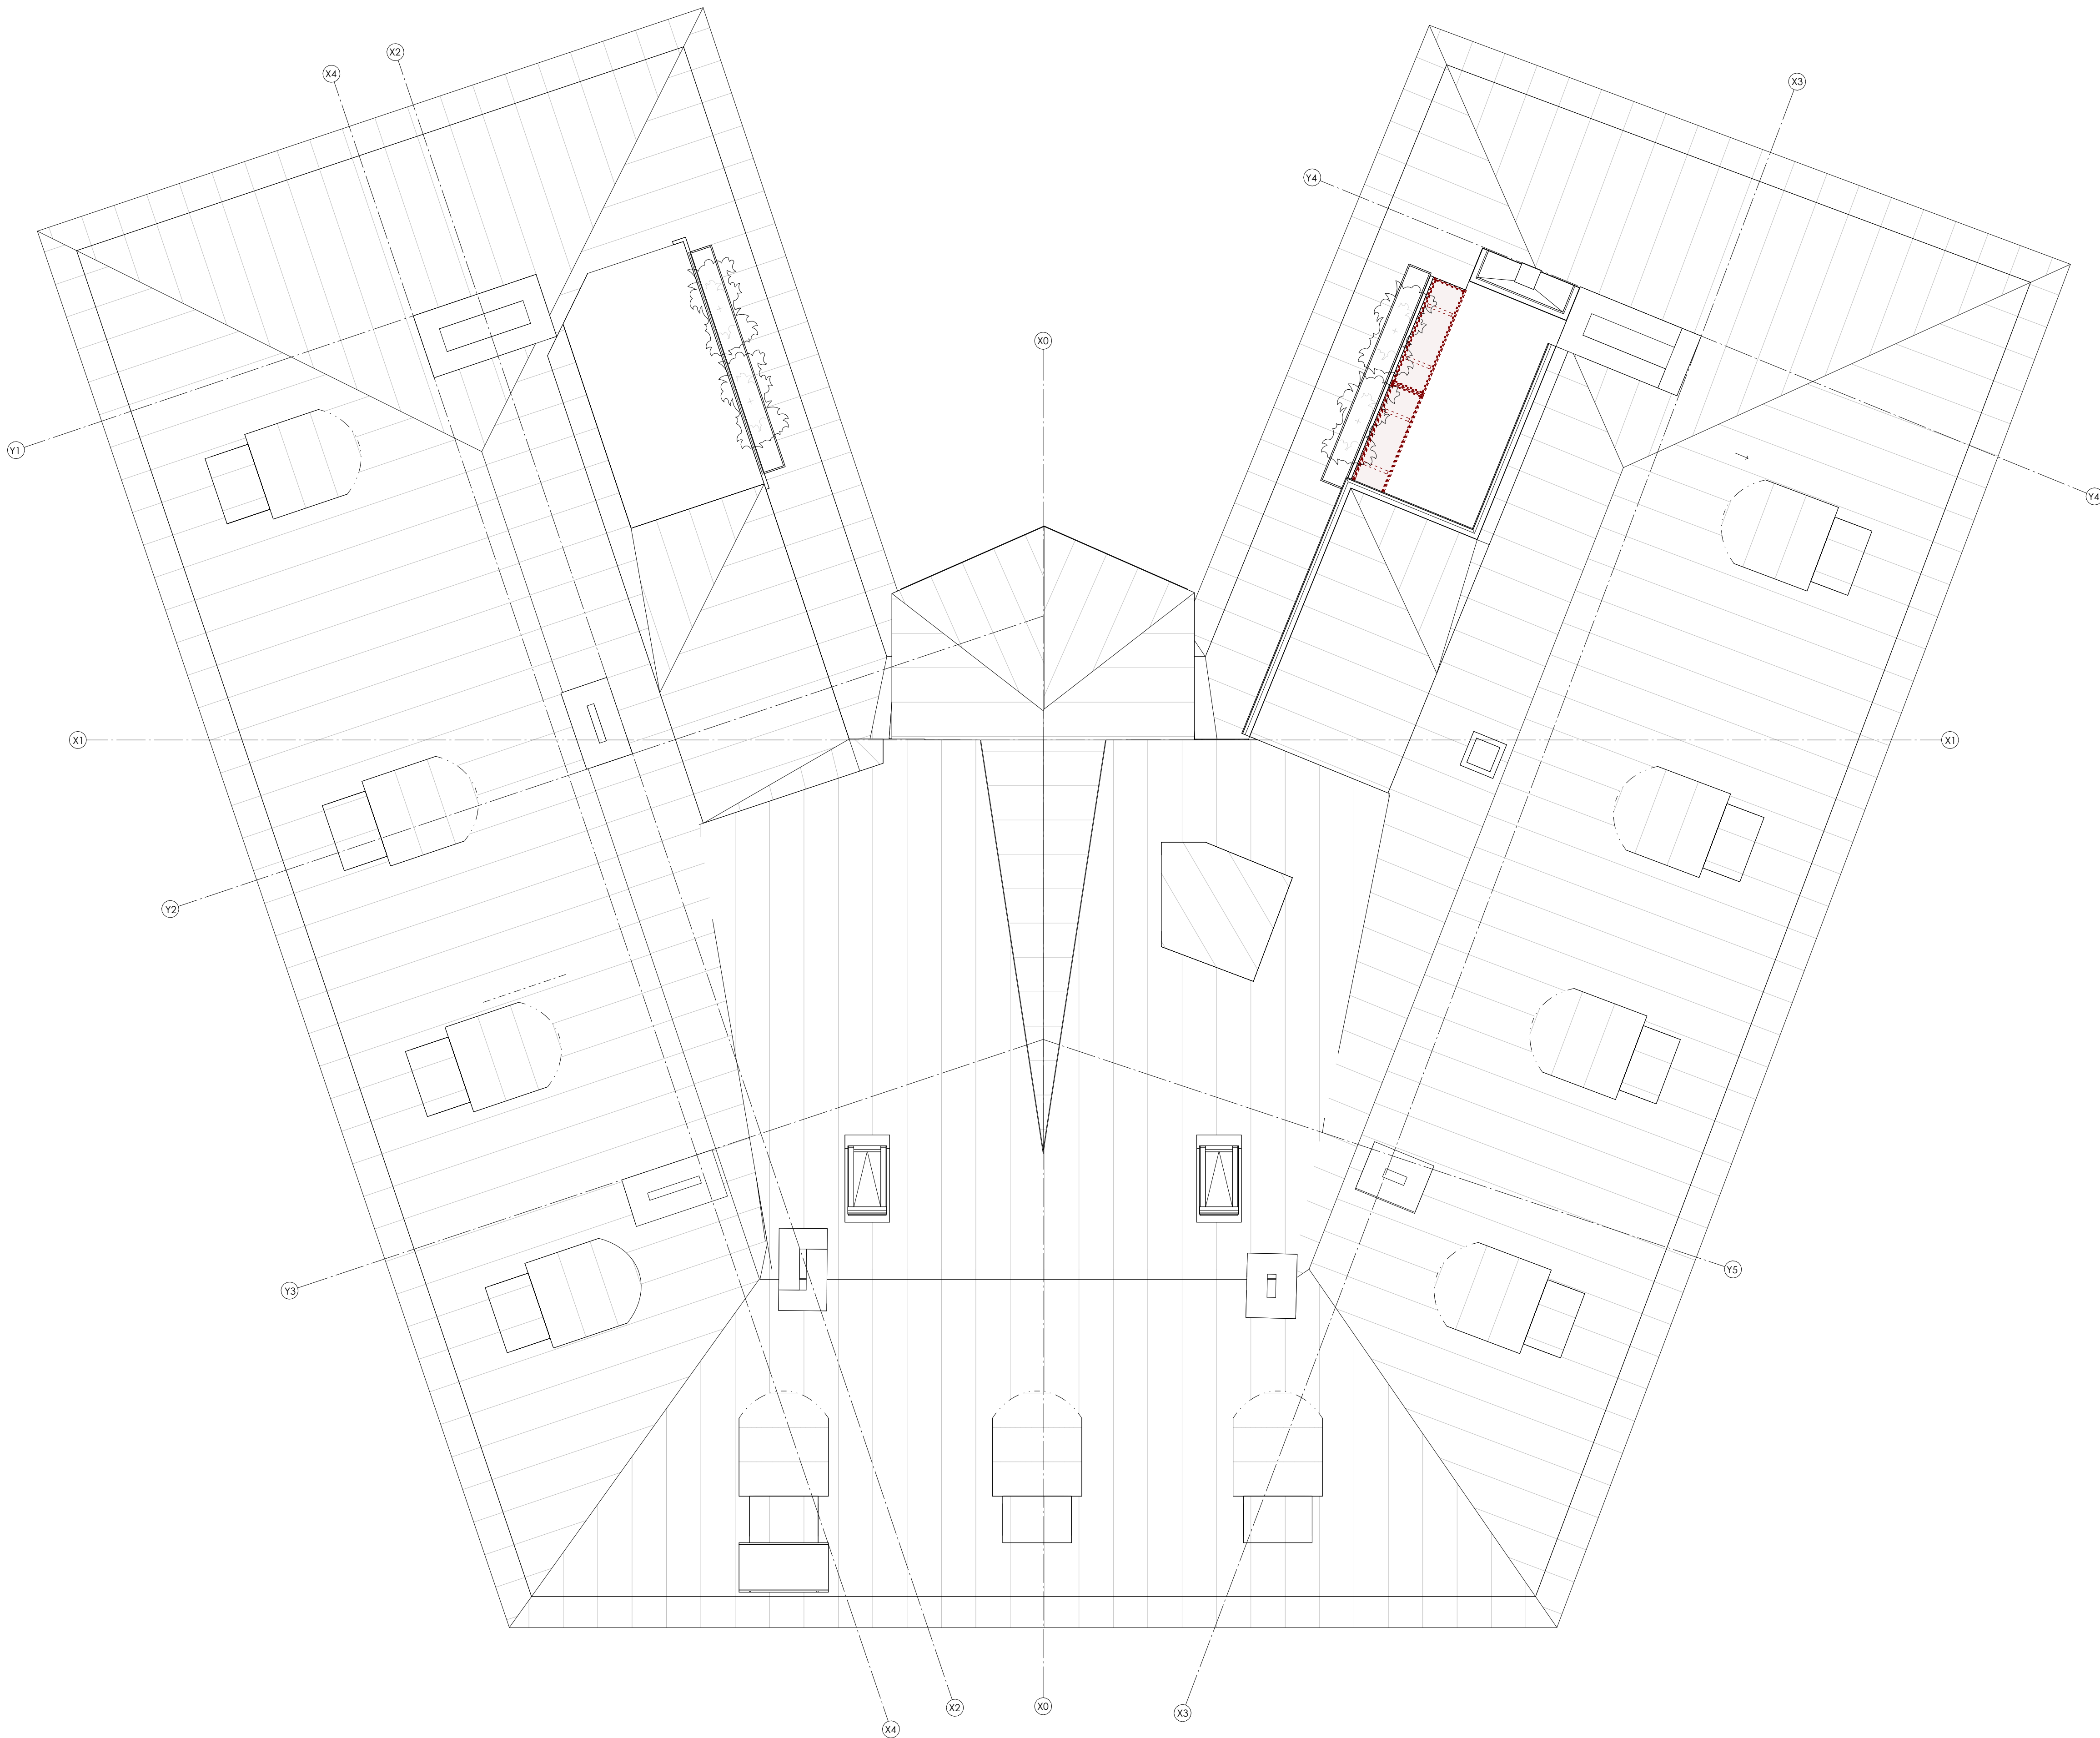TAKPLAN
SKALA 1:50 (A1)SKALA
0 2 4
METER

FÖRESKRIFTER

ÖBSEENDAST DELVIS KOLLMÄTT.
SAMTLIGA MÄTT ÄR ANGIVNA I MILLIMETER OCH SKALL KONTROLLERAS PÅ
PLATS AV ENTREPRENÖR/LEVERANTÖR. FÖR OFFERTGIVNING GÄLLER
SKALMÄTT.

EVENTUELLA ÄNDRINGAR SOM PÅVERKAT UTSEENDE OCH/ELLER
KONSTRUKTION SKA GÖRAS I SAMRÅD MED ARKITEKT.
TILLVERKARE/LEVERANTÖR ANSVARAR FÖR KONSTRUKTIONENS HÅLLFASTHET
OCH STABILITET SAMT ATT INFÄSTNINGAR TILL TYFOCH ANTAL DIMENSIONERAS
FÖR TILLREDDSLÄNDE FUNKTION. DÄR EJ ANNAT ANGES SKA INFÄSTNING
OCH SAMMANFÖGNING VARA DOLD. VID LEVERANS SKA SNICKER I MÄRKNAS
MED LITTRA ENLIGT RITNING.

HÄNVISNINGAR

BET ÄNDRINGEN AVSER DATUM SIGN

RELATIONSHANDLING

III PER ÖBERG ARKITEKT AB III

STRANDVÄGEN 21 - SE-114 56 STOCKHOLM - SWEDEN
T: +46 8 662 95 55 - F: +46 8 662 72 55
www.perobergarkitekt.com

KV VAKTELN 1

Projektnr 22136

OMBYGGNATION AV VINDSVÅNING

PLANRITNINGAR

TAKPLAN

Stockholm, 2022-04-27

RITAD/KONSTR. AV

CM

PROJEKTSANSVARIG

PER ÖBERG

HANDLÄGGARE

CARLOS MARTINEZ

TITEL:


SKALA: 1:50 (A1) : 1:100 (A3)

A-40-1-102


FÖRKLARINGAR

SYMBOL


BESKRIVNING

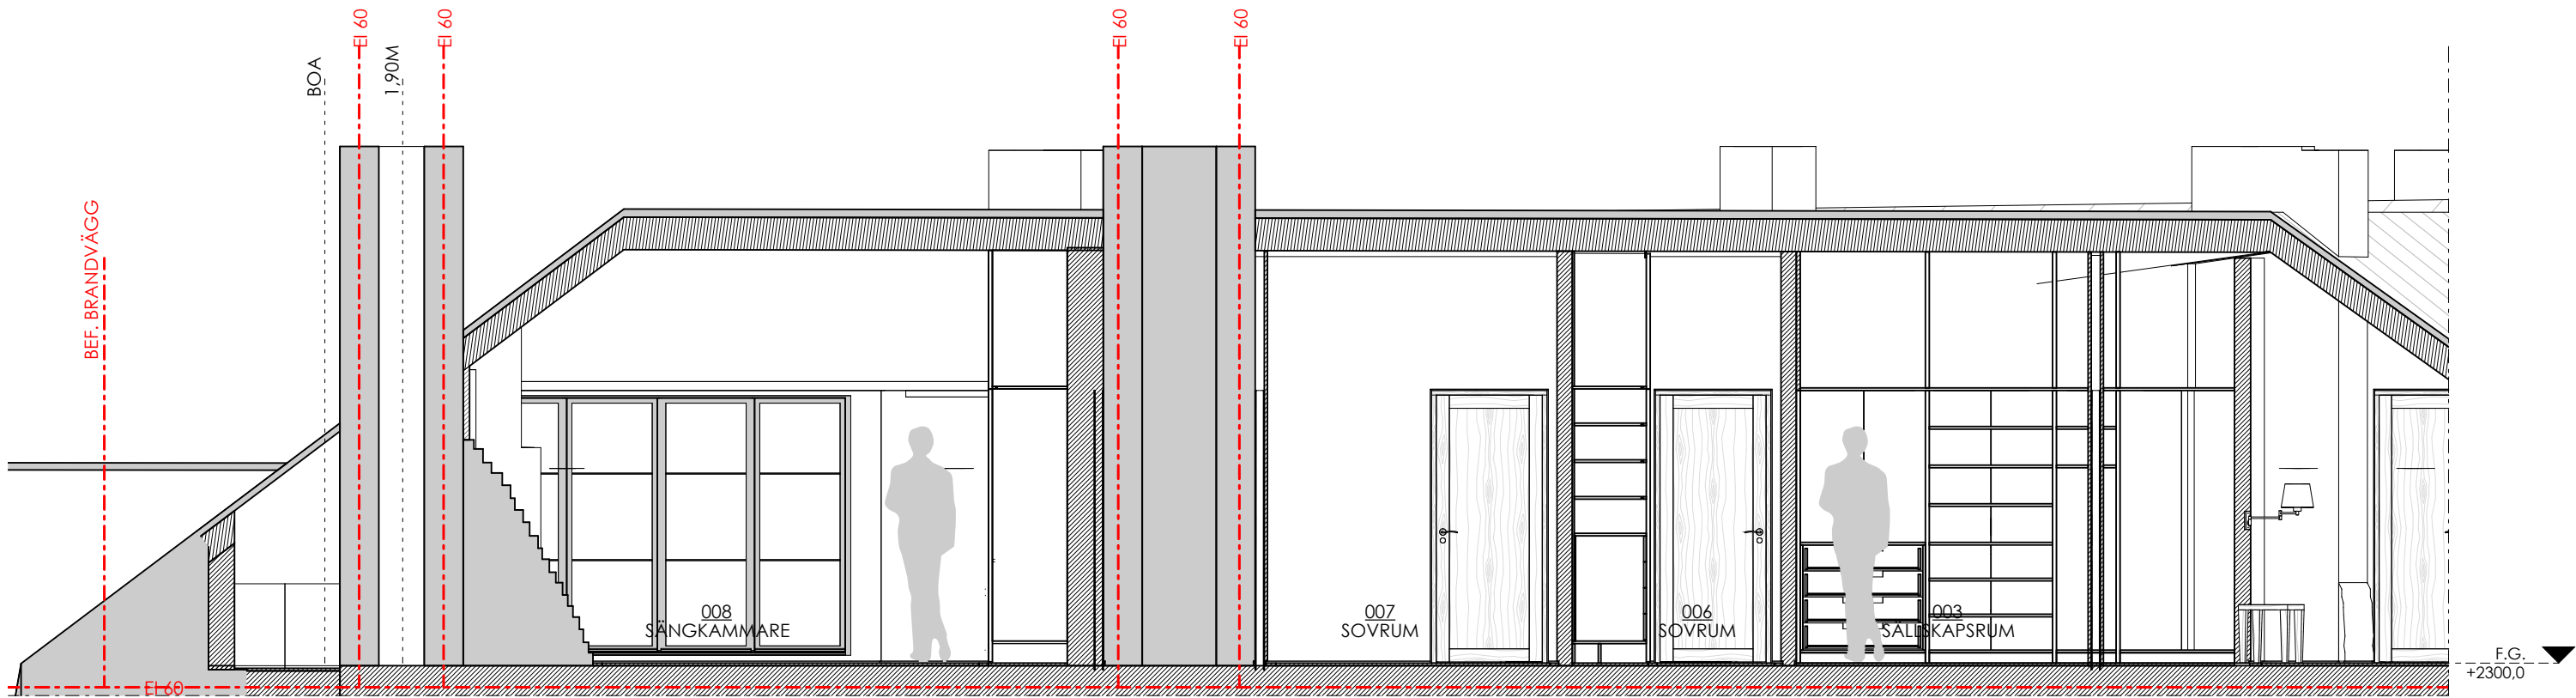


SEKTION SK-1
SKALA 1:50 (A1)

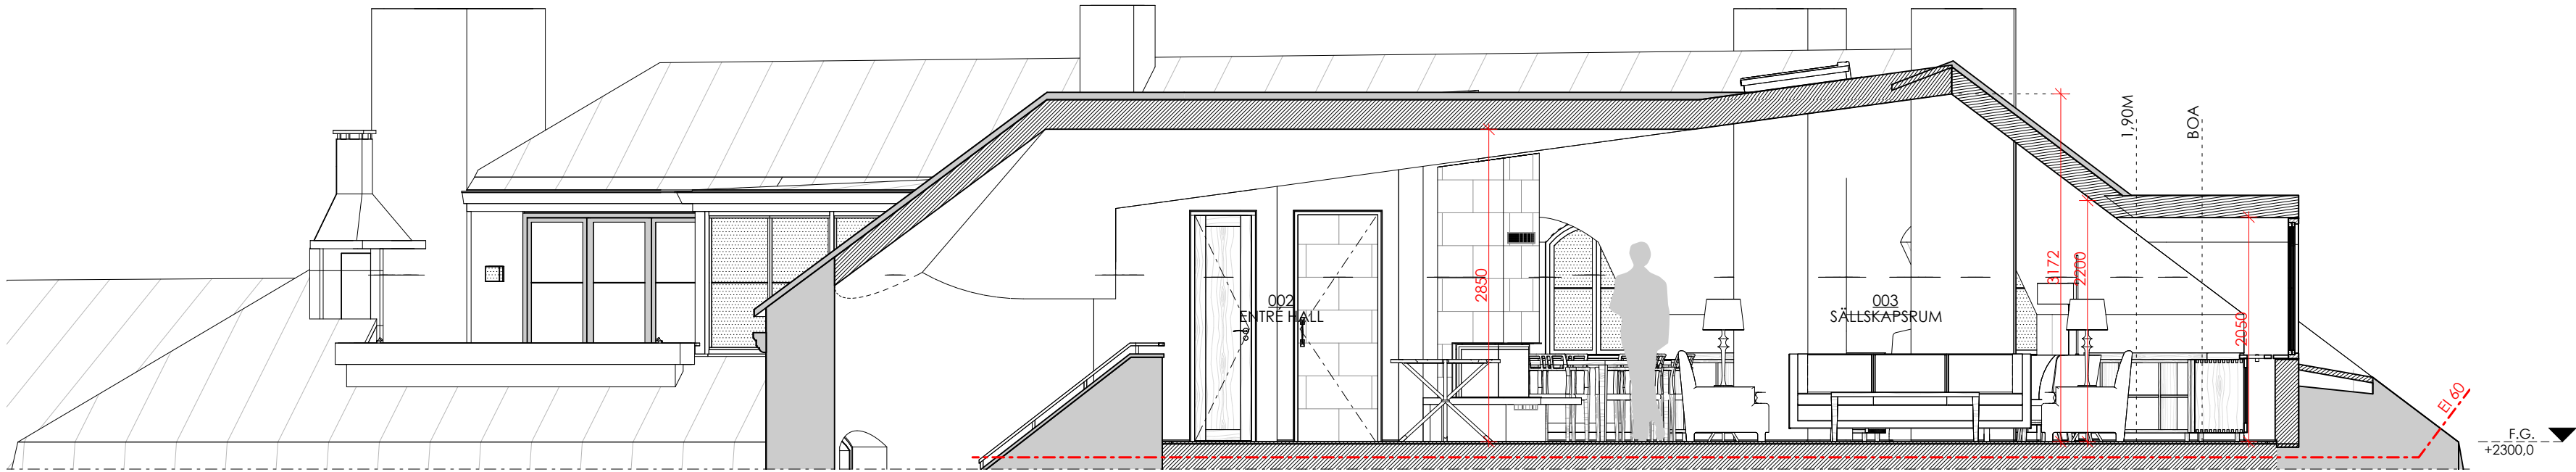

SEKTION SK-4
SKALA 1:50 (A1)

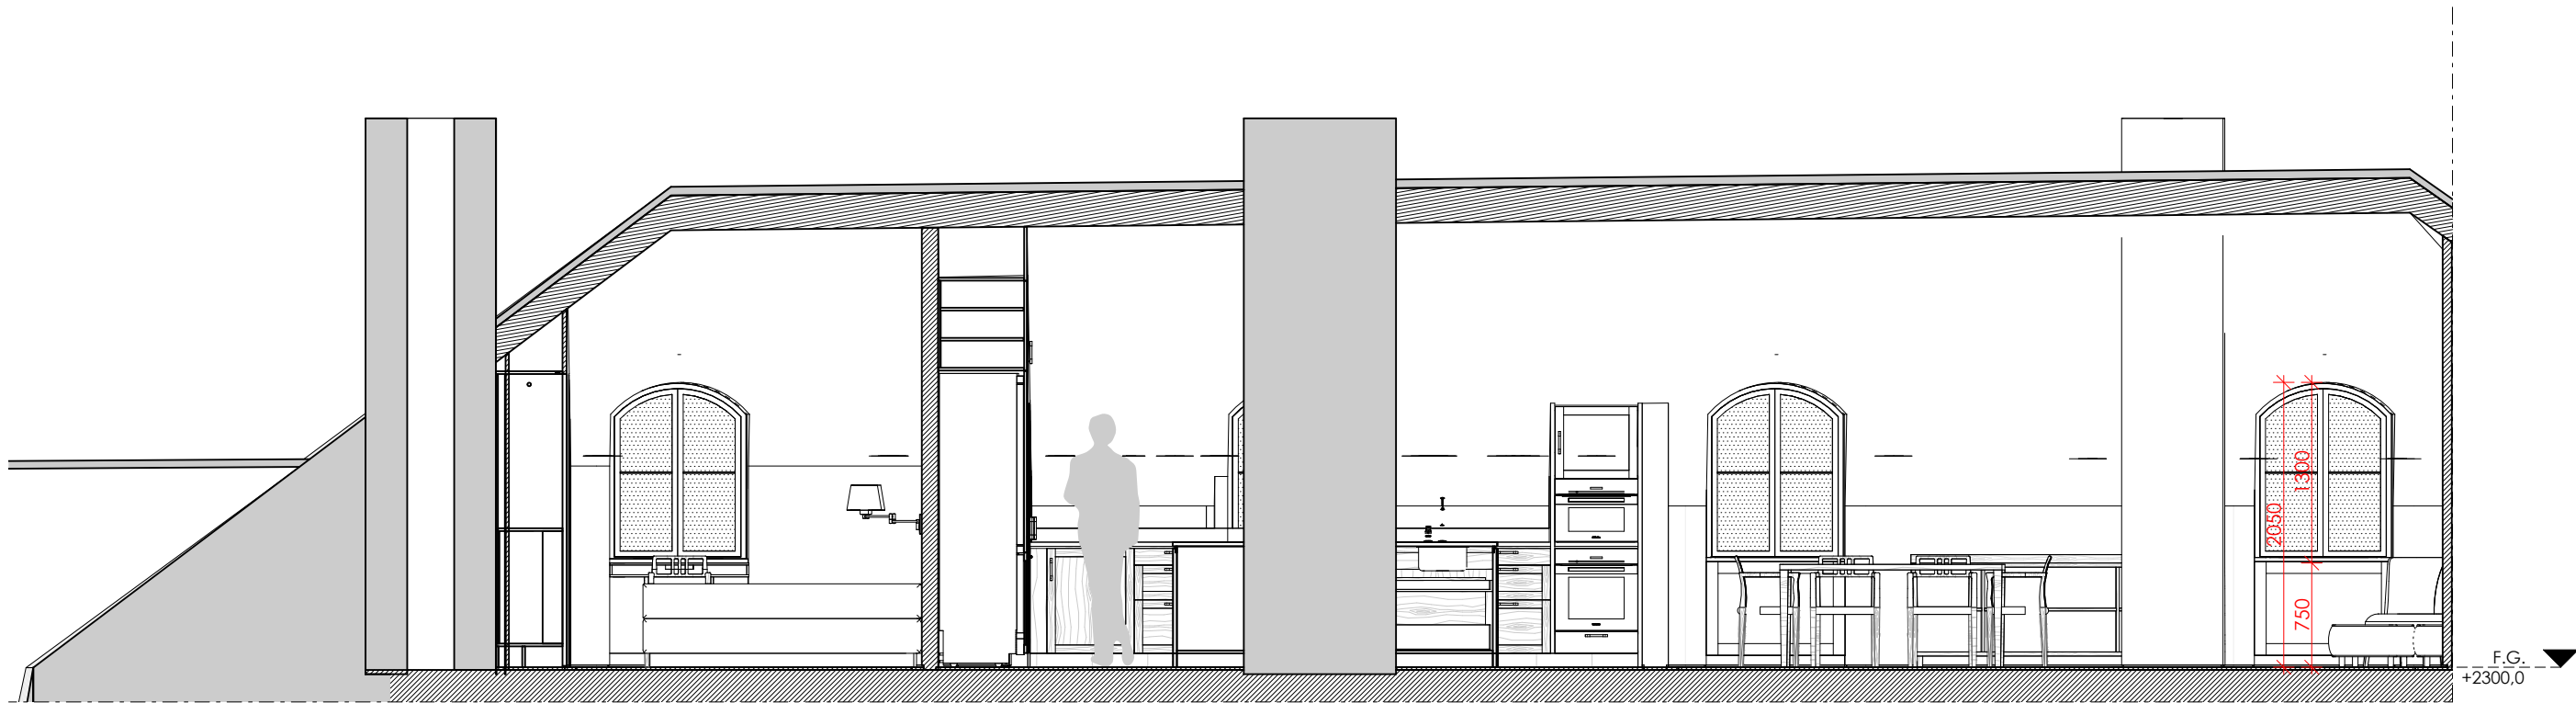

SEKTION SK-7
SKALA 1:50 (A1)

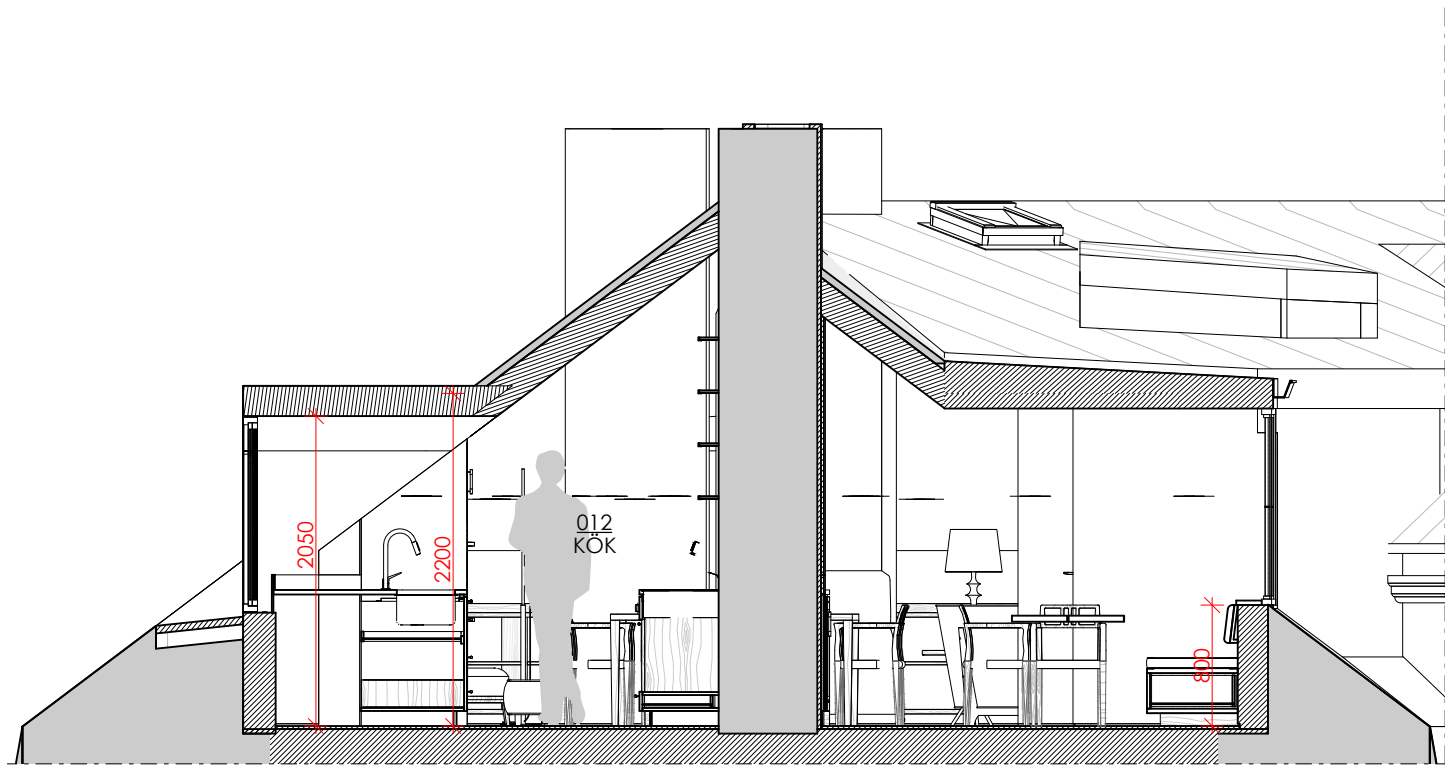


SEKTION SK-5
SKALA 1:50 (A1)


FÖRESKRIFTER

OBS! ENDAST DELVIS KOLLMÄTT.
SAMTLIGA MÄTT ÄR ANGIVNA I MILLIMETER OCH SKALL KONTROLLERAS PÅ
PLATS AV ENTREPRENÖR/LEVERANTÖR. FÖR OFFERTGIVNING GÄLLER
SKALMÄTT.
EVENTUELLA ÄNDRINGAR SOM PÅVERKAT UTSEENDE OCH/ELLER
KONSTRUKTION SKA GÖRAS SAMRÅD MED ARKITEKT.
TILLVERKARE/LEVERANTÖR ANSVARAR FÖR KONSTRUKTIONENS HÅLLFASTHET
OCH STABILITET SAMT ATT INFÄSTNINGAR TILL TYFOCH ANTAL DIMENSIONERAS
FÖR TILLREDDSLÄNDE FUNKTION. DÄR EJ ANNAT ANGES SKA INFÄSTNING
OCH SAMMANFÖGNING VARA DOLD. VID LEVERANS SKA SNICKER I MÄRKNAS
MED LITTRA ENJUG RITNING.


HÄNVISNINGAR

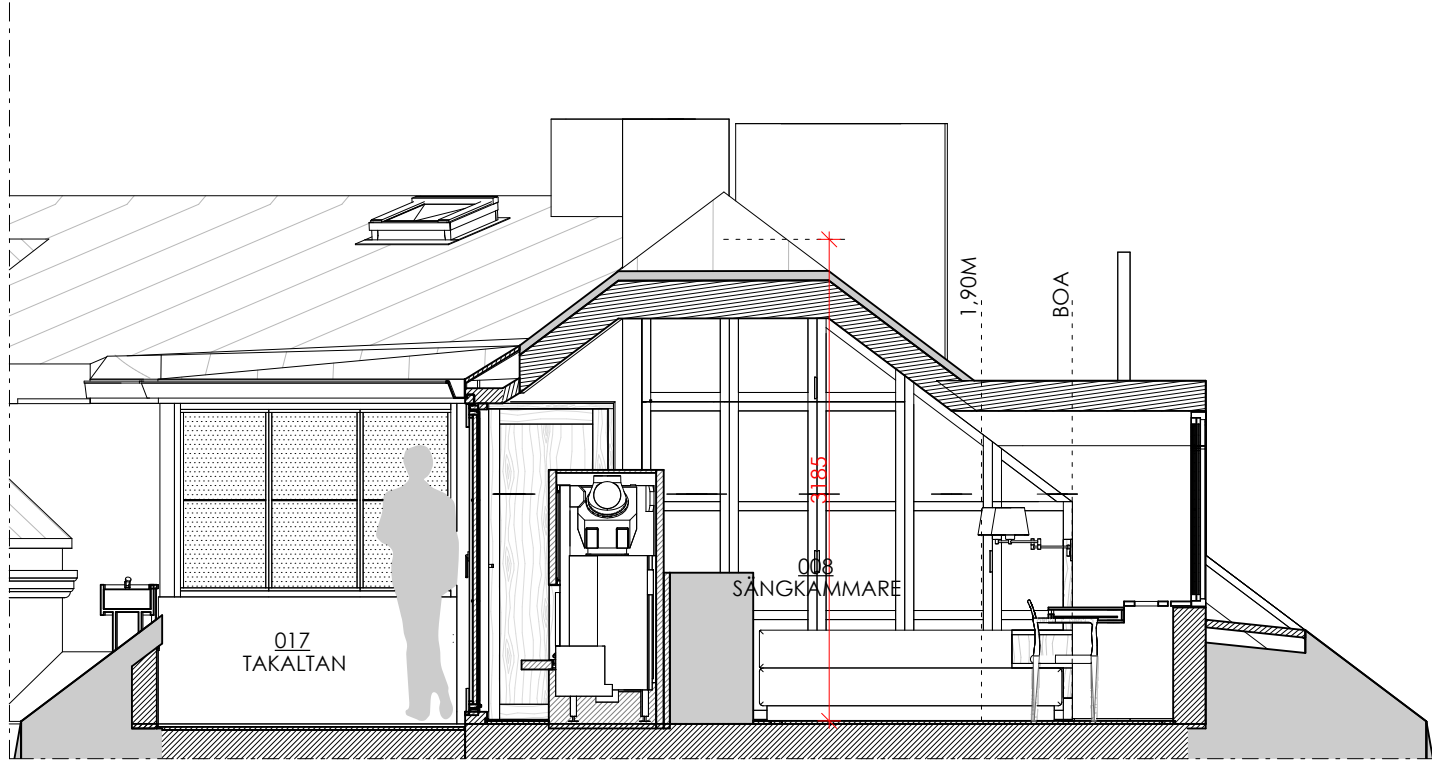

SEKTION SK-2
SKALA 1:50 (A1)

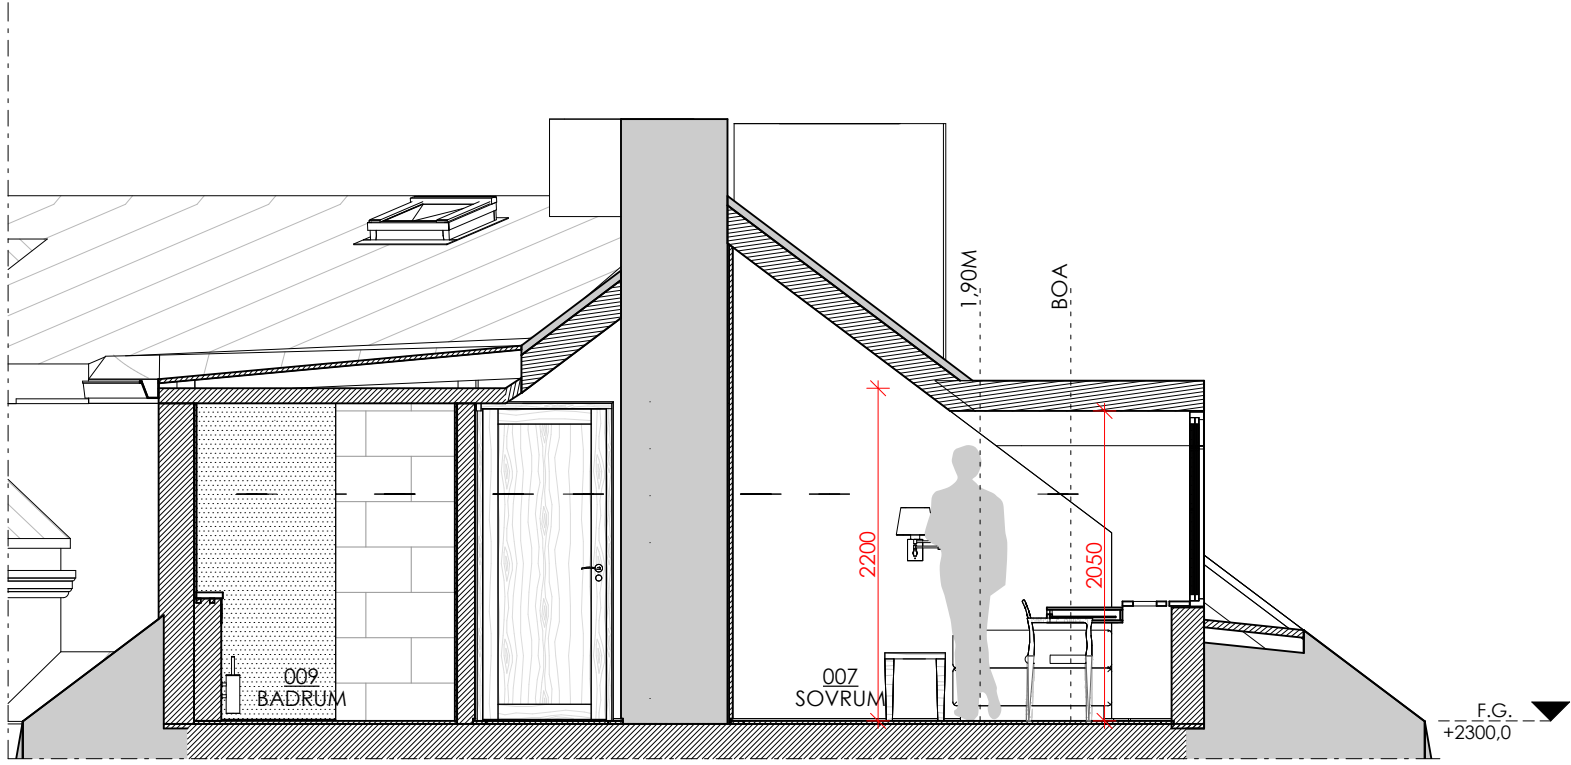

SEKTION SK-3
SKALA 1:50 (A1)

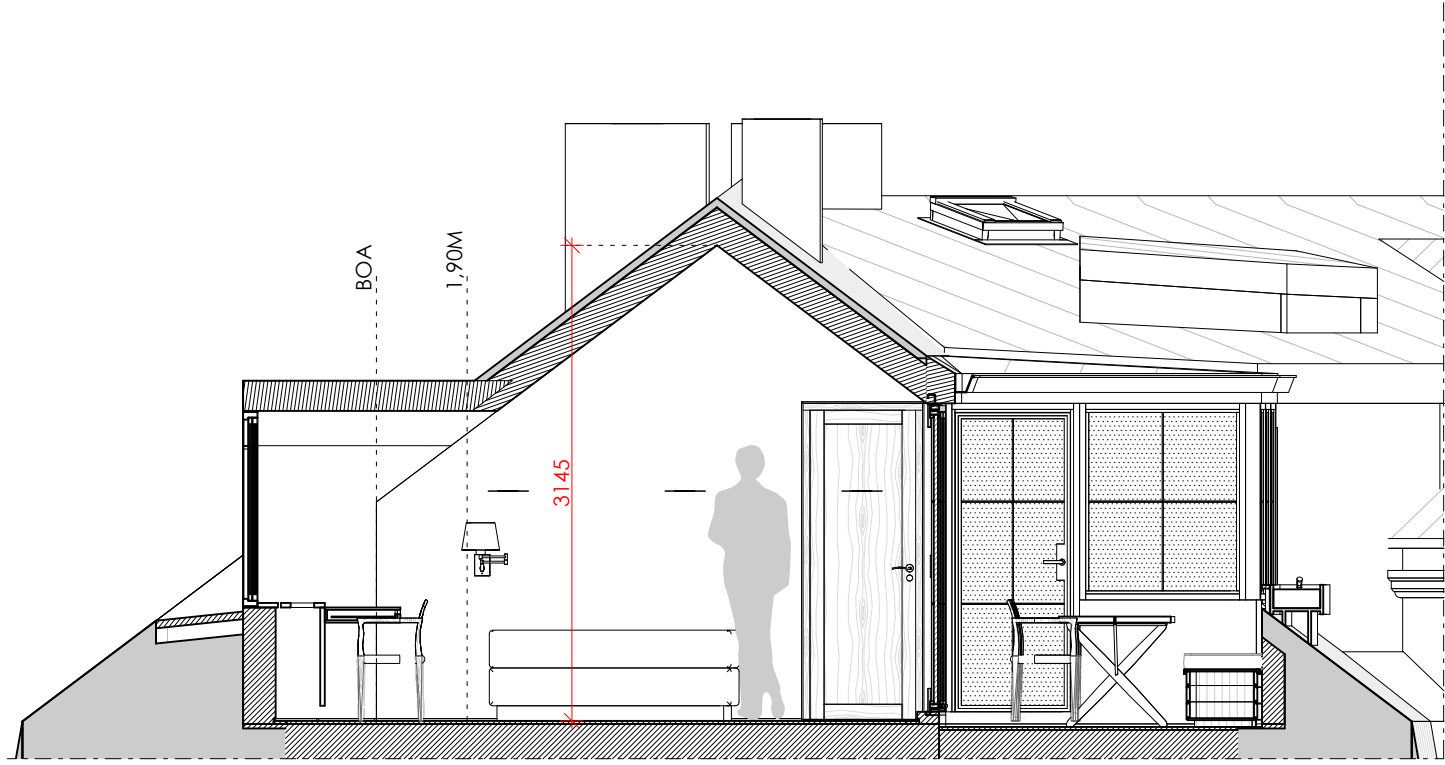

SEKTION SK-6
SKALA 1:50 (A1)



BET ANDRINGEN AVSER DATUM SIGN

RELATIONSHANDLING

III PER ÖBERG ARKITEKT AB III
STRANDVÄGEN 21 - SE 114 56 STOCKHOLM - SWEDEN
T: +46 8 662 95 55 - F: +46 8 662 72 55
www.perobergarkitekt.com

KV VAKTELN I

Projektnr 22136

OMBYGGNATION AV VINDSVÄNING

SEKTIONER

Stockholm, 2022-04-27

RITAD/KONSTR. AV

CM

PROJEKTSANSVARIG

PER ÖBERG

HANDLÄGGARE

CARLOS MARTINEZ

BET:

SKALA: 1:50 (A1) : 1:100 (A3)

A-40-3-103