


1-SEKTION VID TERRASS
1:50



2-NORMALSEKTION
1:50

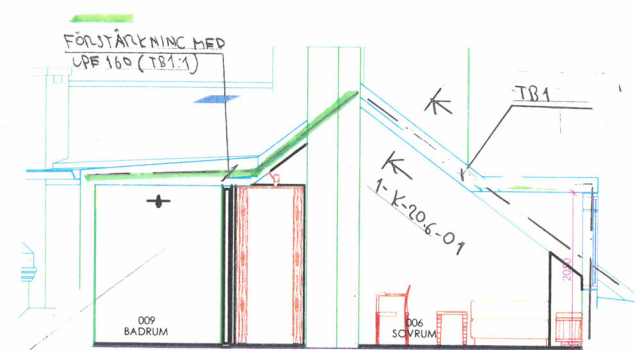

RELATIONSHANDLING



Tel. 08-652 06 60 E-post: info@astadien.se

UPPDRAG NR 1541-29	RITAD AV J. SANDSTRÖM	UPPDRAGSLEDARE J. SANDSTRÖM
-----------------------	--------------------------	--------------------------------

2023-04-13	ANSVARIG J. SANDSTRÖM
------------	--------------------------

KV. VAKTELN 1
VINDSOMBYGGNAD
SEKTIONER

SKALA A1 1:50 A3 1:100	NUMMER K-20.2-01	REV -
------------------------------	---------------------	----------