


1- PRINCIPSEKTION GENOM YTTERTAK: TB1


1:10

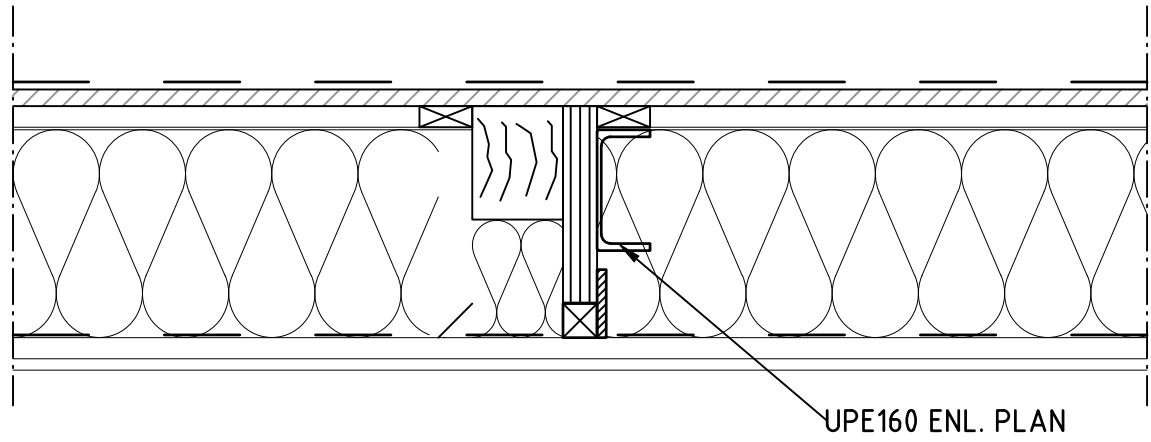

2- PRINCIPSEKTION GENOM FÖRSTÄRKT YTTERTAK: TB1:1

1:10


I ÖVRIGT LIKA DET. 1

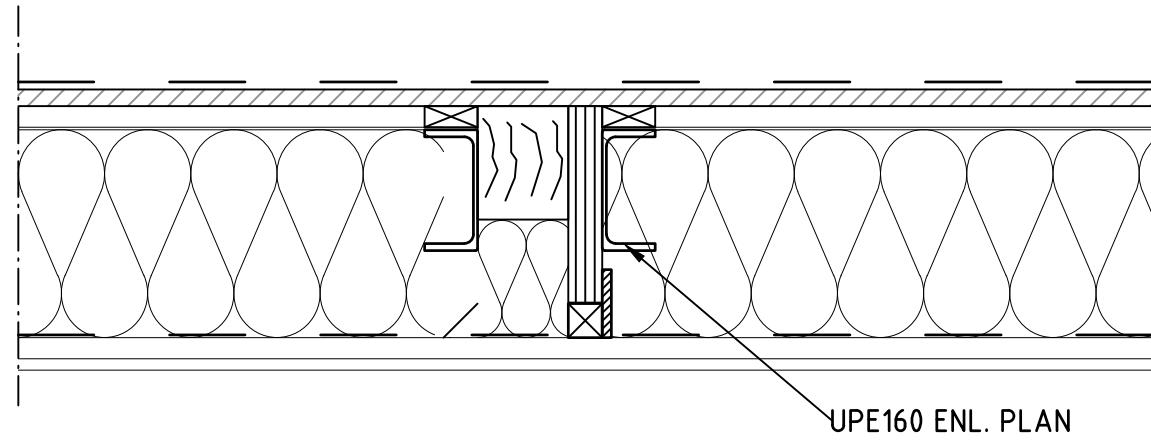

3- PRINCIPSEKTION GENOM FÖRSTÄRKT YTTERTAK: TB2

1:10


I ÖVRIGT LIKA DET. 1

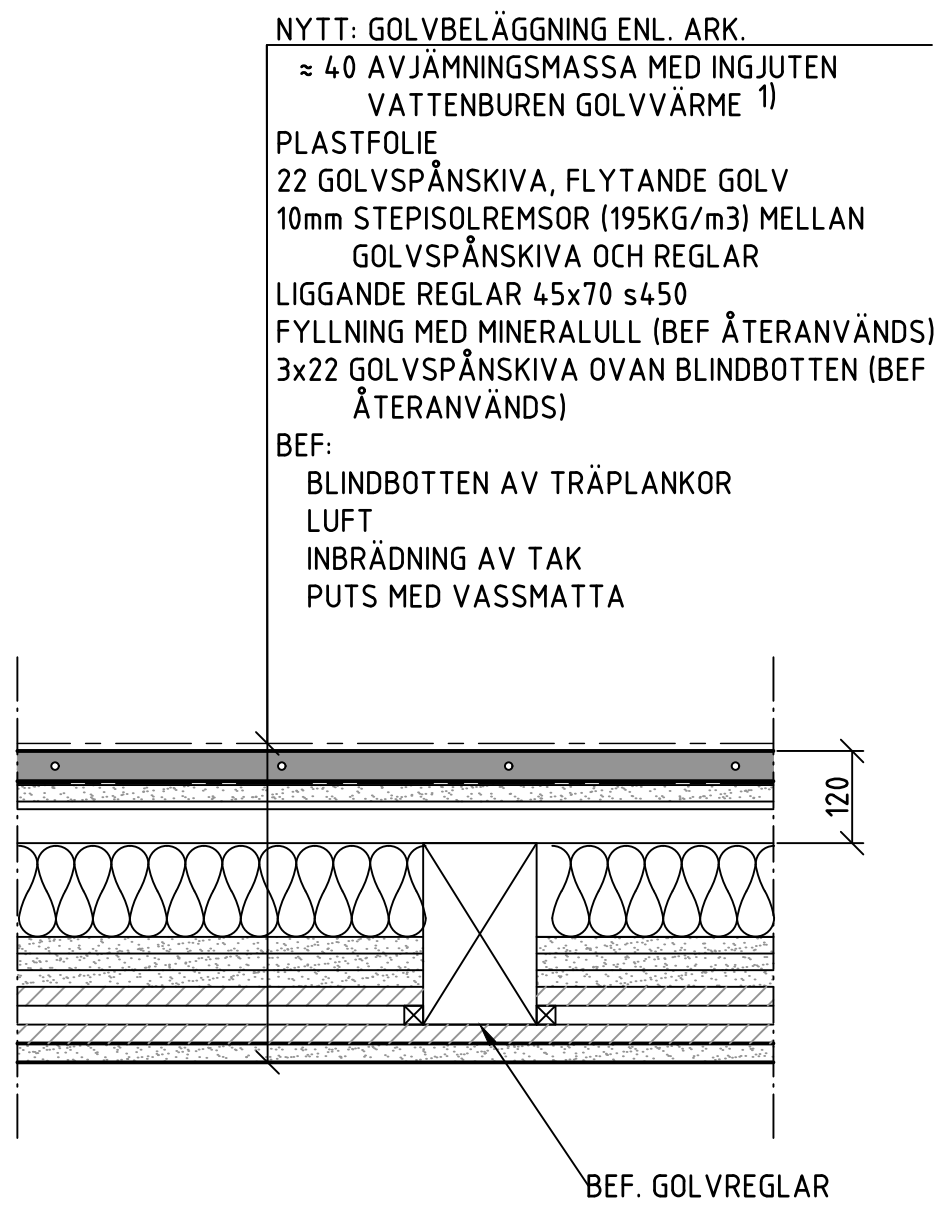

4- SEKTION GENOM VINDSBJÄLKLAG, GENERELLT

1:10


- 1) VID ANSLUTNING MOT VERTIKALA YTOR  
(VÄGGAR) GJUTS AVJÄMNINGEN MOT 10  
STEPISOL

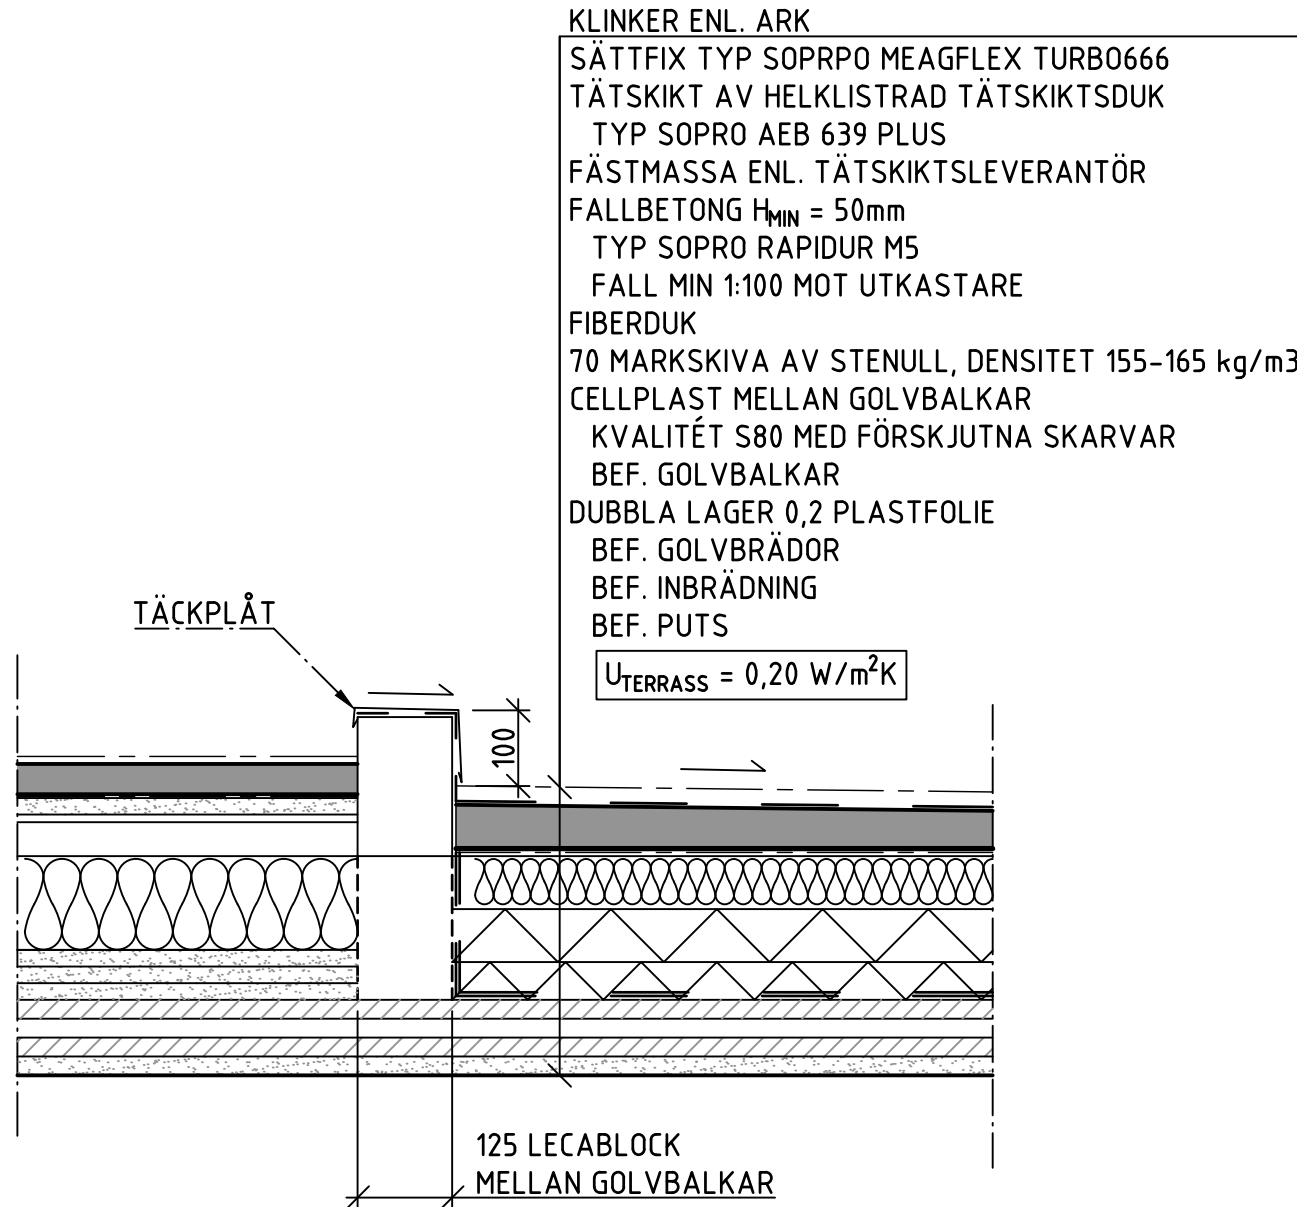

5- SEKTION GENOM TAKTERRASS

1:10



REV	ANT	ÄNDRINGEN AVSER	SIGN	DATUM
RELATIONSHANDLING				
<div> <b>ASTADIEN</b></div>				
Tel. 08-652 06 60			E- post: info@astadien.se	
UPPDRAG NR 1541-29		RITAD AV J. SANDSTRÖM	UPPDRAGSLEDARE J. SANDSTRÖM	
DATUM 2023-04-13		ANSVARIG J. SANDSTRÖM		
KV. VAKTELN 1				
VINDSOMBYGGNAD				
DETALJER				
SKALA A1 1:10 A3 1:20		NUMMER K-20.6-01		I REV —