

BUSKAR, PERENNER OCH KLÄTTERVÄXTER

Art	Svenskt namn	Antal	cc (meter)	Kvalitet
B1 - Hippophae rhamnoides 'Hikui'	havtorn	94	0,8	Busk C3,5
B2 - Lonicera caerulea 'Stubbard'	blårry	143	0,8	Busk C3,5
B3 - Ribes alpinum 'Pumilium'	måbär	315	0,7	Busk C3,5
K1 - Hedera Helix 'Baltica'	murgroda	139	0,5	A-kv Co
K2 - Parthenocissus quinquefolia var. engelmannii	engelmansvin	469	0,5	A-kv Co
P1 - Anemone sylvestris	tosippa	563	0,3	A-kv Co
P2 - Epimedium versicolor 'Sulphureum'	blekgul sockblomma	436	0,3	A-kv Co
P4 - Molinia caerulea 'Moorhexe'	blåråtel	115	0,4	A-kv Co

Kasuner:  
7 = 3000 L komposterbart,  
8 = 5000 L brännbart  
9 = 5000 L brännbart

TRÄD OCH SOLITÄRBUSKAR

Art	Svenskt namn	Antal	Kvalitet
B4 - Azalea luteum	guldazalea	7	50-60 Co
B5 - Juniperus communis 'Oskekladden'	en	13	80-100 Co
B6 - Rosa canina	stenros	8	Busk C3,5
B7 - Sambucus nigra 'BLACK BEAUTY'	sort av fläder	7	Sol 200-250 K
T1 - Acer campestre 'Elskijk'	sort av naverlän	3	Hst 4x 20-25 K
T2 - Acer pensylvanicum f. VÄSTERÅKER	amerikansk strimlön	1	Hst 4x 20-25 K
T3 - Betula pendula 'Dalecarlica' E	ornäsbjörk	4	Hst 3x 16-18 K
T4 - Crataegus x persimilis 'Splendens'	sort av sylhagtorn	3	Hst 4x 16-18 K
T5 - Pinus sylvestris	tall	6	Sh 120-140 3x 16-18 K

\*Antalet växter är uppskattade efter justeringar till relationshandlingen

TECKENFÖRKLARING

- Arbetsområdesgräns 1 m utanför verklig gräns

Fastighetsgräns/kvarterstraktgräns

Fasad

Utskjutande byggnadsdel över mark

Byggnadspelare

Cykelstätt, Nola Cykelbåge

Cykelstätt, Nola Cykelbåge, med HLS-belysning

U1

Papperskorg, Vestre, Bloc art nr 1543

U2

Grill, Chili från Hags

U3

Picknickbord Hvilan från Vestre

U4

Solbänk, Bloc från Vestre

U4b

Solbänk, Bloc från Vestre. Med infälld belysning

U5

Bänk, April från Vestre

U6

Vroom bänk ändmodul art nr 609

U7

Vroom bänk ändmodul art nr 654, 480 mm lång

U8

Vroom bänk ändmodul art nr 654, 330 mm lång

U9

Trafikskylt, Herrgårman

U10

Parkeringsskylt E19

U11

Parkeringsskylt E19 +handikappsylt T7

Parkeringsskylt symboltavla T11 pilar vardera riktning

U12

Fågelholk

R1

Räcke på mur 1100 mm, ModernS med förlängd stolpe

R2

Räcke på mur 1100 mm, ModernS. fästs bakom mur

R3

Parkeringsräcke

HL1

Handledare, ModernS från ABCSolutions, utan spjälor

HL2

Handledare 900 mm, Smidesräcke ModernS, med spjälor, fästs på I-stöd

HL3

Handledare, ModernS från ABCSolutions, med spjälor på ståltrappa

Befintlig belysningsstolpe, tillhör Stockholm stad, ny position

Belysningsfundament, stolpe, enl. E

Belysningsfundament, pollare, enl. E

Befintligt träd

+ Tx

Träd, nytt

+B5


Solitärbuske, ny

Målning parkering
- KOORDINATSYSTEM

Plan: SWEREF 99 18 00 HÖJD: RH 2000

ANMÄRKNINGAR

Totalt 196 cykelplatser

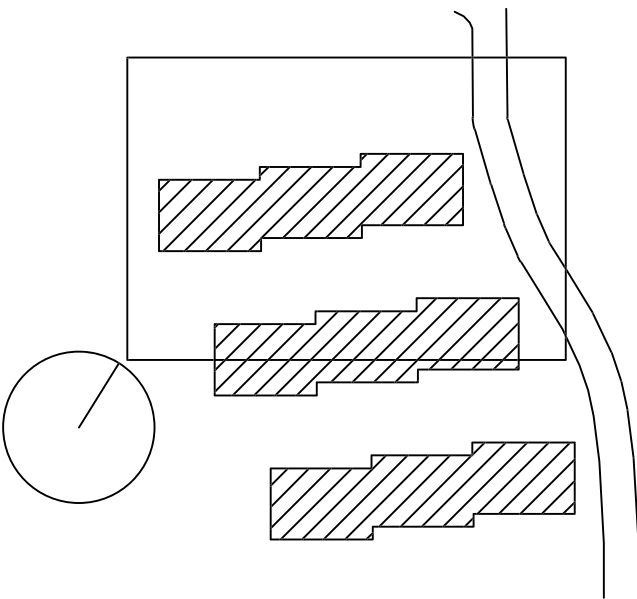

BET	ANDRINGEN AVSER	DATUM	SIGN
RELATIONSHANDLING			
JÄRN TORGET			
JÄRNTORGET BOSTAD AB, BOX 1267, 172 25 SUNBYBERG			
A	Hermansson Hiller Lundberg Arkitekter AB	tel 08 410 509 00	
E	Rejlers	tel 076-677 97 76	
K	Tyréns AB	tel 010-452 20 00	
X L	Björking AB	tel 070-380 79 71	
V	P O Andersson Konstruktionsbyrå AB	tel 08-98 78 60	
VA	Björking AB	tel 070-380 79 71	
UPPDRAGS NR 20U0673	RITAD/KONSTR. AV ATG	HANDELAGGARE K. Ellwén	
DATUM 2023-06-16	ANSVARIG K. Ellwén		
TRILLING, KÄRRTORP			
FASTIGHET: SKÄGGENÄS 2			
Planterings- och utrustningsplan del 1			
SKALA A1 1:200 A3 1:400	NUMMER L-32-1-01	BET	