


LAGER: SB11

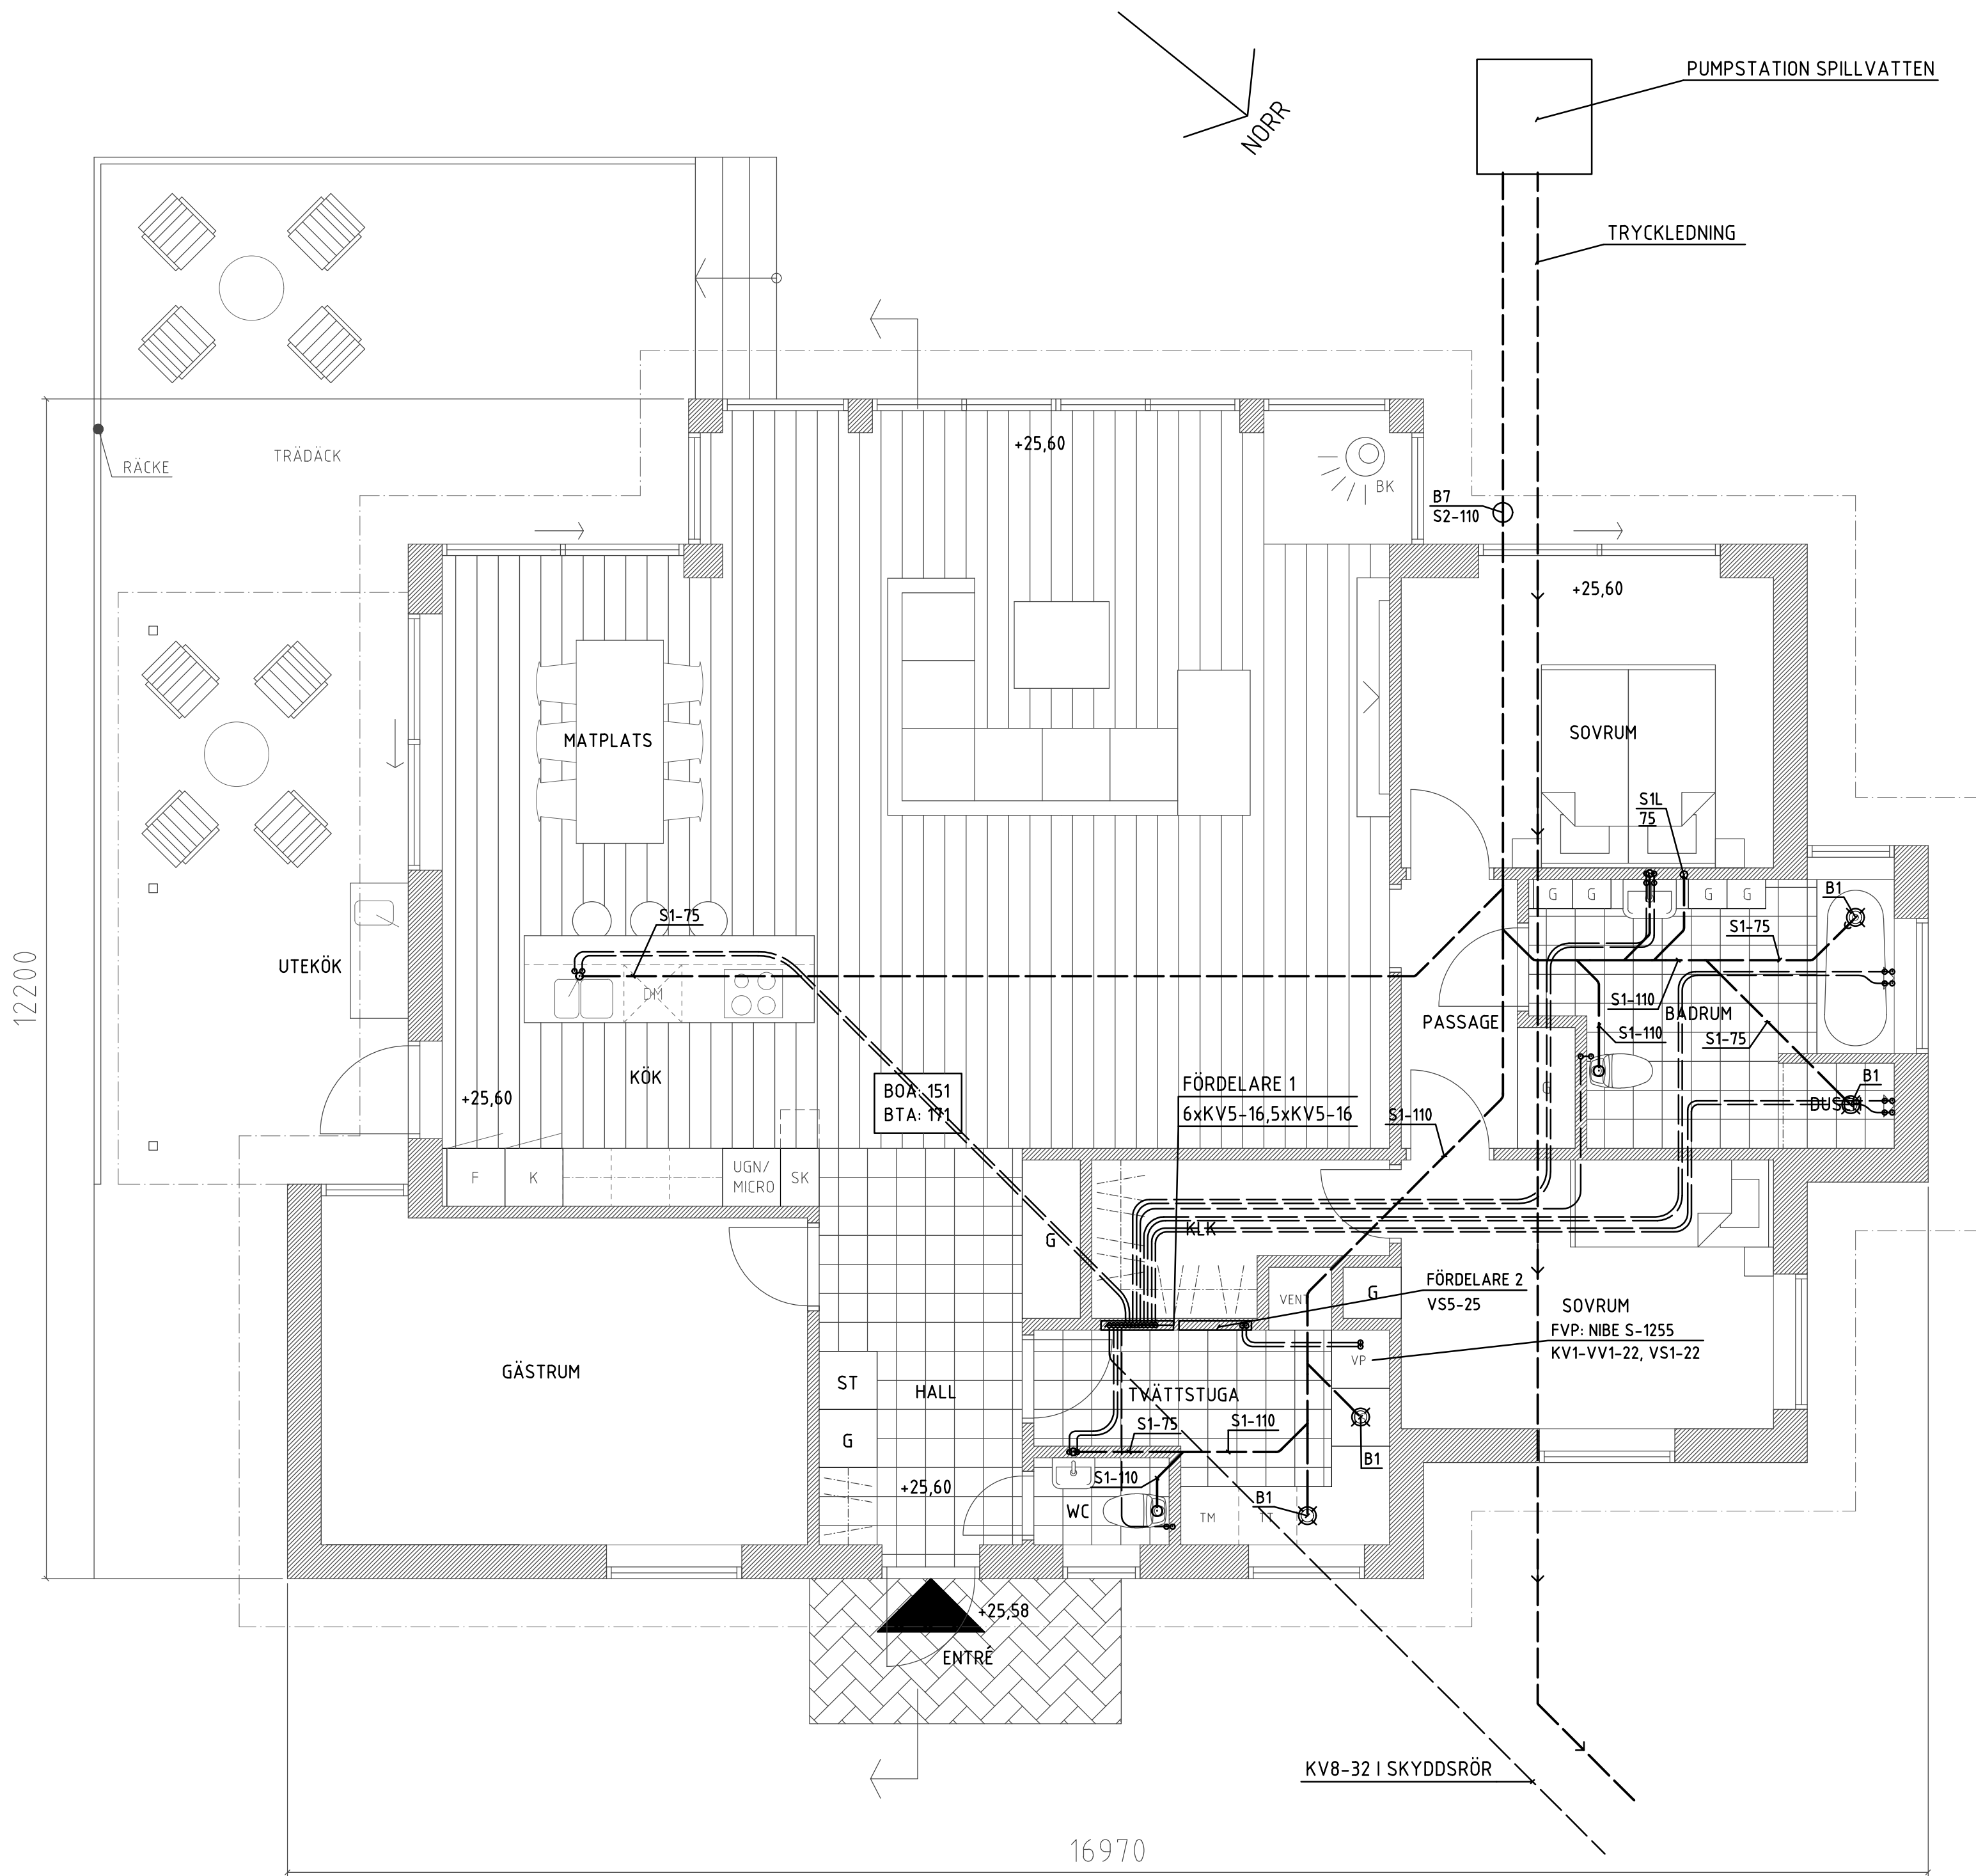

#### FÖRKLARINGAR

S1,D1 = PP-INOMHUSAVLOPPSRÖR  
S2,D2 = PP-MARKAVLOPPSRÖR  
KV1,VV1,VS1 = KOPPARRÖR-SYNLIG  
KV2,VV2 = PRISOLRÖR  
KV3,VV3 = PLUSPRISOLRÖR  
KV4,VV4 = PEX UNIVERSALRÖR  
KV5,VV5,VS5 = PEX I SKYDDSRÖR  
KV8 = PE-RÖR, PN 10 I SKYDDSRÖR

#### SAKVAROR

B1 = GOLVBRUNN PLAST SIDOUTLOPP-75  
B2 = GOLVBRUNN PLAST BOTTENUTLOPP-75  
B4 = TVÄTTMASKINSAVLOPP  
B7 = SPÖL OCH RENSBRUNN PLAST  
AV21 = KULVENTIL TAPPVATTEN  
AV22 = FÖRAVSTÄNGNINGSVENTIL, BALLOFIX  
RV2 = CIRKULATIONSVENTIL, TA-THERM  
AV61 = KULVENTIL VÄRME  
RV61 = INJUSTERINGSVENTIL TYP TA-STAD  
TS1 = TVÄTTSTÄLL  
TS3 = TVÄTTSTÄLL HWC  
VK1 = VATTENKLOSSET STD  
VK2 = VATTENKLOSSET HWC  
UB1 = UTSLAGSBÄCK  
BL1 = TVÄTTSTÄLLSBLANDARE  
BL2 = DISKBÄNSBLANDARE  
BL3 = BADKÄRSBLANDARE  
BL4 = DUSCHBLANDARE  
TV2 = TAPPVENTIL FÖR TVÄTTMASKIN  
VUK1 = VATTENUTKASTARE  
VM1 = VATTENMÄTARE MED TILLHÖRANDE KOPPEL  
L = LUFTNINGSLEDNING GENOM YTTERTAK  
R = RENSÖR MED LOCK


#### ANSL.TABELLER FÖR WC, KÖK mm

ANSL.TABELL: S	
ENHET	S1
VK	110
TS	75
UB1	75
B	75/110
D.BÄNK	75
TM	50

ANSL.TABELL: KV,VV		
ENHET	KV	VV
VK	12	
TS	15	15
BL	15	15
TV	15	

#### INSTALLATIONERS HÖJDLÄGE I PLANRITNING.

Symbol  
Illustration

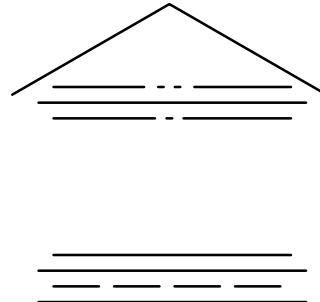

Ovan resp. mellan  
takbjälkar.  
Under tak.  
Ovan golv  
I golvbjälklag

#### ALLMÄNT

KALL- OCH VÄRMVATTENLEDNINGARNA KVS, VVS  
SKALL FÖRLÄGGAS MELLAN ISOLERINGSSKIVORNA

FÖR VVS ARBETEN SKALL SÄKERVATTEN  
FÖLJAS

AVLOPPSRÖR I LÅDA/SCHAKT SKALL LJUDISOLERAS  
ALT UTFÖRAS AV LJUDÄMPANDE RÖRMATERIAL

VATTENSERVIS UNDER BETONGPLATTA  
LÄGGS I SKYDDSRÖR

SAMTLIGA RÖRUPPGÅNGAR FRÅN PLATTA  
SKALL RADONTÄTAS

SAMTLIGA BRUNNAR UTFÖRS MED LUKTSTOPP

BET	ANT	ÄNDRINGEN AVSER	DATUM	SIGN
RELATIONSHANDLING				
OBJEKTS NAMN				
FARSTA STRAND 2:1				
Forsen 12, Farsta				
Nybyggnation av enbostadshus				
 WSE KONSULT Skogsvägen 3-13549 Tyresö-0738-620378 micke@wsekonsult.se				
UPPDRAGS NR	3004-100	RITAD/KONSTR AV	M.W	HANDLAGGARE
DATUM	2023-08-20	ANSVARIG	M.W	
VS-INSTALLATIONER PRINCIPRITNING				
ENTRÉPLAN				
PLANRITNING				
SKALA	A1: 1:50	RITNING NR	V50.1-1011	
	A3: 1:100			REV