

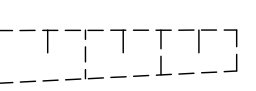
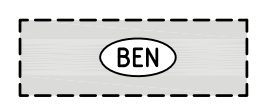
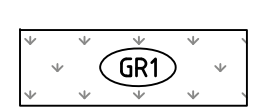
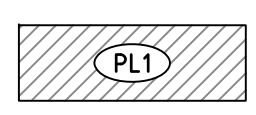

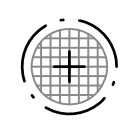
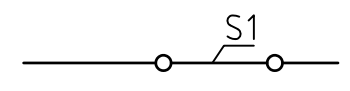
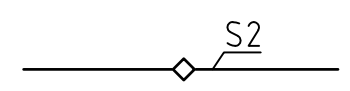

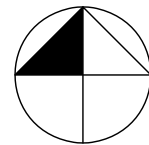
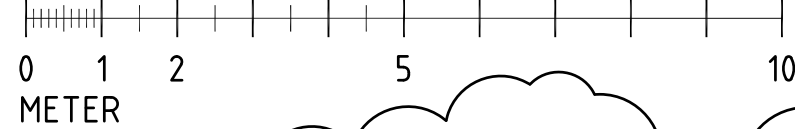


TECKENFÖRKLARING


-  +0,00 MARKNIVÅ
-  VATTENNIVÅ CIRKA +13,65
-  SLÄNT
Maxlutning 1:3
-  BENTONITMATT
Typ 'HyDra Tex 500' med 300 mm lera, se sektion M-16-2-14
-  GRÄSYTA TORV
Typsnitt se M-16-4-111
-  PLANTERINGSYTA
Perenner och buskar
-  ÄNGSSÅDD
Delvis ovanpå bentonitmatta och lera. 200 mm ogräsfri ängsjord.
-  TRÄD
-  S1
STAKET
Skandinaviska områdesskydd 'Villastängsel' eller likvärdigt. Maskstorlek 50x50, olivgrönt h:1m. Nät monteras så dess nederkant är 85 mm över marknivån.
-  S2
STAKET
Skandinaviska områdesskydd 'Förskolestängsel' eller likvärdigt. Maskstorlek 40x40mm, olivgrönt h:1m. Nät ska monteras utan mellanrum mellan mark och nätets nederkant. .
-  GRIND
Skandinaviska områdesskydd 'Villagrind' eller likvärdigt, h:1m, b:1m. Barnsäkert lås typ 'Knopp till barnstuga' monteras på grinden.

SKALA 1:100



BET	ANT	ÄNDRINGEN AVSER	SIGN	DATUM
RELATIONSHANDLING				

GRIMSTA GRODDJURSDAMM

koordinatssystem SWEREF 99 1800		höjdsystem RH 2000		PROJEKT NR 7645		RITAD AV, KONSTRUERAD AV M Wester		ANSVARIG M Wester	
 : EKOLOGI GRUPPEN <small>Åsögatan 121, 1624 Stockholm www.ekoilogigruppen.se 08 525 201 00</small>				FORMAT A1		STOCKHOLM 2022-11-08			
				MARKPLANERINGSPLAN					
				SKALA 1:100/1:200 (A3)		RITNINGSNUMMER M-19-1-214		ÄNDR BET	



Åsögatan 121, 11624 Stockholm
www.ekologigruppen.se
08 525 201 00