


Inkom till Stockholms stadsbyggnadskontor - 2023-06-29, Dnr 2018-14101
2021-04-23 JUSTERAD DAMMÖSN MIMMI 2002-16-07:017 36
2019-09-23 114.0
2019-11-19 16.28
MODELLBERGSLAGSVÄGEN190919
MODELL VR-51-T-001
2021-10-25 13.35
2022-02-11-07 16.12
2019-04-03 08.46
2022-11-07 17.53
2022-11-07 16.57
MODELLBERGSLAGSVÄGEN PIPES 2022-02-11-07 16.12
MODELL V-50-L-201
MODELL M-31-P-001B
MODELL VA-P100_B

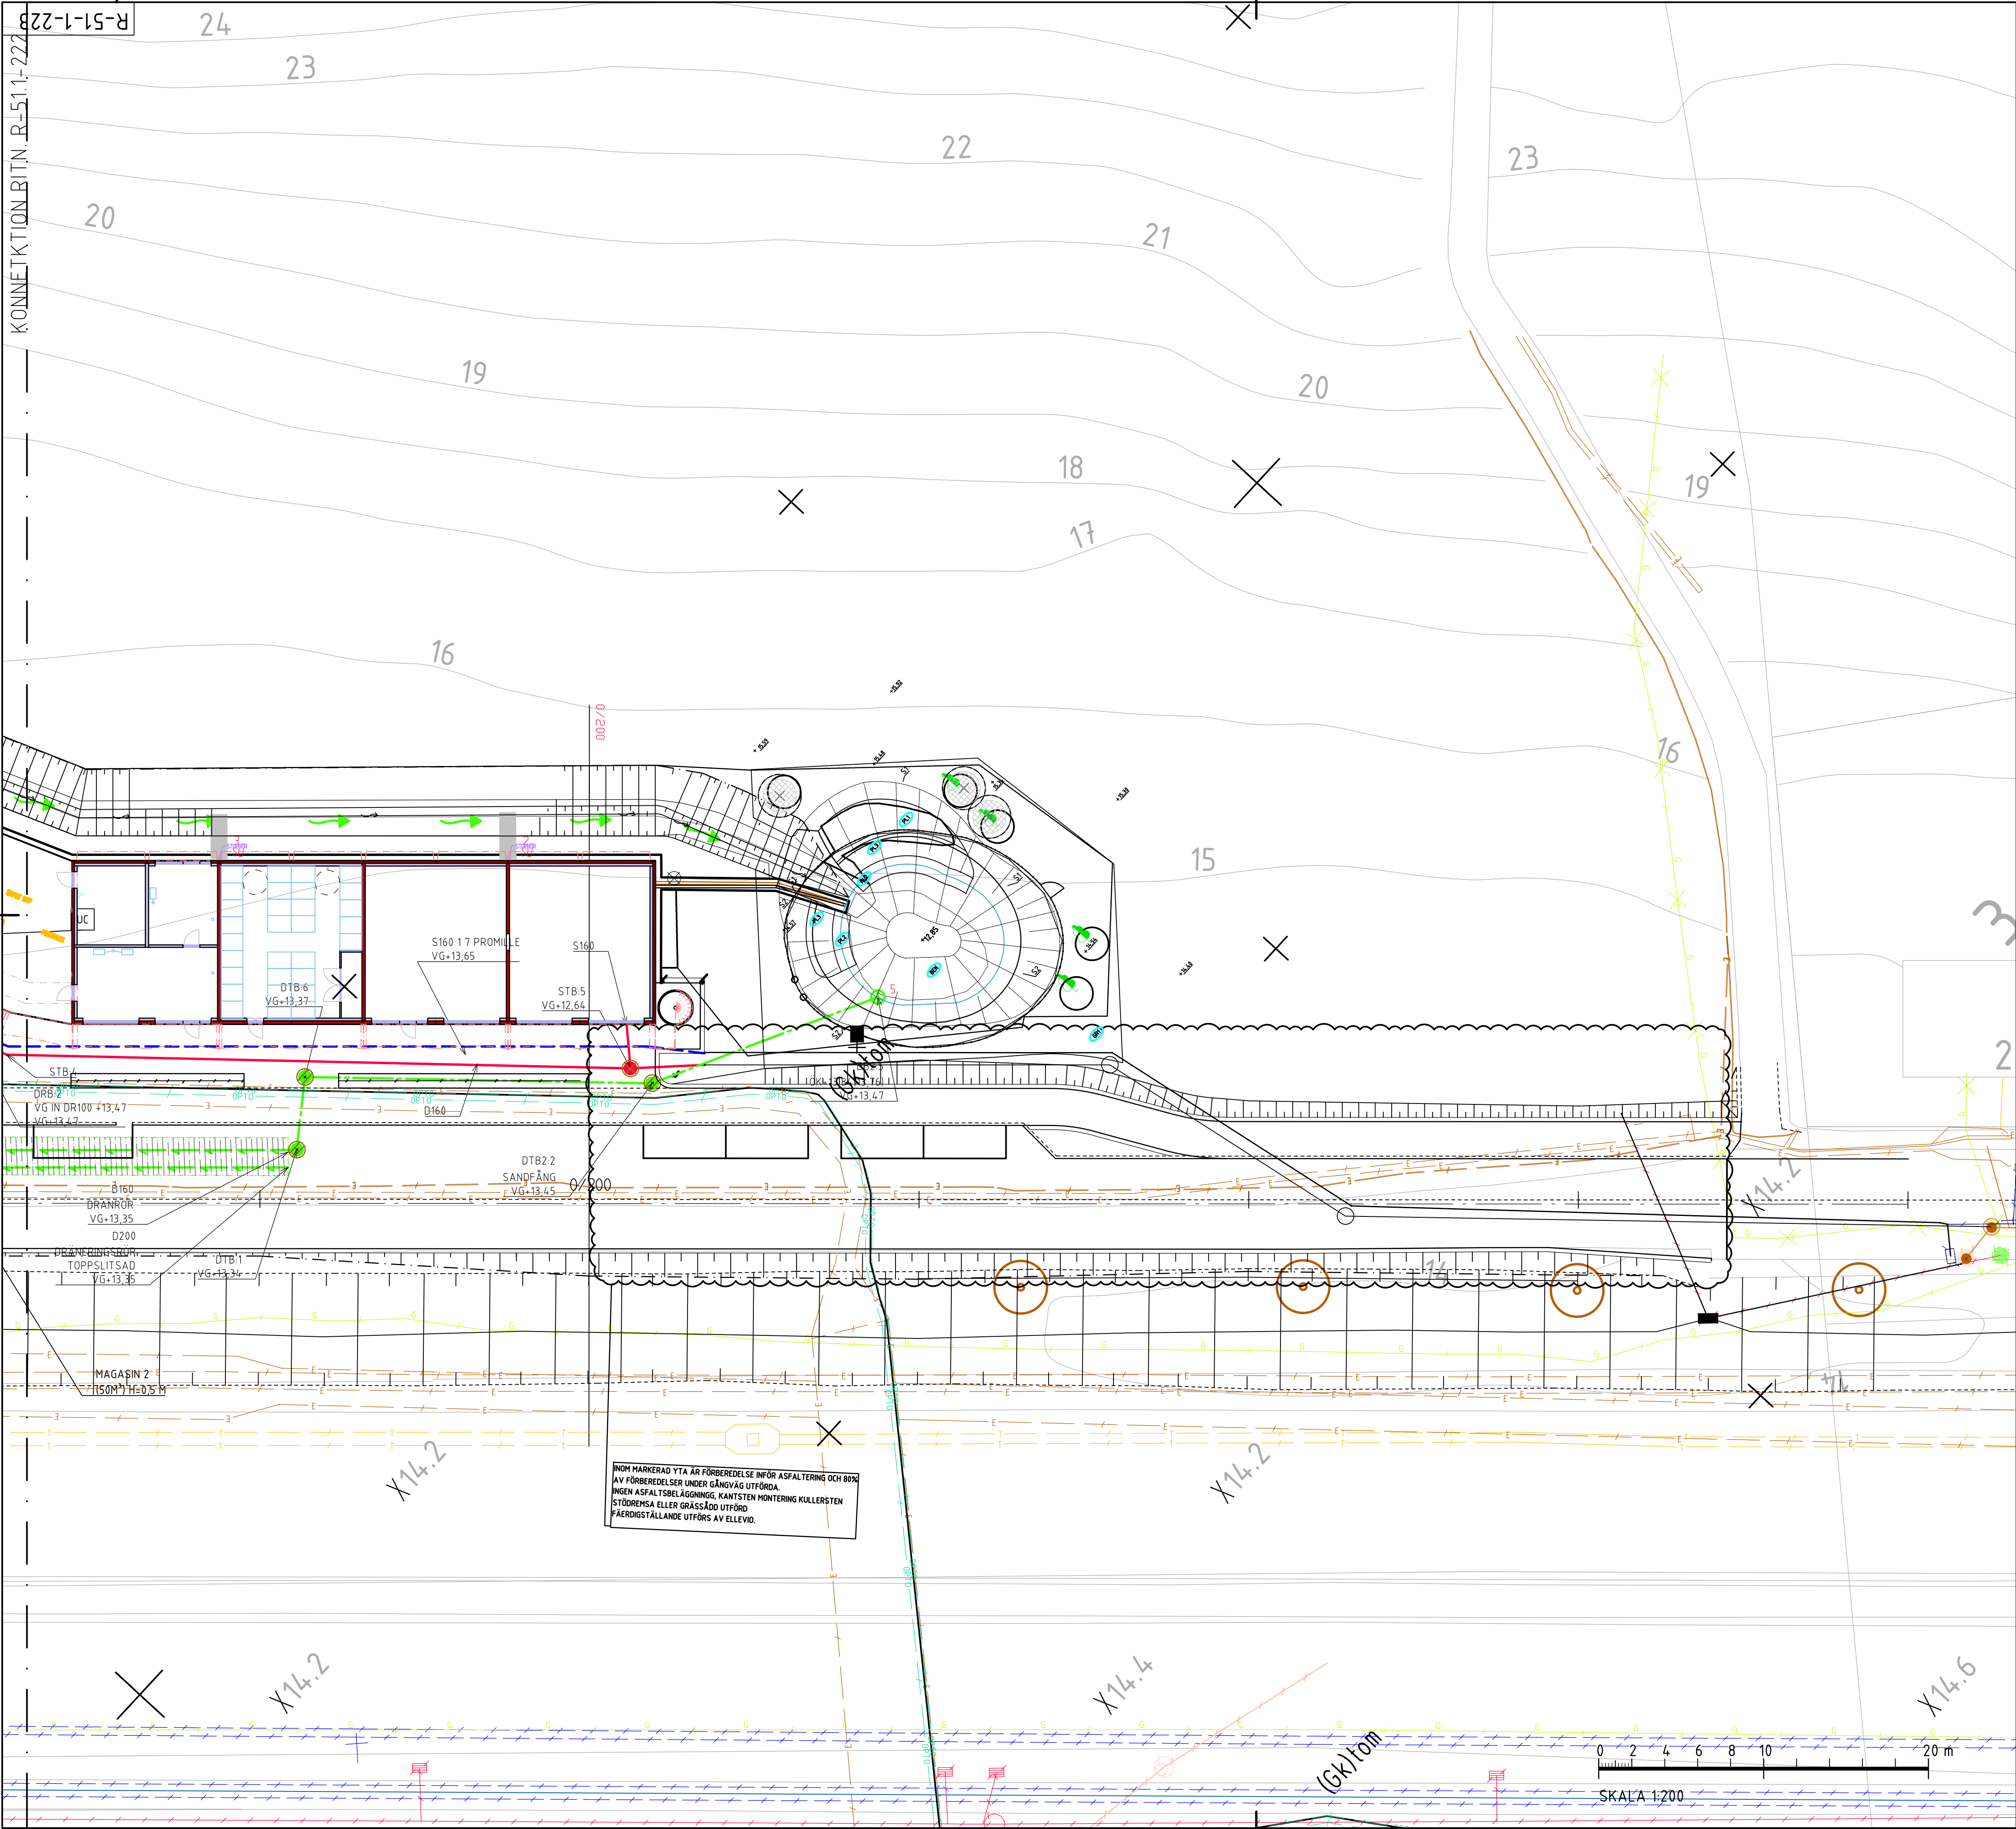

KOORDINATSYSTEM

PLANSYSTEM: SWEREF 99 18 00
HÖJDSYSTEM: RH2000

TECKENFÖRKLARING

ARBETSDOMRÄDESGRÄNS

BEFINTLIGA LEDNINGSSLAG

- AVLOPP, A
- AVLOPP DAGVATTEN, Ad
- AVLOPP KOMBINERAD, Ak
- AVLOPP SPILLVATTEN, As
- AVLOPP FRITID, (Fri) A
- VATTEN, V

PLANERADE LEDNINGAR

- AVLOPP DAGVATTEN
- AVLOPP KOMBINERAD
- AVLOPP SPILLVATTEN / MED ISOLERING
- VATTEN
- DAGVATTENBRUNN MED KUPOLSIL, DB2
- NEDSTIGNINGSBRUNN
- DAGVATTENMAGASIN
- EROSIONSSKYDD
- RINNPIL
- SA
- SU
- DRÄNBRUNN
- STUPRÖRSANSLUTNING ϕ 110MM
- TILLSYNSBRUNN ϕ 400MM, DTB ALT STB
- STUPRÖRSUTKASTARE

HÄNVISNINGAR

ANMÄRKNINGAR

plottas i färg m Färg StructorMark.ctb

C	RELATIONSHANDLING		PBM	2022-11-08
B	PM-2		PBM	2021-05-12
A	BYGGHANDLING, MARK PM 1		PBM	2020-03-18
REV	ANT	AVSEENDE	SIGN	DATUM
FASTIGHET GRIMSTA 1:5 NR 2				
ADRESS BERGSLAGSVÄGEN XX				
<div><div></div><div><div>Svenska Bostäder</div><div>BOX 95 162 12 VÄLLINGBY TEL. 08/508 370 00</div></div></div>				
<input type="checkbox"/> A	- ANDREAS MARTIN-LÖF ARKITEKTER		-	
<input type="checkbox"/> K	- STRUCTOR BYGG STOCKHOLM AB		-	
<input type="checkbox"/> E	- UPPSALA TEKNIKPROJEKTERING AB		-	
<input type="checkbox"/> V	- SEVEKO VVS KONSULT AB		-	
<input type="checkbox"/> M	- STRUCTOR MARK STOCKHOLM AB		-	
<input type="checkbox"/> -			-	
<input type="checkbox"/> -			-	
<input type="checkbox"/> -			-	
RELATIONSHANDLING				
RITNINGEN AVSER				
HUS		DEL	-	CFD.NR -
PLAN		VÄNING	-	
VA-PLAN				
PLAN				
SKALA A1 1:200		A3 1:400	Disciplin VA	
KONSTRUERAD AV/HANDLAGGARE			RITAD AV	GRANSKAD AV
K. PETTERSSON			PBM	THT
DATUM				
2020-03-18				
ARBETSDOMRÄDESGRÄNS			R-51-1-223	
3882			REV C	