



0 5 10m

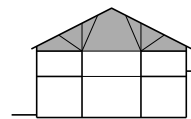

HUS 1  
12 VIND  
11 1 TRAPPA  
10 ENTRÉPLAN

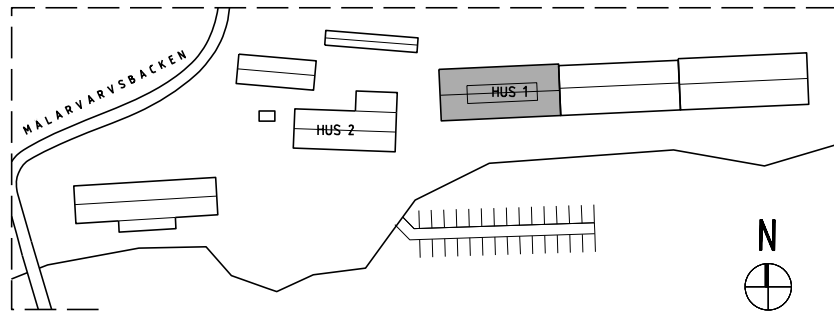

A	TEXT   STÄMPEL		SB	23-08-29
BET	ANT	ÄNDRINGEN AVSER	SIGN	DATUM
<div>trenton</div> <div>GROUP</div>				
B	HÄGEFASTIGHETER		TEL:XXX	
A	B.JÖRKDAHL ENGLUND ARKITEKTER AB		TEL:073 9865199	
F	XXX		TEL:XXX	
RELATIONSHANDLING				
DATUM	2023 02 10	RITAD AV	SB	HANDLAGGARE SB
ANSVARIG	Sofia Björkdahl			
KV MÄLARVARVET 4 MÄLARVARVSBACKEN 10, LÅNGHOLMEN OMBYGGNAD AV BEF. LOKAL HUS 1, VIND, BEFINTLIG PLANLÖSNING				
SKALA	A3 1:100	NUMMER	I BET	
		A-40-1-112_BE A		
FASTIGHET NR XX				