



0 5 10m

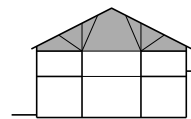

HUS 1
12 VIND
11 1 TRAPPA
10 ENTRÉPLAN

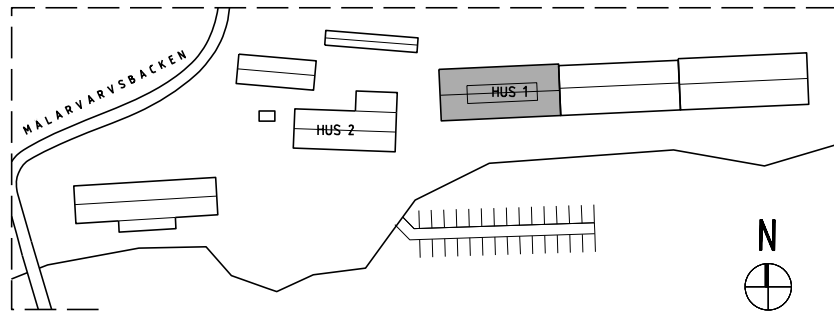

A	TEXT I STÄMPEL		SB	23-08-29
BET	ANT	ÄNDRINGEN AVSER	SIGN	DATUM
trenton GROUP				
B	HÄGEFASTIGHETER		TEL:XXX	
A	B.JÖRKDAHL ENGLUND ARKITEKTER AB		TEL.073 9865199	
F	XXX		TEL:XXX	
RELATIONSHANDLING				
DATUM	2023 02 10	RITAD AV	SB	HANDLAGGARE SB
ANSVARIG	Sofia Björkdahl			
KV MÄLARVARVET 4 MÄLARVARVSBACKEN 10, LÅNGHOLMEN OMBYGGNAD AV BEF. LOKAL HUS 1, VIND, BEFINTLIG PLANLÖSNING				
SKALA	A3 1:100	NUMMER	I BET	
A		A-40-1-112_BEFA		
FASTIGHET NR XX				