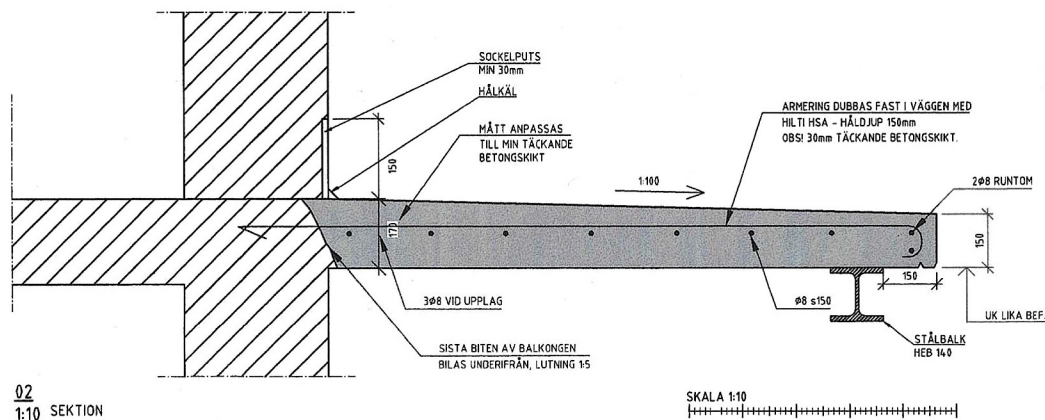
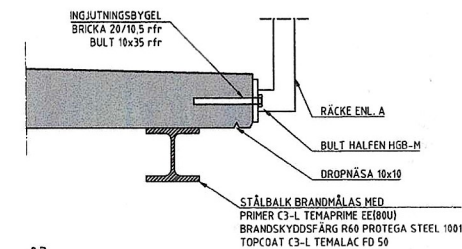
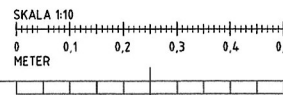
01
1:10 PLAN02
1:10 SEKTION03
1:10 INFÄSTNING RÄCKE

ALLMÄNNA FÖRESKRIFTER

I TILLÄMPLIGA DELAR KOMPLETTERAS DESSA ANVISNINGAR AV BYGGNADSBESKRIVNINGEN MED FÖLJANDE NORMER OCH BESTÄMMELSER SAMT RÅD OCH ANVISNINGAR.

GÄLLANDE BESTÄMMELSER

BOVERKETS BYGGREGLER BBR 29, BFS 2011:6 MED ÄNDRINGAR T.O.M. BFS 2020:4
BOVERKETS FÖRESKRIFT OCH ALLMÄNNA RÅD OM TILLÄMPNING AV EUROPEISKA KONSTRUKTIONSSTANDARDER (EUROKODER) EKS 11.
BFS 2011:10 MED ÄNDRINGAR T.O.M. BFS 2019:1
NORMATIVA STANDARDER ENLIGT RESPEKTIVE EUROKOD
AMA ANLÄGGNING 20
RA ANLÄGGNING 20
AMA HUS 21
RA HUS 21

DÅR ARBETSANVISNINGAR EJ ANGES SKALL ARBETET UTFÖRAS ENLIGT MATERIALLEVERANTÖRENS ARBETSANVISNINGAR ELLER UTFÖRANDEFÖRESKRIFTER

ALLMÄNT OM BYGGPRODUKTER

EUS BYGGPRODUKTFÖRORDNING CPR 305 / 2011
BYGGPRODUKTER MED BESTRYKTA EGENSKAPER ENL EKS 11 AVO §10-§20

BETONGKVALITET
C32/40BRANDSKYDD
BFS: 2011:6, BBR, KAP 5:1TOLERANSER
SS-EN 13670, HUS AMA 18 OCH
HUSTILLVERKARENS FÖRESKRIFTER.STÅLKVALITET
BALK/PELARE/PL S355J2 ENLIGT SS-EN 10025-2TOLERANS STÅL
UTFÖRANDEKLASS EXC2 ENL. SS-EN 1090-2

ARBETSGÅNG

1. RIVNING BEF. BALKONG
2. RIVNING BEF. STÅLBALK
3. UPPLAG NY STÅLBALK
4. GJUTNING NY BALKONGPLATTA

RE	AM	ÄNDRINGEN AVSEER	DATUM	ÖEN
----	----	------------------	-------	-----

RELATIONSHANDLING

HUMLEGÅRDEN 50
BALKONGRENOVERING

**ROZAN
KAIVAN**

Antillorigatan 51
rozan@kaivan.se
070-667 2114

UPPDRAGS NR 1396	BERÄD AV RKA	HANDLÄGGARE RKA
DATUM 22/209	ANSVARIG Rozan Kaivan	

DETALJER

SKALA 1:10	NUMMER K-01	RE
---------------	----------------	----