


Plan 2  
1 : 100

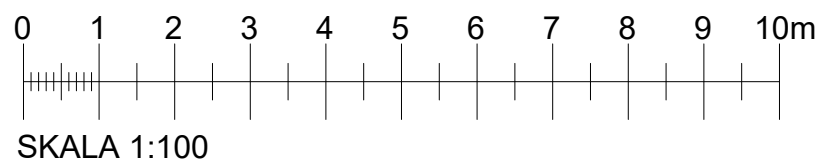

BET	ANT	ÄNDRINGEN AVSER	SIGN	DATUM
RELATIONSHANDLING				
LÄKARHUSET, RIIDARGATAN 12				
A		Pefo Byggnads AB	TEL 073-600099	
UPPDRAG NR		RITAD AV	HANDLAGGARE	
2022-09-29		G. ESSLÉ	A. Widegren	
DATUM		ANSVARIG		
KONTOR				
PLAN 2, DELPLAN				
AREAUPPGIFTER				
SKALA		NUMMER		BET
A1 1:100		A-40-1-201		
A3 1:200				