

FÖRKLARINGAR


SÄMMLIGA MÄTT ANGES I MM.
PLUSHÖJDER I M. AVSER FÄRDIG YTA DÄR EJ ANNAT ANGES.

FÖRESKRIFTER


MÄTT KONTROLLERAS PÅ PLATS.
MÄT INTE FRÅN RITNINGEN. ANVÄND ENBART UTSATTA MÄTT.

HÄNVISNINGAR


SEKTION 1:50 (A1)

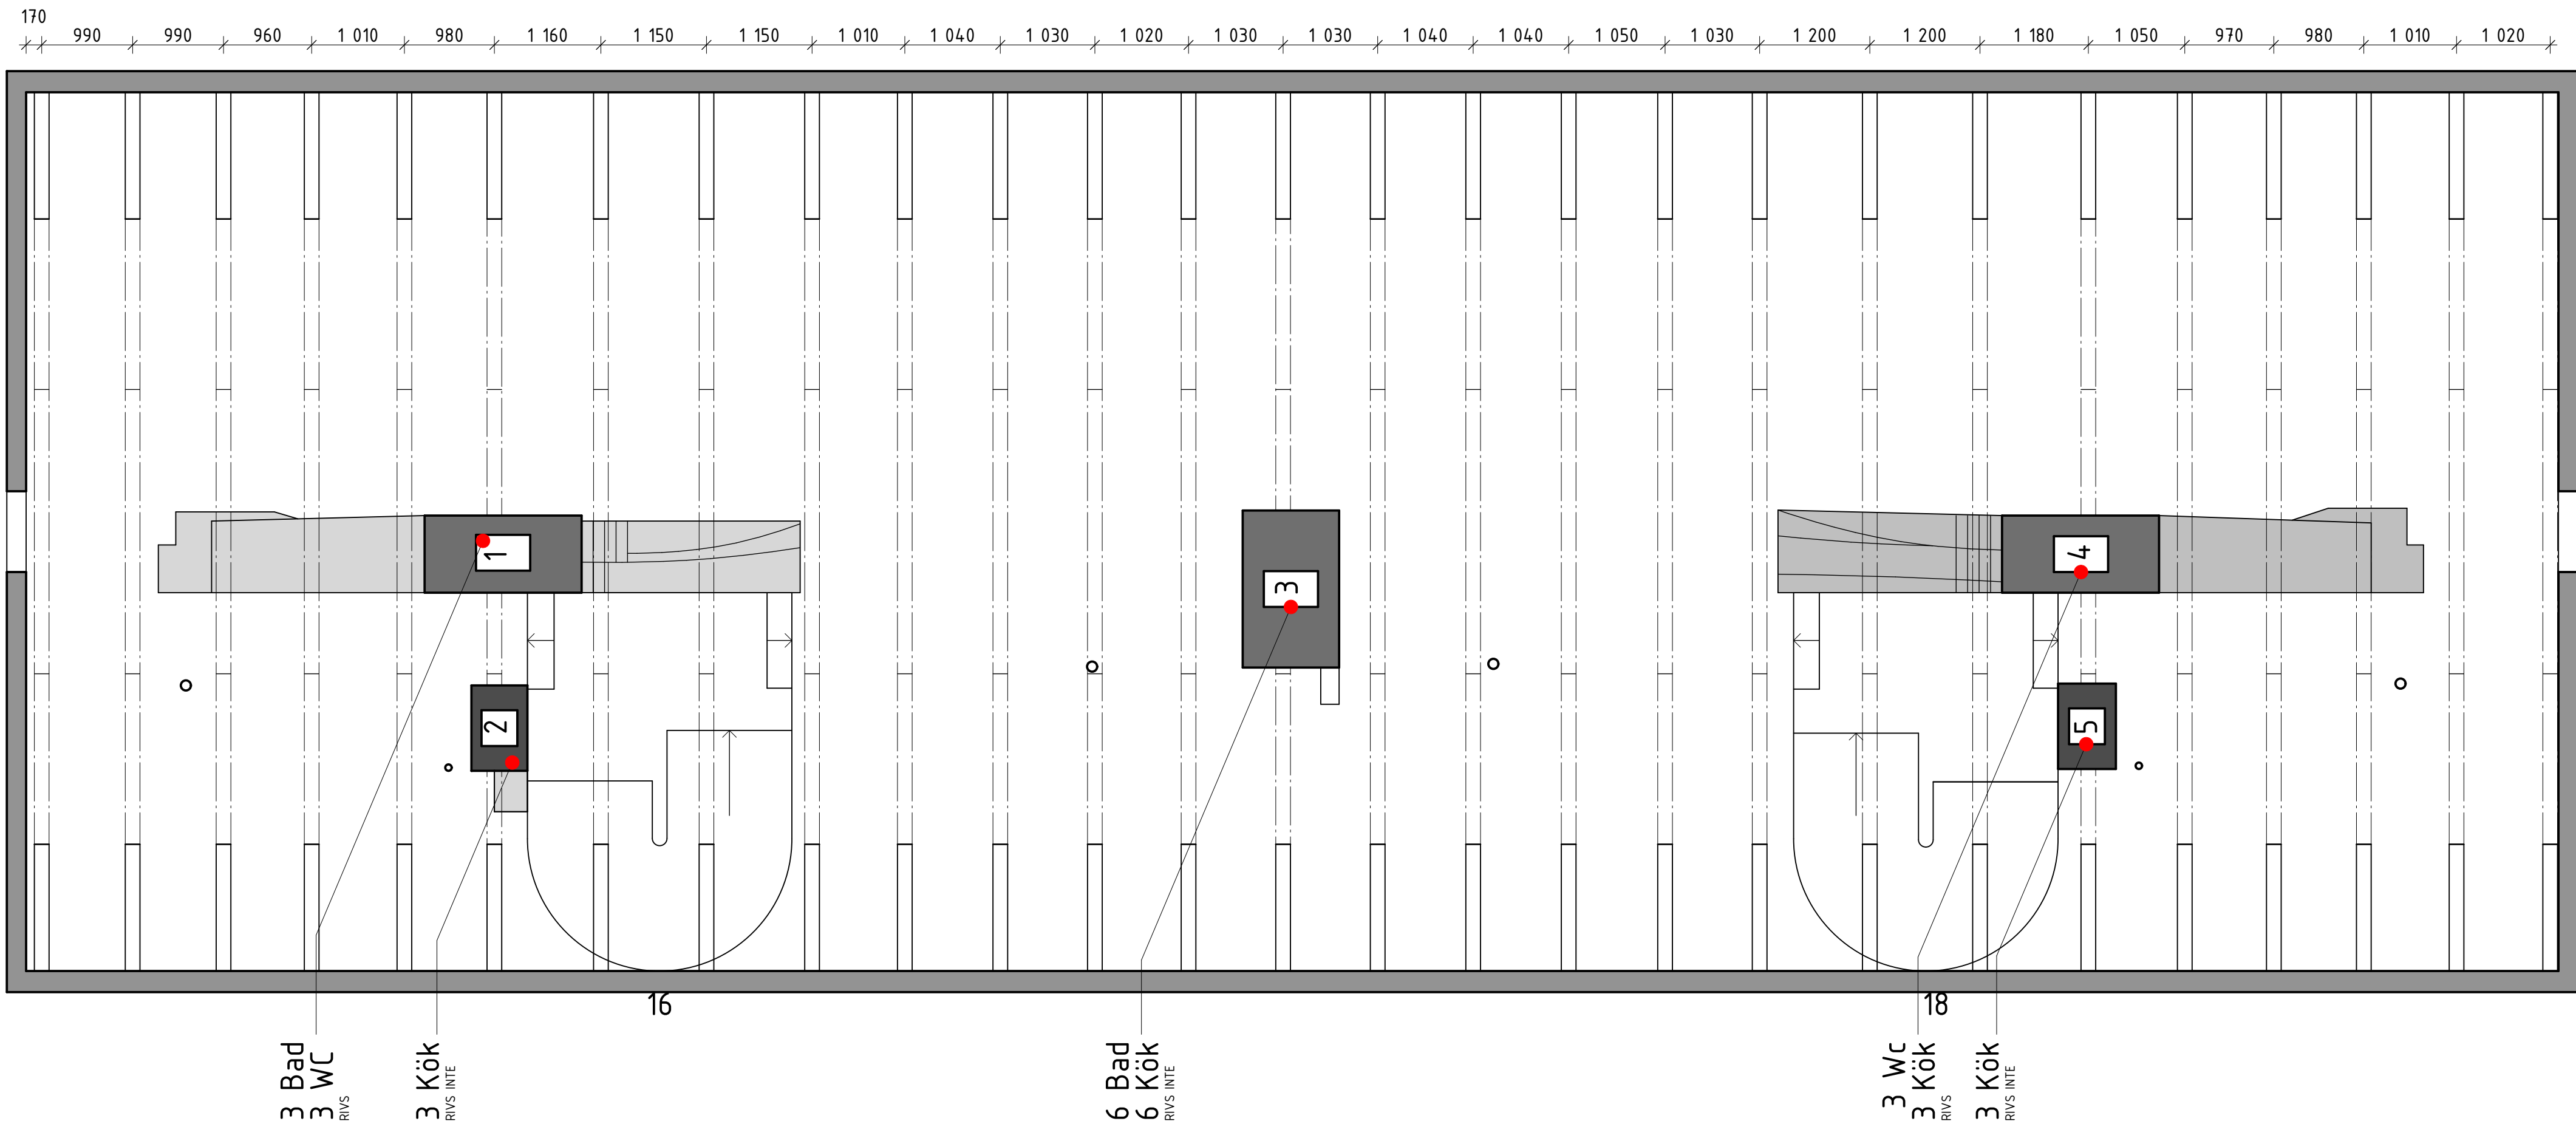

VINDSPLAN BEFINTLIGA FÖRHÅLLANDEN 1:50 (A1)

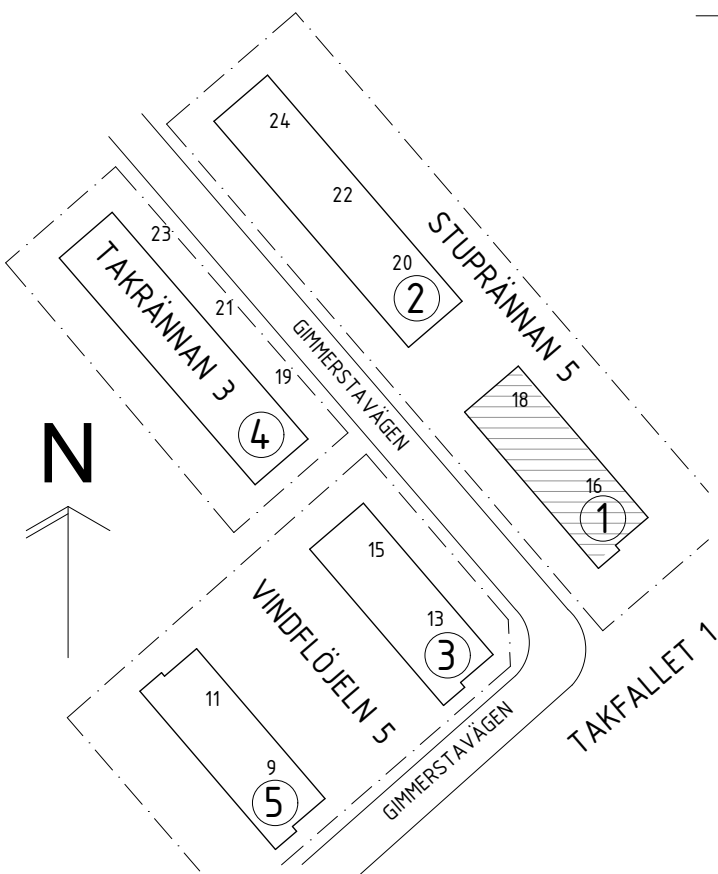

SKALA 1:50

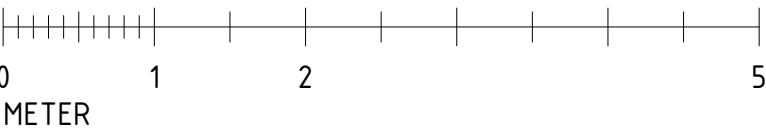

BET	ANT	ÄNDRING AVSER		DATUM	Sign.
RELATIONSHANDLING					
STUPRÄNNAN 5 HUS 1, GIMMERSTAVÄGEN 16-18					
ZBK Swedenborgsgatan 2 118 48 Stockholm					
A	ZBK ARKITEKTER / + 08 518 179 00 / WWW.ZBK.A.SE				
UPPDRAG NR	963	RITAD AV	MGC	HANDLAGGARE JH	
DATUM	2023-10-18	ANSVARIG	JOEL HEDGREN		
VINDSPLAN BEFINTLIG					
SKALA	A1 - 1:50 A3 - 50%			NUMMER	BET
			A-40-1-00		