

FÖRKLARINGAR

SÄMTLIGA MÅTT ANGES I MM.
PLUSHÖJDER I M. AVSER FÄRDIG YTA DÄR EJ ANNAT ANGES.

- EI60
- GOLV:
3-STAVPARKETT DÄR EJ ANNAT ANGES.
- KLINKER 150 X 150 MM
- KLINKER 300 X 300 MM
- TRAPPSTEG MED KONTRASTMARKERING
- ST STÅDSKÅP MED BARNSÄKERTSKÅP


FÖRESKRIFTER

MÅTT KONTROLLERAS PÅ PLATS.
MÅT INTE FRÅN RITNINGEN. ANVÄND ENBART UTSATTA MÅTT.


HÄNVISNINGAR

SEKTIONER: A-40-2-01
FÖNSTER UPPSTÄLLNING: A-42-4-01
ELPLAN: A-46-1-01
KÖK UPPSTÄLLNING: A-46-4-01

PRINCIPSEKTION 1:50 (A1)

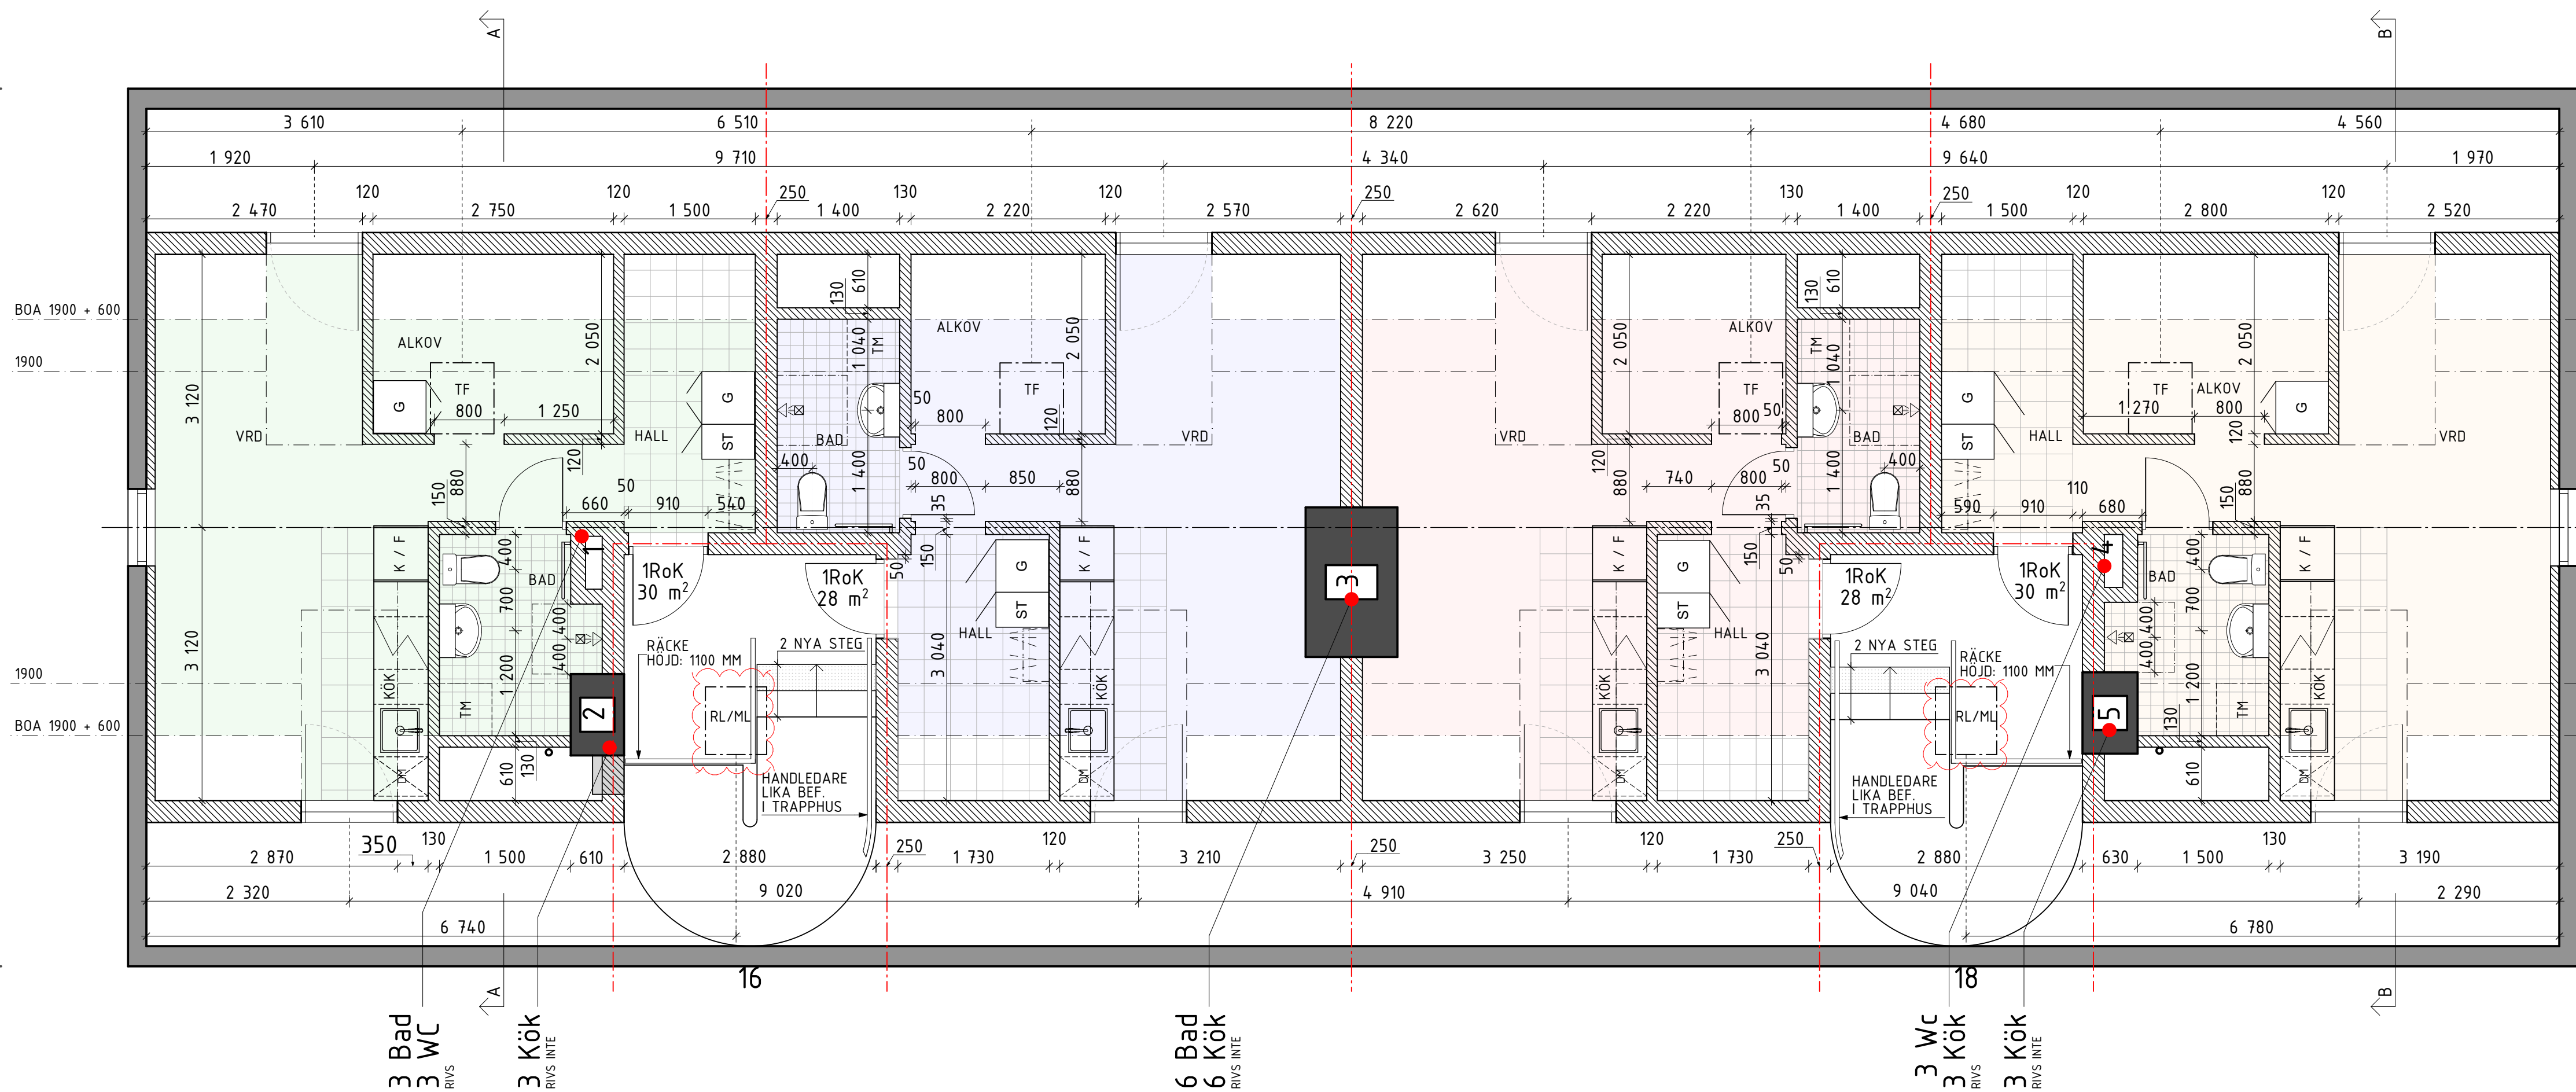

VINDSPLAN 1:50 (A1)

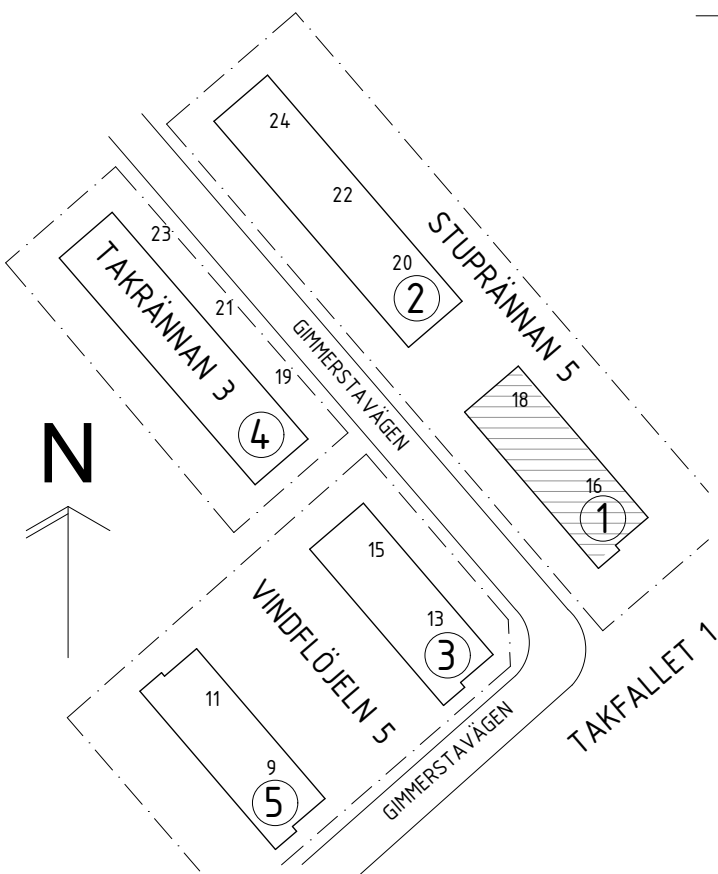

BET	ANT	ÄNDRING AVSER	DATUM	Sign.
RELATIONSHANDLING				
STUPRÄNNAN 5 HUS 1, GIMMERSTAVAGEN 16-18				
2BK Swedenborgsgatan 2 118 48 Stockholm				
A	2BK ARKITEKTER / + 08 518 179 00 / WWW.2BKA.SE			
UPPDAG NR 963	RITAD AV MGC		HANDLAGGARE JH	
DATUM 2023-10-18	ANSVARIG JOEL HEDGREN			
VINDSPLAN				
SKALA A1 - 1:50 A3 - 50%	NUMMER A-40-1-01			BET

