

FÖRKLARINGAR


SAMTLIGA MÅTT ANGES I MM.
PLUSHÖJDER I M. AVSER FÄRDIG YTA DÄR EJ ANNAT ANGES.

TF = TAKFÖNSTER
RL/ML = RÖKLUCKA/MANLUCKA
TK = TAKKUPA
SB = STIGBRYGGA
GB = GÅGBRYGGA


FÖRESKRIFTER

MÅTT KONTROLLERAS PÅ PLATS.
MÅT INTE FRÅN RITNINGEN. ANVÄND ENBART UTSATTA MÅTT.

HÄNVISNINGAR

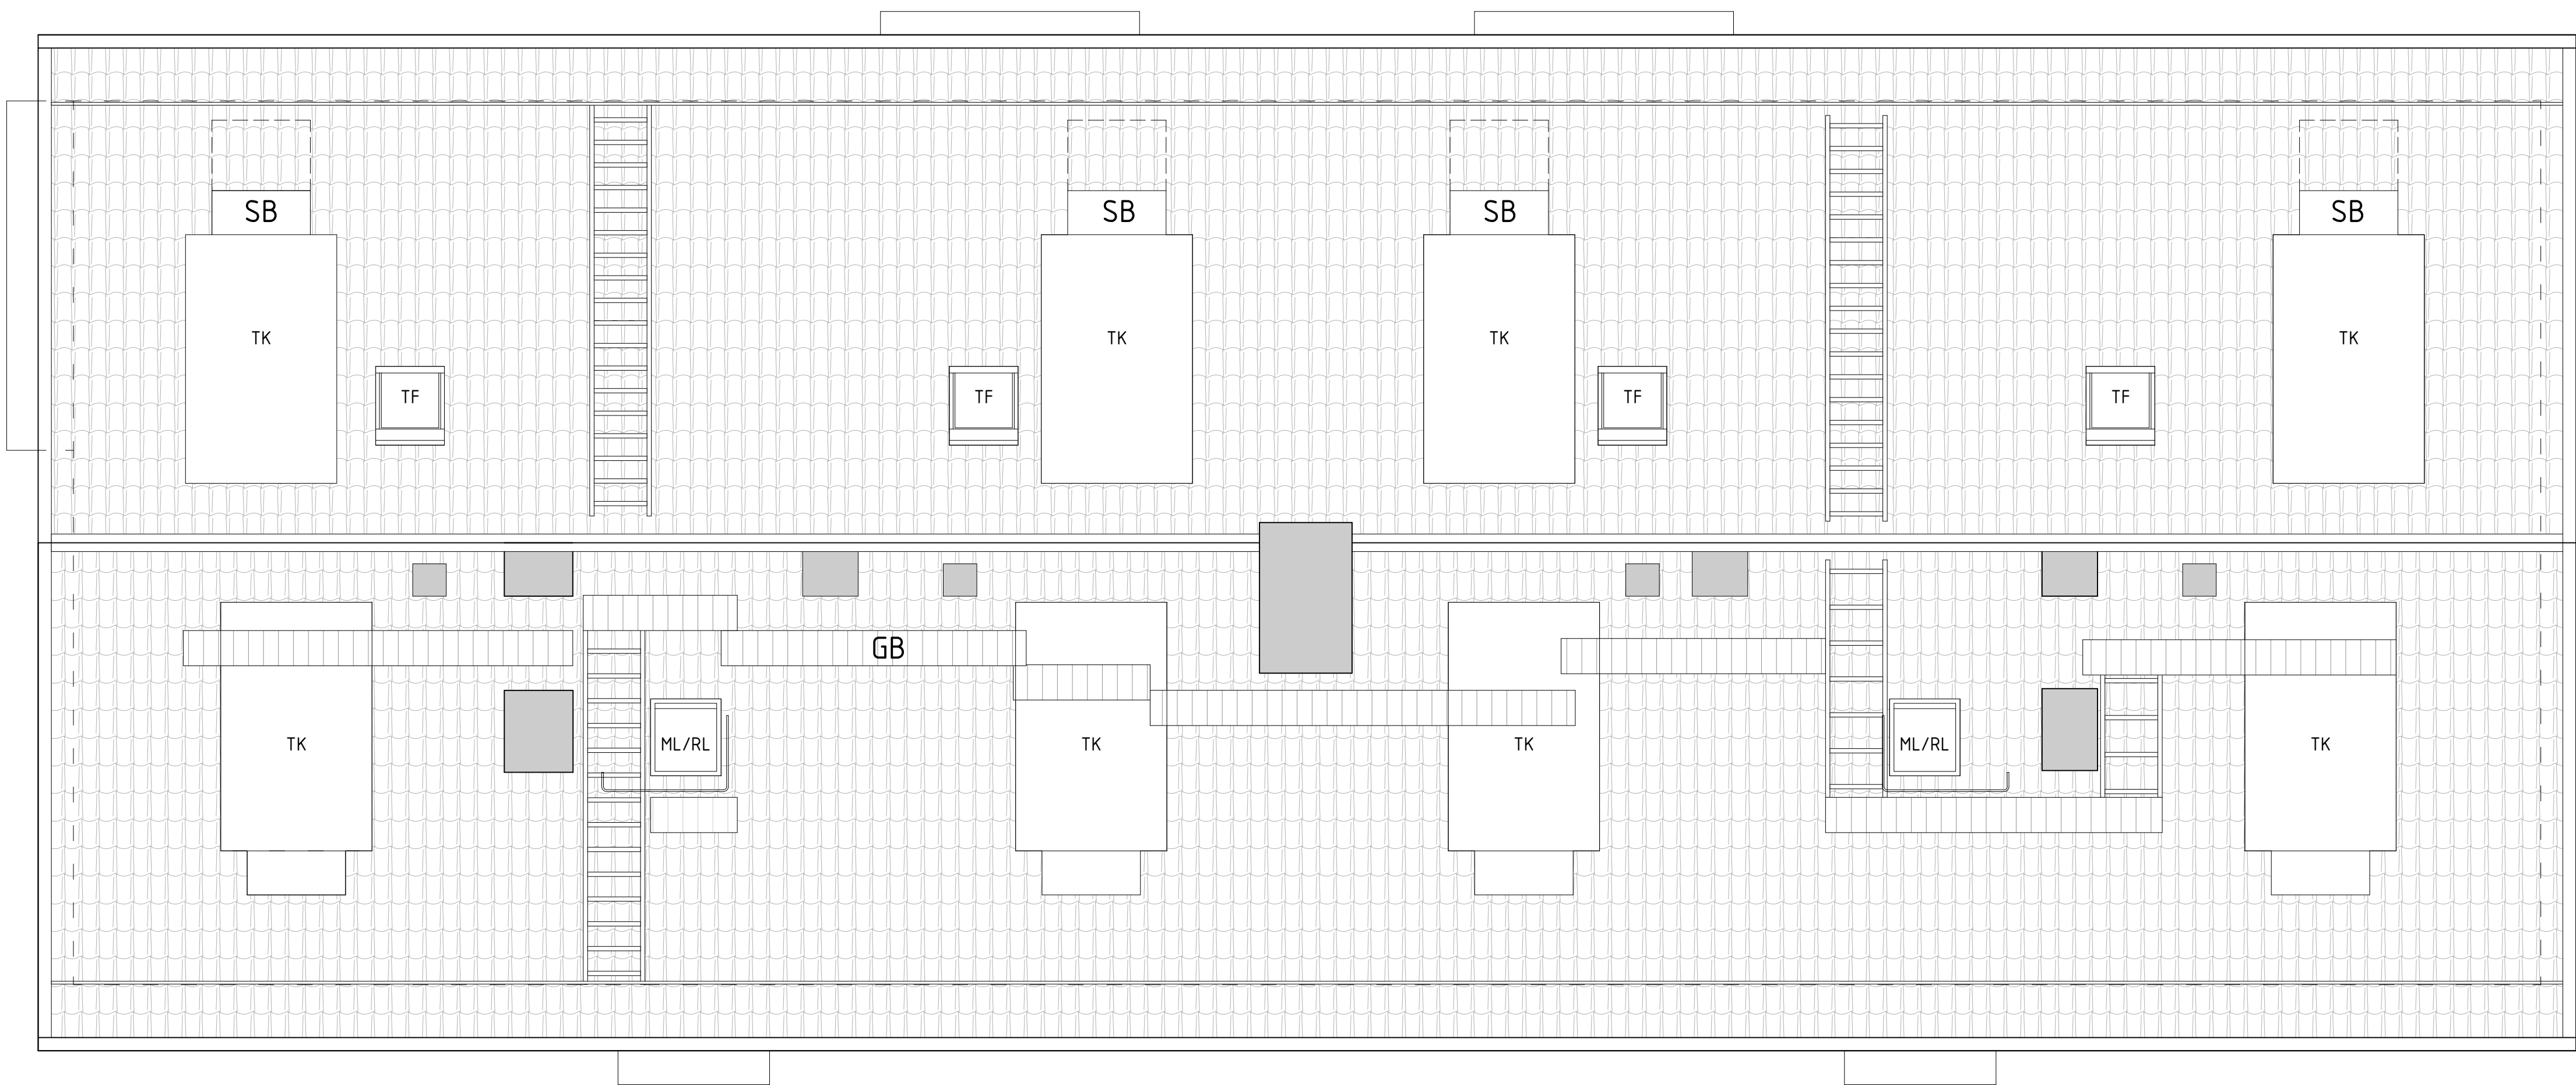

TAKPLAN 1:50 (A1)

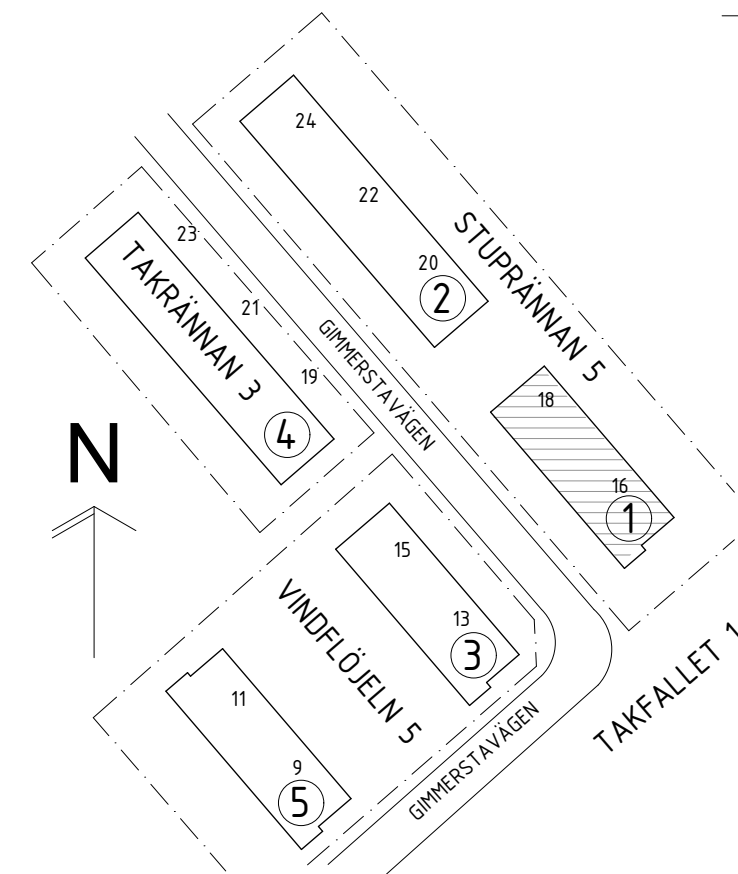

Allmän		2023-11-16	HW	
BET	ANT	ÄNDRING AVSER	DATUM	Sign.
RELATIONSHANDLING				
STUPRÄNNAN 5 HUS 1, GIMMERSTAVÄGEN 16-18				
<div>2BK</div> <div>Swedenborgsgatan 2 118 48 Söckholm</div>				
A	2BK ARKITEKTER / + 08 518 179 00 / WWW.2BKA.SE			
UPPDRAG NR	RITAD AV		HANDLAGGARE	
963	MGC		JH	
DATUM	ANSVARIG			
2023-10-18	JOEL HEDGREN			
TAKPLAN				
SKALA		NUMMER	BET	
A1 - 1:50 A3 - 50%		A-40-1-02	A	

