



SEKTION B-B.
GIMMERSTAVÄGEN 16-18

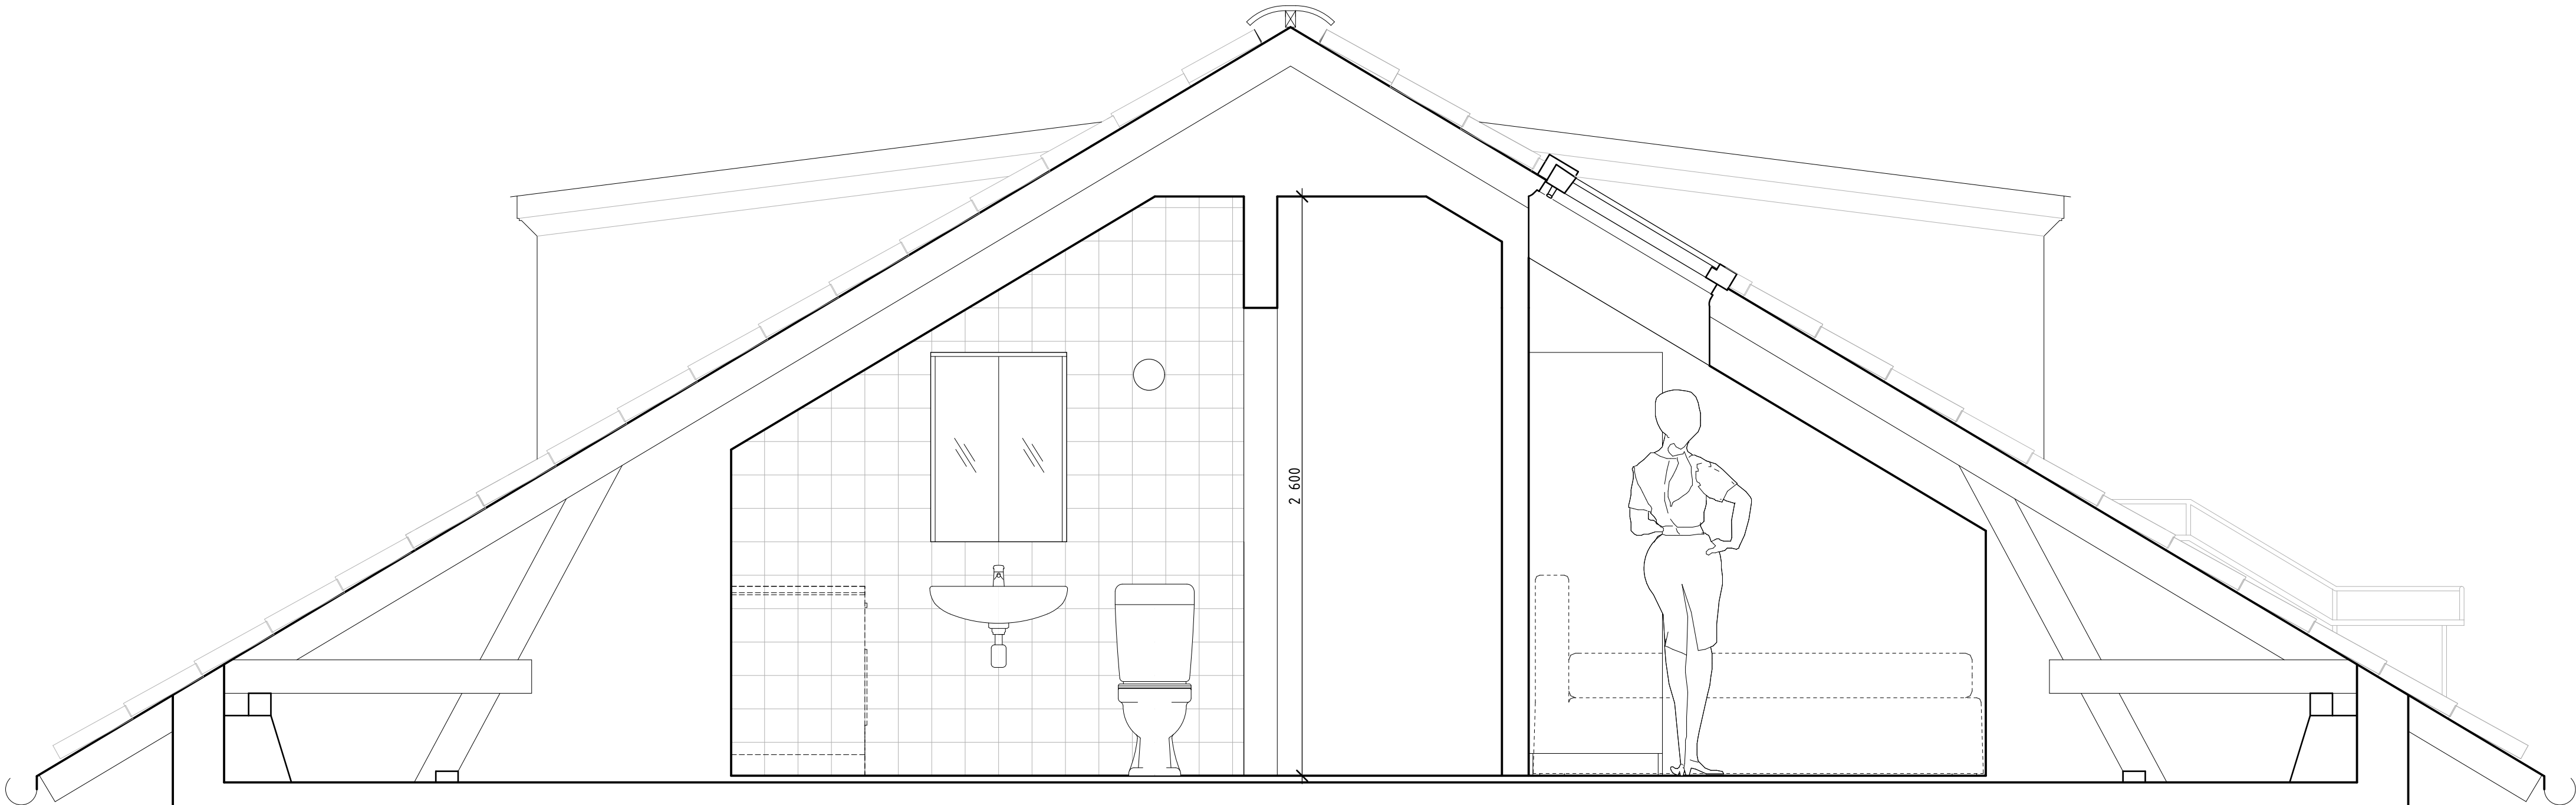

SEKTION A-A.
GIMMERSTAVÄGEN 16-18

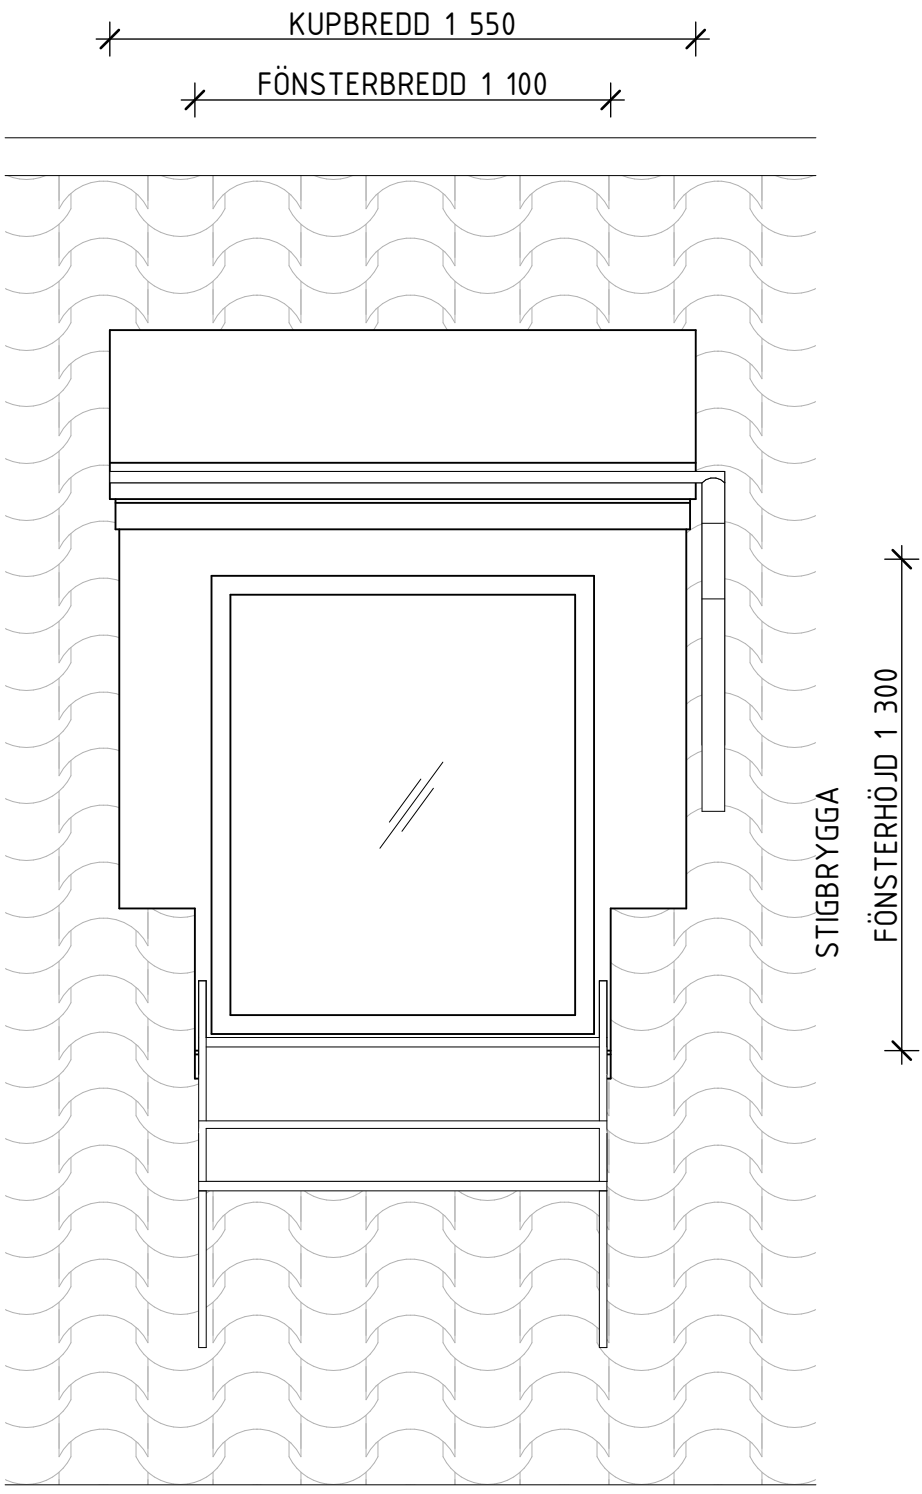

KUPA FRONTVY

FÖRKLARINGAR


SAMTLIGA MÅTT ANGES I MM.
PLUSHÖJDER I M. AVSER FÄRDIG YTA DÄR EJ ANNAT ANGES.

FÖRESKRIFTER

MÅTT KONTROLLERAS PÅ PLATS.
MÄT INTE FRÅN RITNINGEN. ANVÄND ENBART UTSATTA MÅTT.

HÄNVISNINGAR

VINDSPLAN: A-40-1-01

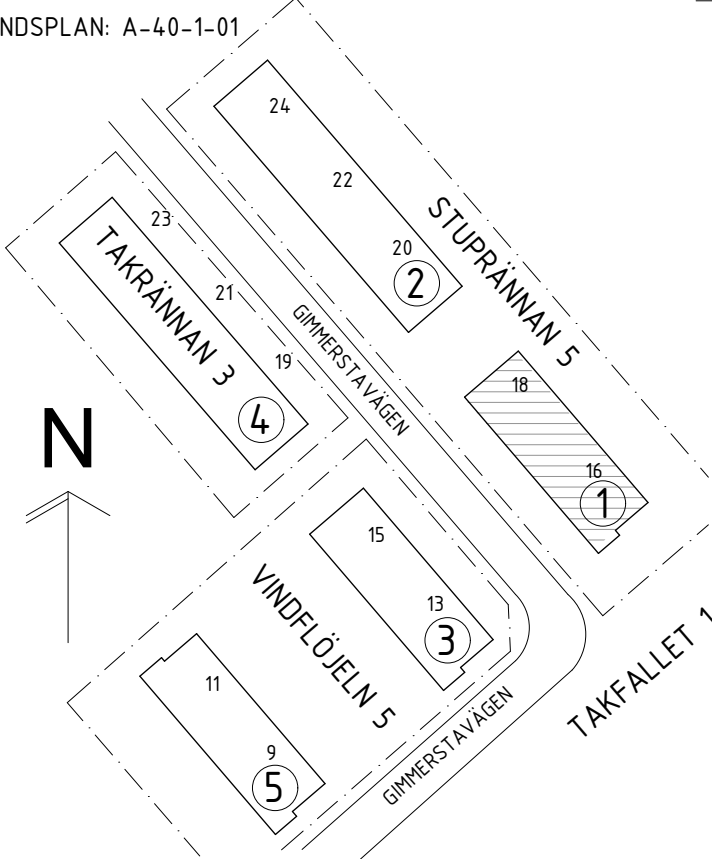

SKALA 1:20



BET	ANT	ÄNDRING	AVSER	DATUM	Sign.
RELATIONSHANDLING					
STUPRÄNNAN 5					
HUS 1, GIMMERSTAVÄGEN 16-18					
2BK					
Swedenborgsgatan 2 118 48 Söckholm					
A	2BK	ARKITEKTER	/	08 518 179 00	WWW.2BKA.SE
UPPDRAG NR	963	RITAD AV	MGC	HANDLAGGARE	JH
DATUM	2023-10-18	ANSVARIG	JOEL HEDGREN		
SEKTIONER					
SKALA	A1 - 1:20 A3 - 50%	NUMMER	A-40-2-01	BET	