

FÖRKLARINGAR



SÄMTLIGA MÅTT ANGES I MM.
PLUSHÖJDER I M. AVSER FÄRDIG YTA DÄR EJ ANNAT ANGES.

FÖRESKRIFTER

MÅTT KONTROLLERAS PÅ PLATS.
MÅT INTE FRÅN RITNINGEN. ANVÄND ENBART UTSATTA MÅTT.

HÄNVISNINGAR

VINDSPAN: A-40-1-01

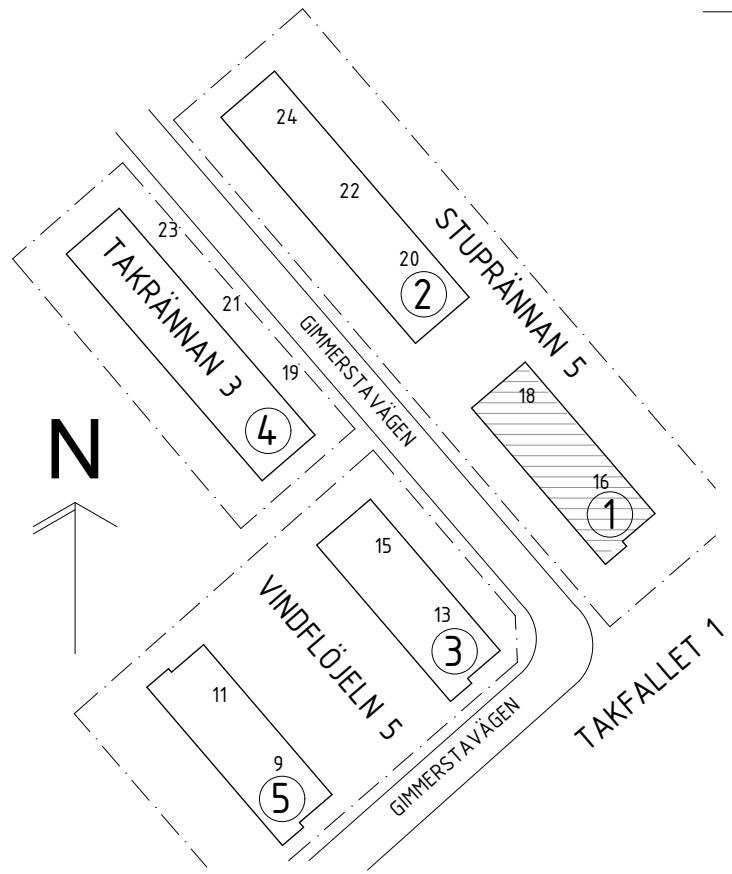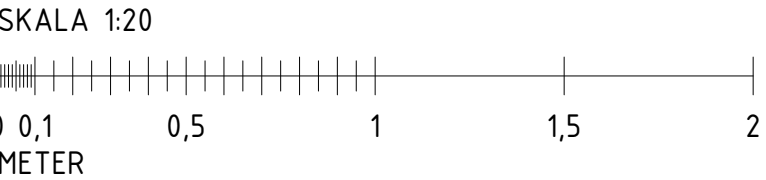

BET	ANT	ÄNDRING AVSER		DATUM	Sign.
RELATIONSHANDLING					
STUPRÄNNAN 5 HUS 1, GIMMERSTAVÄGEN 16-18					
<div><div>ZBK</div><div>Swedenborgsgatan 2 118 48 Söckholm</div></div>					
A	ZBK ARKITEKTER / + 08 518 179 00 / WWW.ZBK.A.SE				
UPPDRAG NR	963	RITAD AV	MGC	HANDLAGGARE	JH
DATUM	2023-10-18	ANSVARIG	JOEL HEDGREN		
FÖNSTER UPPSTÄLLNING					
SKALA	NUMMER			BET	
A1 - 1:1, 1:20 A3 - 50%	A-42-4-01				

UPPSTÄLLNING FÖNSTER		
	F01	F02
TYP	SIDOHÄNGD	SIDOHÄNGD
ÖPPNINGSTYP	INÅTGÅENDE FÖNSTER	INÅTGÅENDE FÖNSTER
HÄNGNING	H	V
ANTAL	8	8
STORLEK	M11 X 13	M11 X 13
GLASTYP	3-GLAS ISOLERRUTA/2 + 1 ISOLERRUTA	3-GLAS ISOLERRUTA/2 + 1 ISOLERRUTA
KULÖR INVÄNDIGT	VIT NCS 0500	VIT NCS 0500
KULÖR UTVÄNDIGT	VIT NCS 0500	VIT NCS 0500
KARM TYP OCH MATERIAL	TRÅKARM ENL. TILLVERKARE. / OPTIONSPRIS FÖR ALUMINIUM VIT.	TRÅKARM ENL. TILLVERKARE. / OPTIONSPRIS FÖR ALUMINIUM VIT.
KARM YTBEHANDLING	TRÅKARM ENL. TILLVERKARE	TRÅKARM ENL. TILLVERKARE
DJUP KARM	ENL. TILLVERKARE	ENL. TILLVERKARE
BESLAGNING	ENL. TILLVERKARE	ENL. TILLVERKARE
TRYCKE	FIX 42, KROM + HANDTAGSSPÄRR	FIX 42, KROM + HANDTAGSSPÄRR
SÄKERHETSBESLAG	HANDTAGSSPÄRR 850, KROM	HANDTAGSSPÄRR 850, KROM
GÅNGJÄRN	ENL. TILLVERKARE	ENL. TILLVERKARE
MORKLÄGNING	MELLANGLASPERSIENNER	MELLANGLASPERSIENNER

UPPSTÄLLNING TAKFÖNSTER	
	TF
TYP	TAKFÖNSTER VELUX INTEGRA SOLAR 006830 MK04
ANTAL	4
KARMYTTERMÅTT	780 x 978
KULÖR UTVÄNDIGT	KULÖR LIKA PLÅT I TAKKUPA
INVÄNDIGT YTA	VIT POLYURETAN (GGU)
MORKLÄGNING	MORKLÄGNINGSGARDIN

