

FÖRKLARINGAR

SAMTLIGA MÅTT ANGES I MM.  
PLUSHÖJDER I M. AVSER FÄRDIG YTA DÄR EJ ANNAT ANGES.

EL SYMBOLER

- TAKUTTAG
- VÄGGARMATUR
- STRÖMR. DUBBEL
- STRÖMR.
- DUBBEL ELUTTAG
- DUBBEL ELUTTAG UTANPÅLIGGANDE
- TV/DATA-UTTAG
- ELCENTRAL

LED SKENA UNDER ÖVERSKÅP

ELUTAG OCH STRÖMSBRYTARE PLACERAS ÖVER VARANDRA I RÄT LINJE.

ELUTAG OCH BRYTARE ENLIGT ENTREPRENEUR.

LAMPA LIKA BEFINTLIG I TRAPPHUS

BELYSNING BADRUM OCH KÖK:

IFÖ ELECTRIC Opus 140/100

FÖRESKRIFTER



MÅTT KONTROLLERAS PÅ PLATS.

MÅT INTE FRÅN RITNINGEN. ANVÄND ENBART UTSATTA MÅTT.

HÄNVISNINGAR


VINDSPLAN: A-40-1-01

UPPSTÄLLNINGAR, KÖK: A-46-4-01

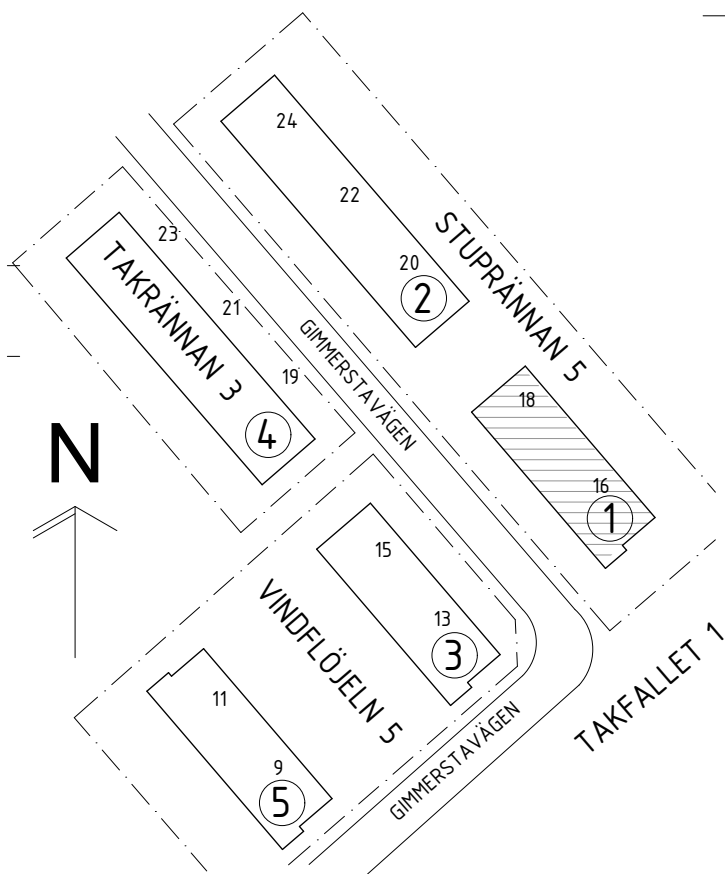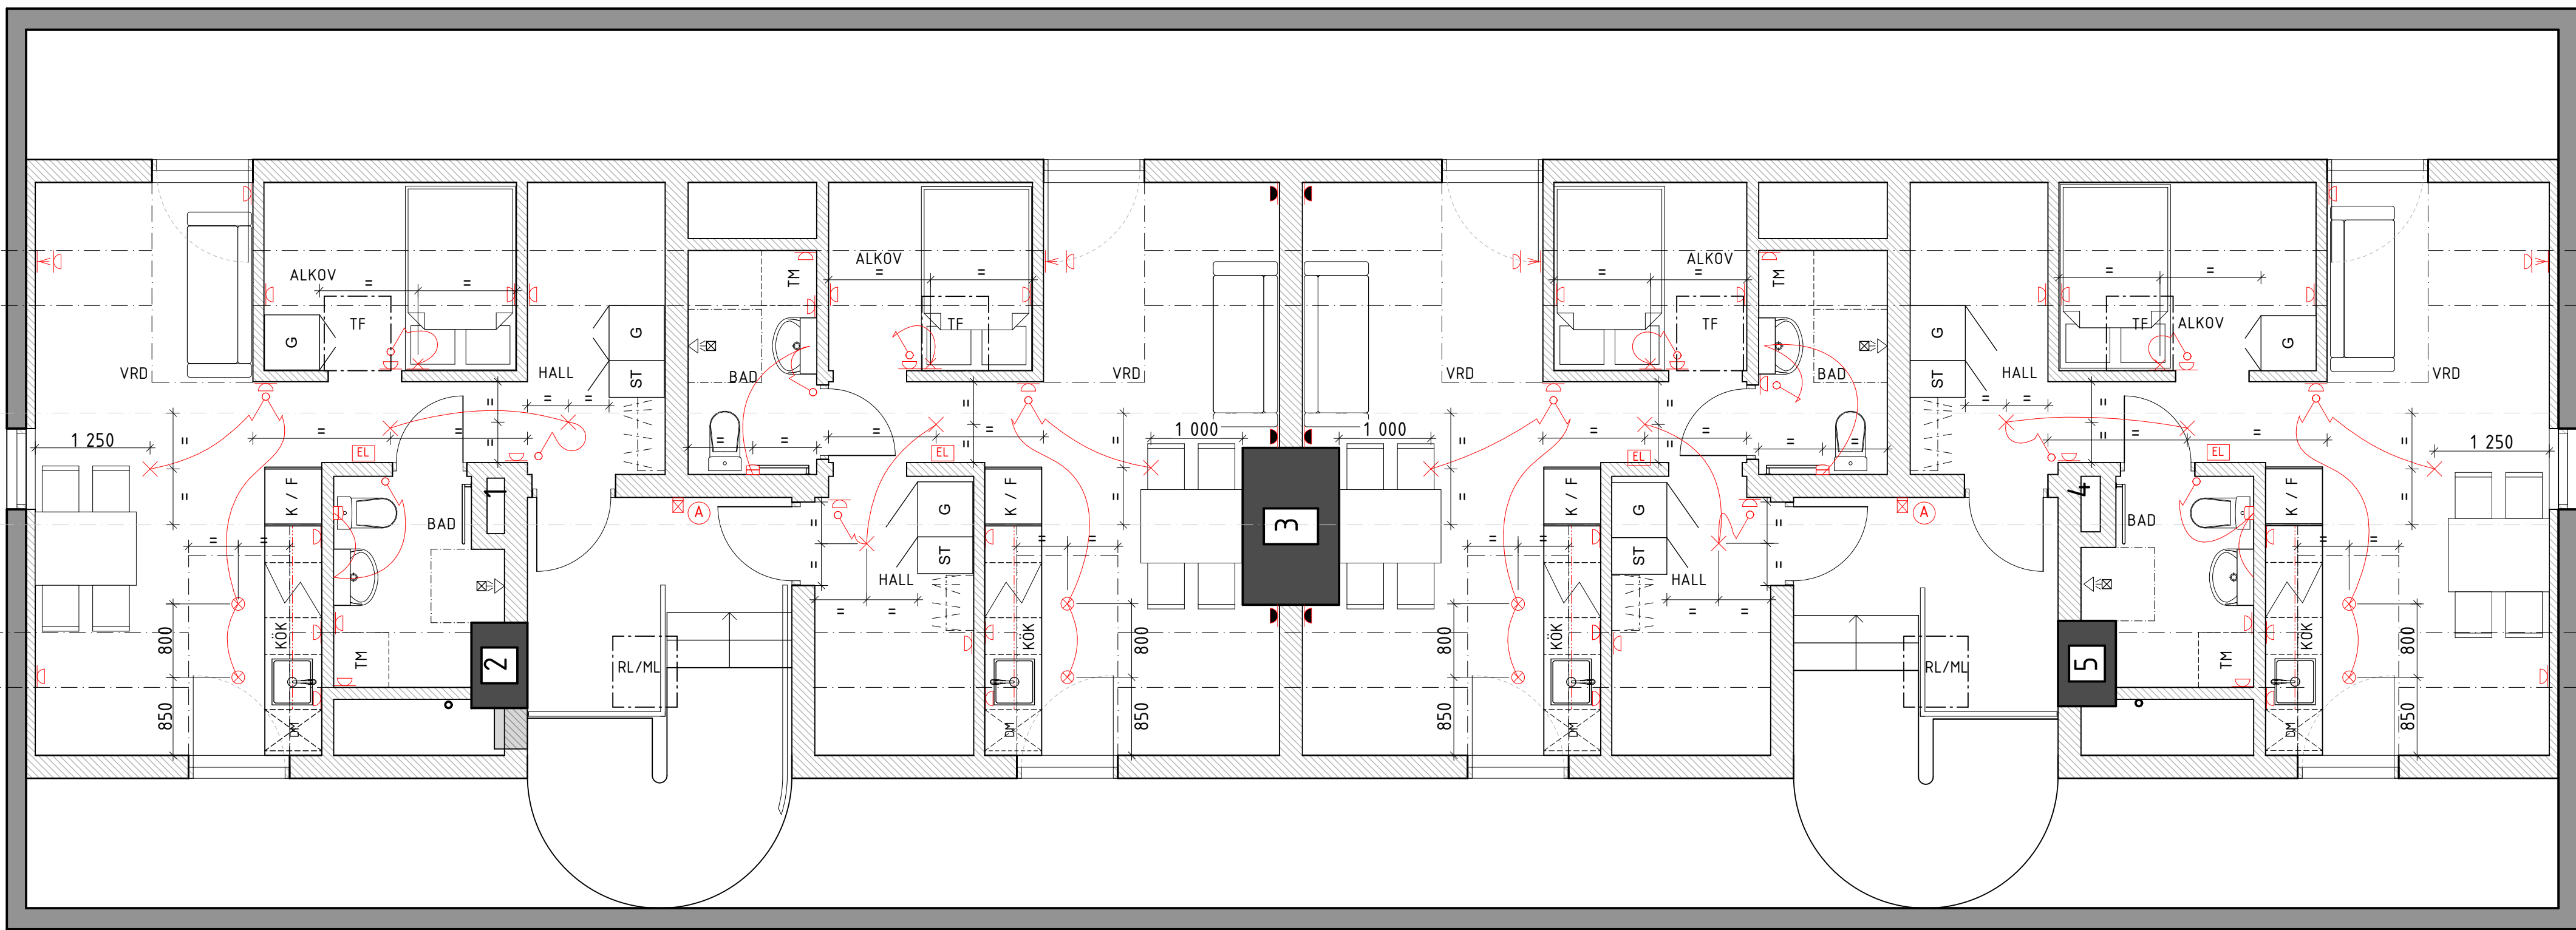

ELPLAN, MÖBLERAD 1:50 (A1)

SKALA 1:50

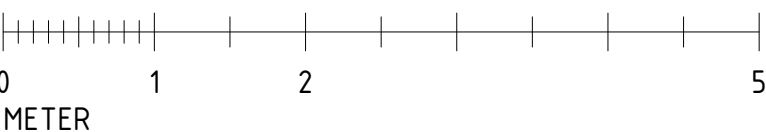

BET	ANT	ÄNDRING	AVSER	DATUM	Sign.
RELATIONSHANDLING					
STUPRÄNNAN 5 HUS 1, GIMMERSTAVÄGEN 16-18					
<b>ZBK</b> Swedenborgsgatan 2 118 48 Söckholm					
A	ZBK	ARKITEKTER	/	08 518 179 00	/ WWW.ZBK.SE
UPPDRAG NR	963	RITAD AV	MGC	HANDLAGGARE	JH
DATUM	2023-10-18	ANSVARIG	JOEL HEDGREN		
ELPLAN MÖBLERAD					
SKALA	A1 - 1:50 A3 - 50%	NUMMER	A-46-1-01	BET	