

FÖRKLARINGAR

SÄMMLIGA MÄTT ANGES I MM.
PLUSHÖJDER I M. AVSER FÄRDIG YTA DÄR EJ ANNAT ANGES.

EL SYMBOLER

- DUBBEL ELUTTAG
- LED-SKENA UNDER ÖVERSKÅP
- ELUTTAG OCH BRYTARE ENLIGT ENTERPRENEUR.

BELYSNING BADRUM OCH KÖK:
IFÖ ELECTRIC Opus 140/100

FÖRESKRIFTER


MÄTT KONTROLLERAS PÅ PLATS.
MÄT INTE FRÅN RITNINGEN. ANVÄND ENBART UTSATTA MÄTT.

IKEA KÖK ENL. RUMSBESKRIVNING




BARNSÄKRA BESLAG I KNIVLÅDAN.

HÄNVISNINGAR

VINDSPLAN: A-40-1-01
ELPLAN: A-46-1-01

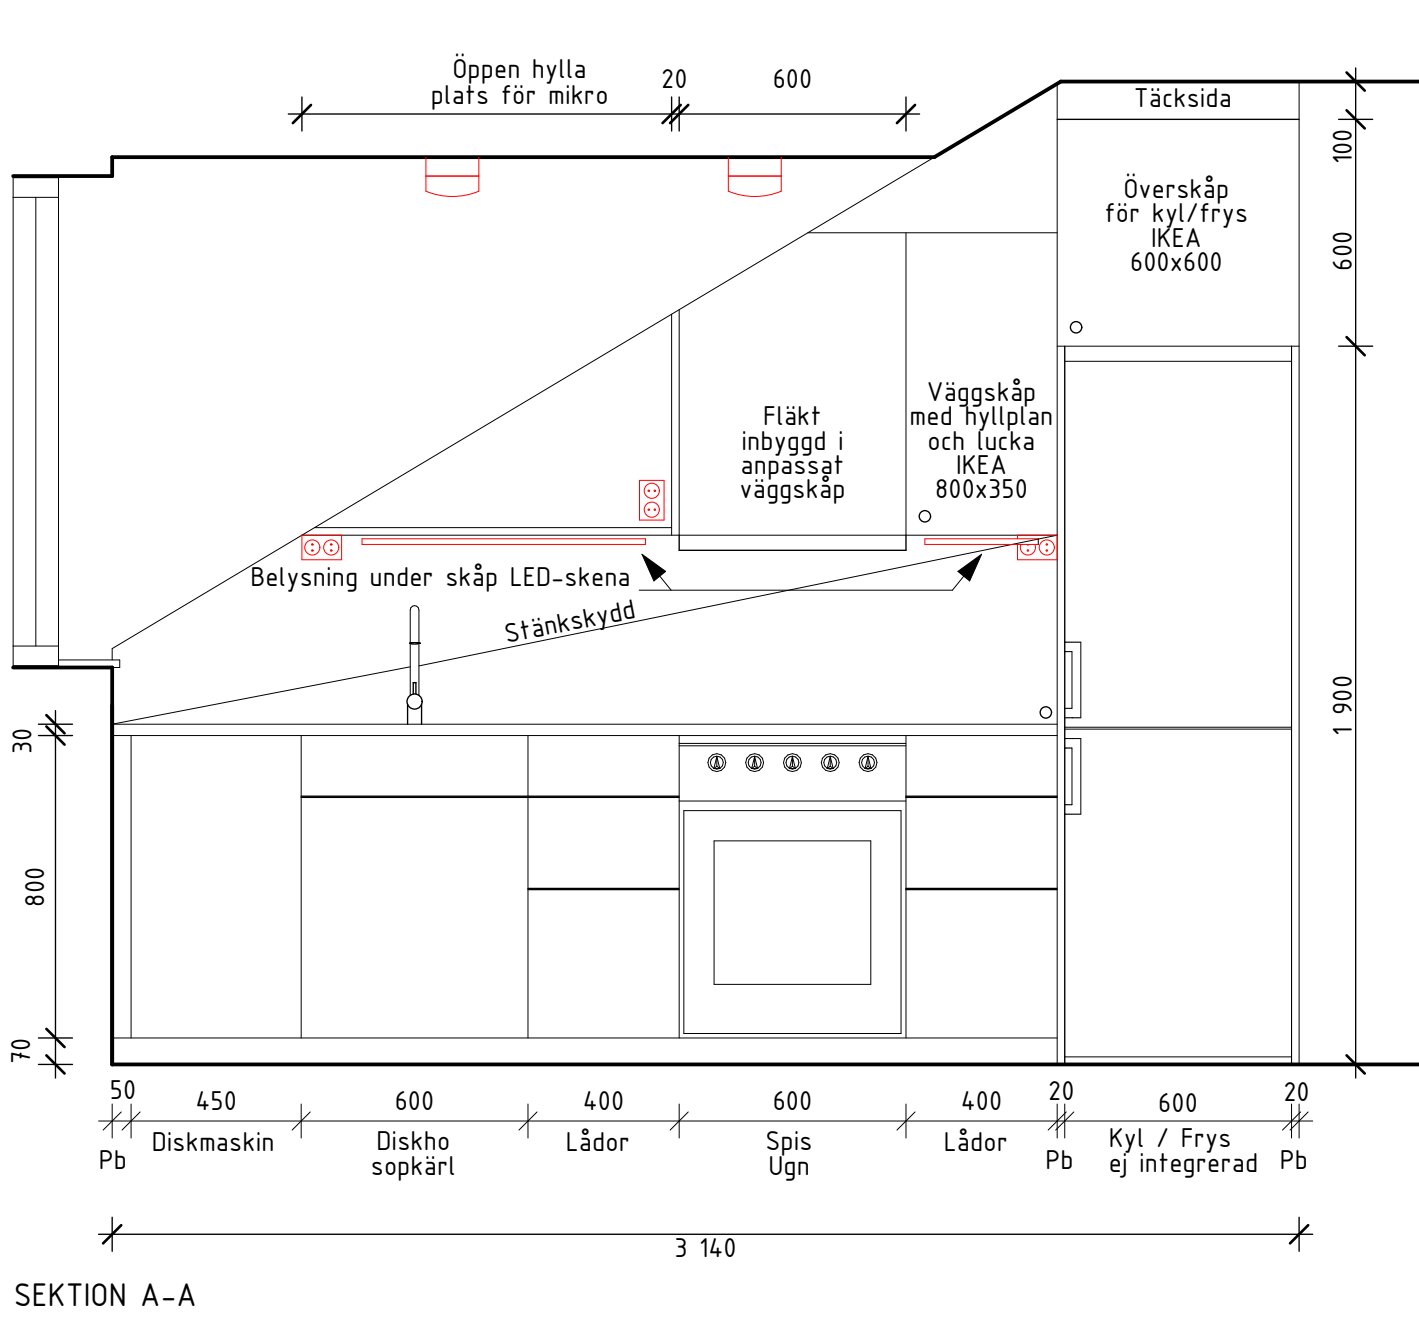

SEKTION B-B

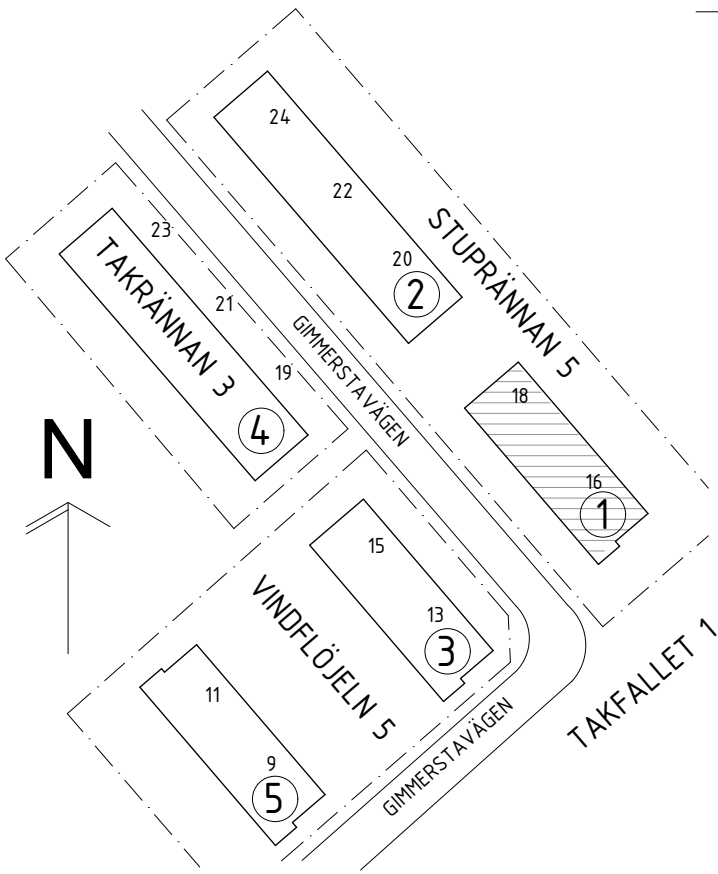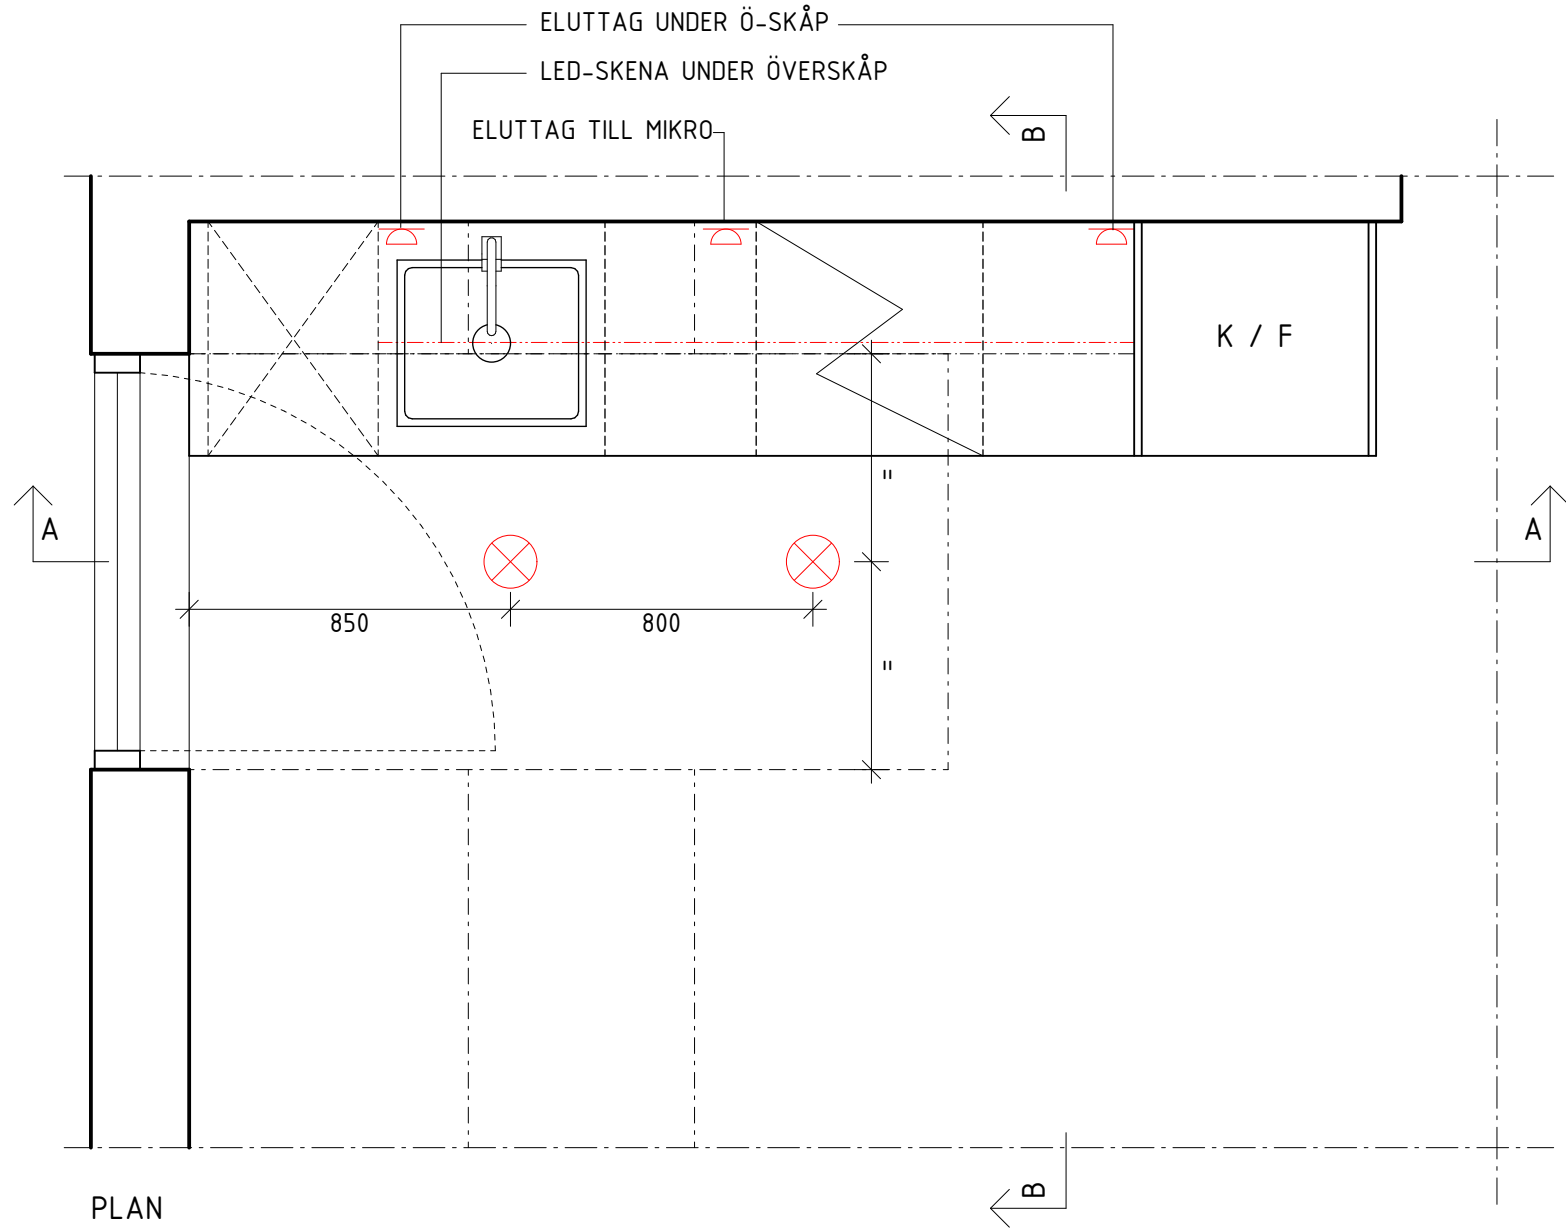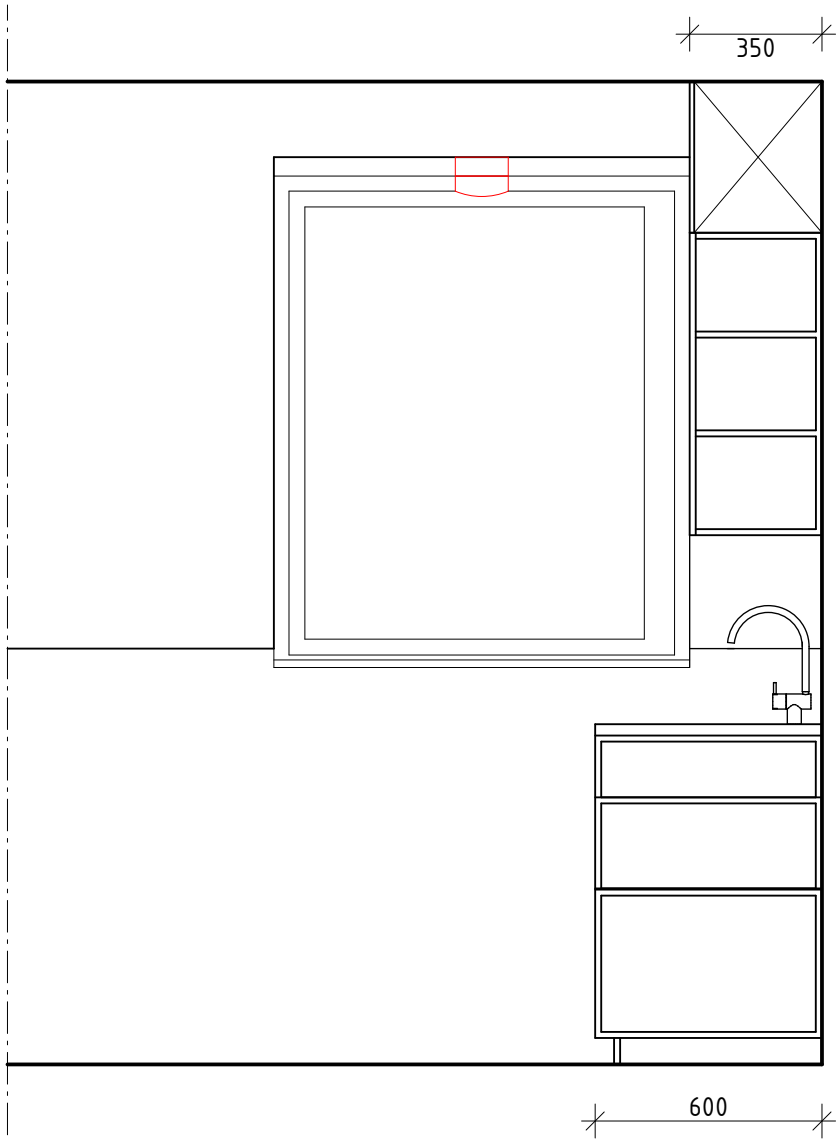

BET	ANT	ÄNDRING AVSER	DATUM	Sign.
RELATIONSHANDLING				
STUPRÄNNAN 5 HUS 1, GIMMERSTAVÄGEN 16-18				
<div>2BK</div> <div>Swedenborgsgatan 2 118 48 Söckholm</div>				
A	2BK	ARKITEKTER / + 08 518 179 00 / WWW.2BKA.SE		
UPPDRAG NR	963	RITAD AV	MGC	HANDLAGGARE
DATUM	2023-10-18	ANSVARIG	JOEL HEDGREN	JH
KÖK UPPSTÄLLNING				
SKALA	A1 - 1:20 A3 - 50%	NUMMER	A-46-4-01	BET

SKALA 1:20

