




1 -33:10
1:10 TROLIG UTSEENDE PÅ BEF. BJÄLKLAG

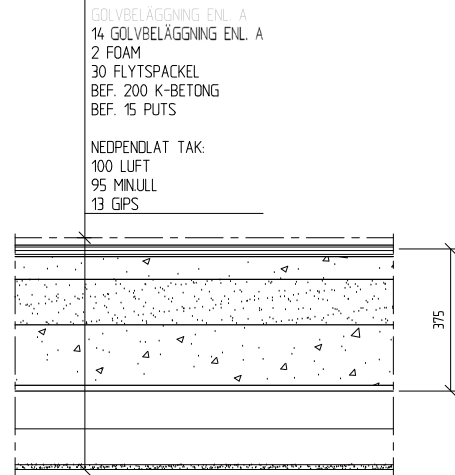


2 -33:10
1:10 NYTT GOLVBÄLKLAG

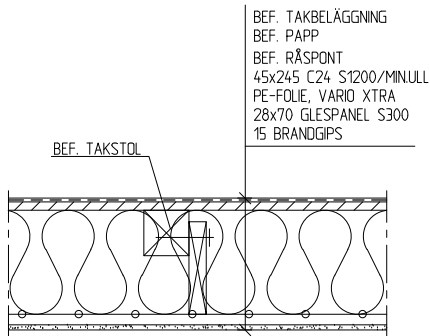


5 -33:10
1:10 FÖRSLAG NY TAKKONSTRUKTION

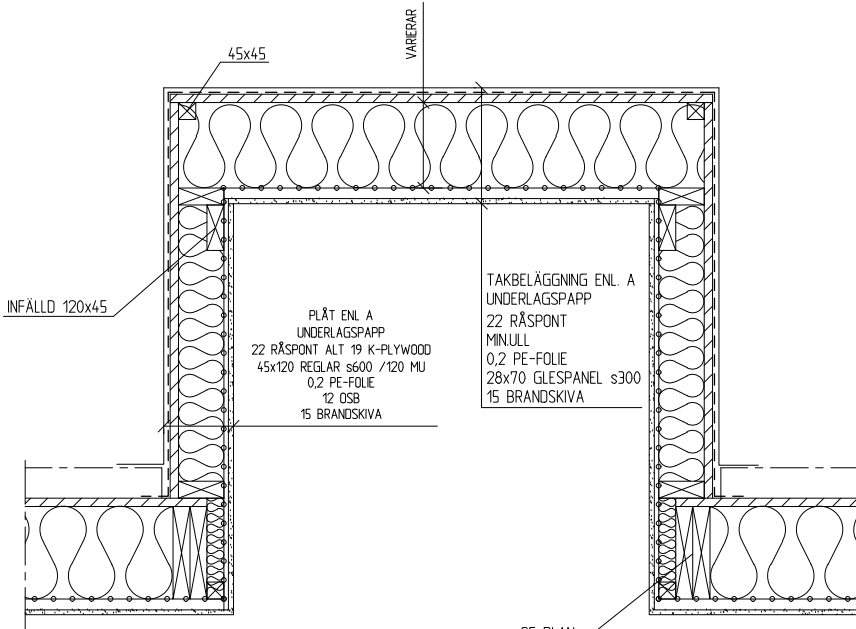


6 -33:10
1:10 FÖRSLAG UTFÖRANDE TAKKUPOR

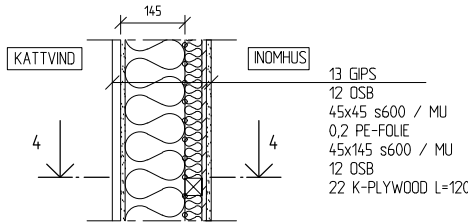


3 -33:10
1:10 FÖRSLAG NY KATTVINDSVÄGG

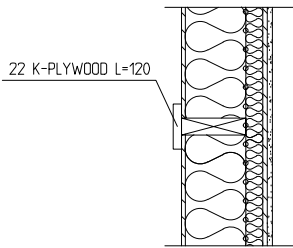


4 -33:10
1:10 FÖRSLAG NY KATTVINDSVÄGG

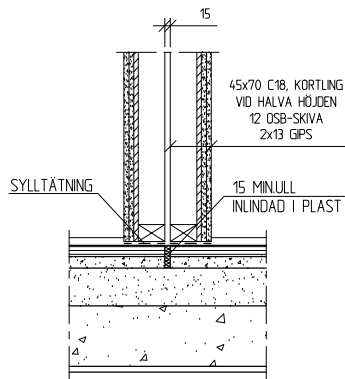


7 -33:10
1:10 LÄGENHETSSKILJANDE VÄGG

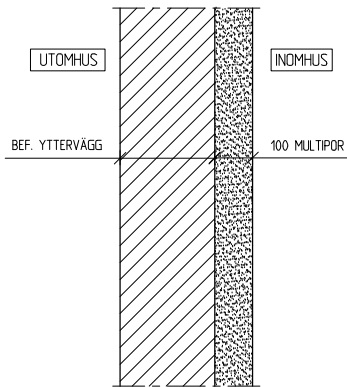


8 -33:10
1:10 FÖRSLAG NY GAVELVÄGG

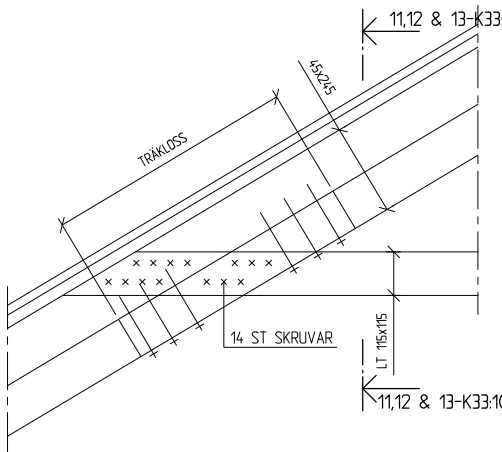


9 -33:10
1:10 MÖTE: HANBJÄLKE & TAKSTOL (ÖVERRAM)

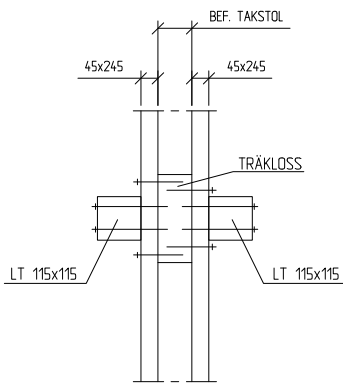

10 -33:10
1:10 INFÄSTNING HANBJÄLKE

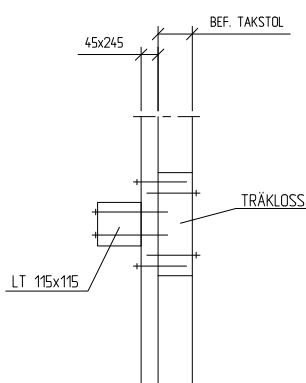

11 -33:10
1:10 INFÄSTNING HANBJÄLKE

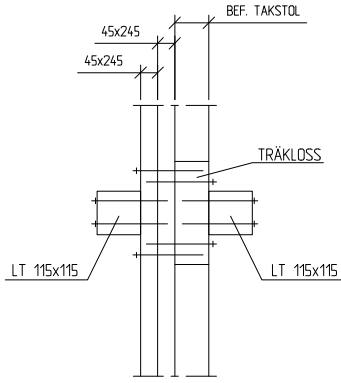

12 -33:10
1:10 INFÄSTNING HANBJÄLKE

FÖRESKRIFTER

RITNING FÅR EJ ANVÄNDAS FÖR BESTÄLLNING
ELLER UTFÖRANDE UTAN
ATT VARA FÖRSEDD MED TEXTEN BYGGHANDLING.
SE ALLMÄNNA FÖRESKRIFTER K30:00

HÄNVISNINGAR

FÖRKLARINGAR

BET	ANT	ÄNDRINGEN AVSER	DATUM	SIGN
RELATIONSHANDLING				
 <div>SD project ab Råbansvägen 36 112 54 Stockholm Tel 08-785 06 20 Fax 08-785 06 21</div>				
PROJEKTNUMMER	222725	RITAD/KONSTR AV	SRB	HANDLAGGARE
DATUM	2023-11-06	ANSVARIG	ERIK LINDQUIST	SRB
KV. STUPRÄNNAN 16-18 - HUS 1				
DETALJRITNING				
DETALJER				
SKALA	1:10 / A1	NUMMER	K33:10	BET
1:20 / A3				.