


1 -33.11
1:10 AVVÄXLING ÖVER "TRAPPHUS"

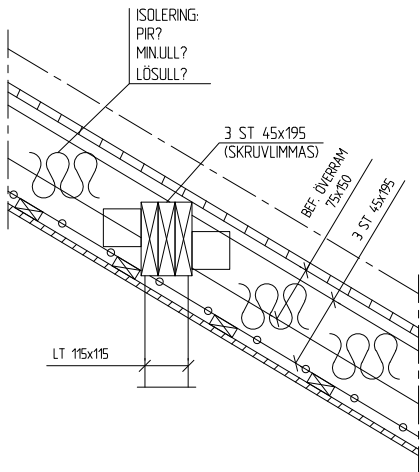


2 -33.11
1:10 TAKDETALJ ÖVER "TRAPPHUS"

FÖRESKRIFTER

RITNING FÅR EJ ANVÄNDAS FÖR BESTÄLLNING
ELLER UTFÖRANDE UTAN
ATT VARA FÖRSEDD MED TEXTEN BYGGHANDLING.
SE ALLMÄNNA FÖRESKRIFTER K30:00

HÄNVISNINGAR

FÖRKLARINGAR

-	-	-	-	
BET	ANT	ÄNDRINGEN AVSER	DATUM	SIGN
RELATIONSHANDLING				
		<div>SD project ab</div> <div>Råbansvägen 36</div> <div>112 54 Stockholm</div> <div>Tel 08-785 06 20</div> <div>Fax 08-785 06 21</div>		
PROJEKTNUMMER		RITAD/KONSTR AV	HANDLAGGARE	
222725		SRB	SRB	
DATUM		ANSVARIG		
2023-11-06		ERIK LINDQUIST		
KV. STUPRÄNNAN 16-18				
DETALJRITNING				
DETALJER				
SKALA		NUMMER		BET
1:10 / A1		K33:11		.
1:20 / A3				