


FÖRESKRIFTER

RITNING FÅR EJ ANVÄNDAS FÖR BESTÄLLNING
ELLER UTFÖRANDE UTAN
ATT VARA FÖRSEDD MED TEXTEN BYGGHANDLING.

SE ALLMÄNNA FÖRESKRIFTER K30:00

HÄNVISNINGAR

FÖRKLARINGAR

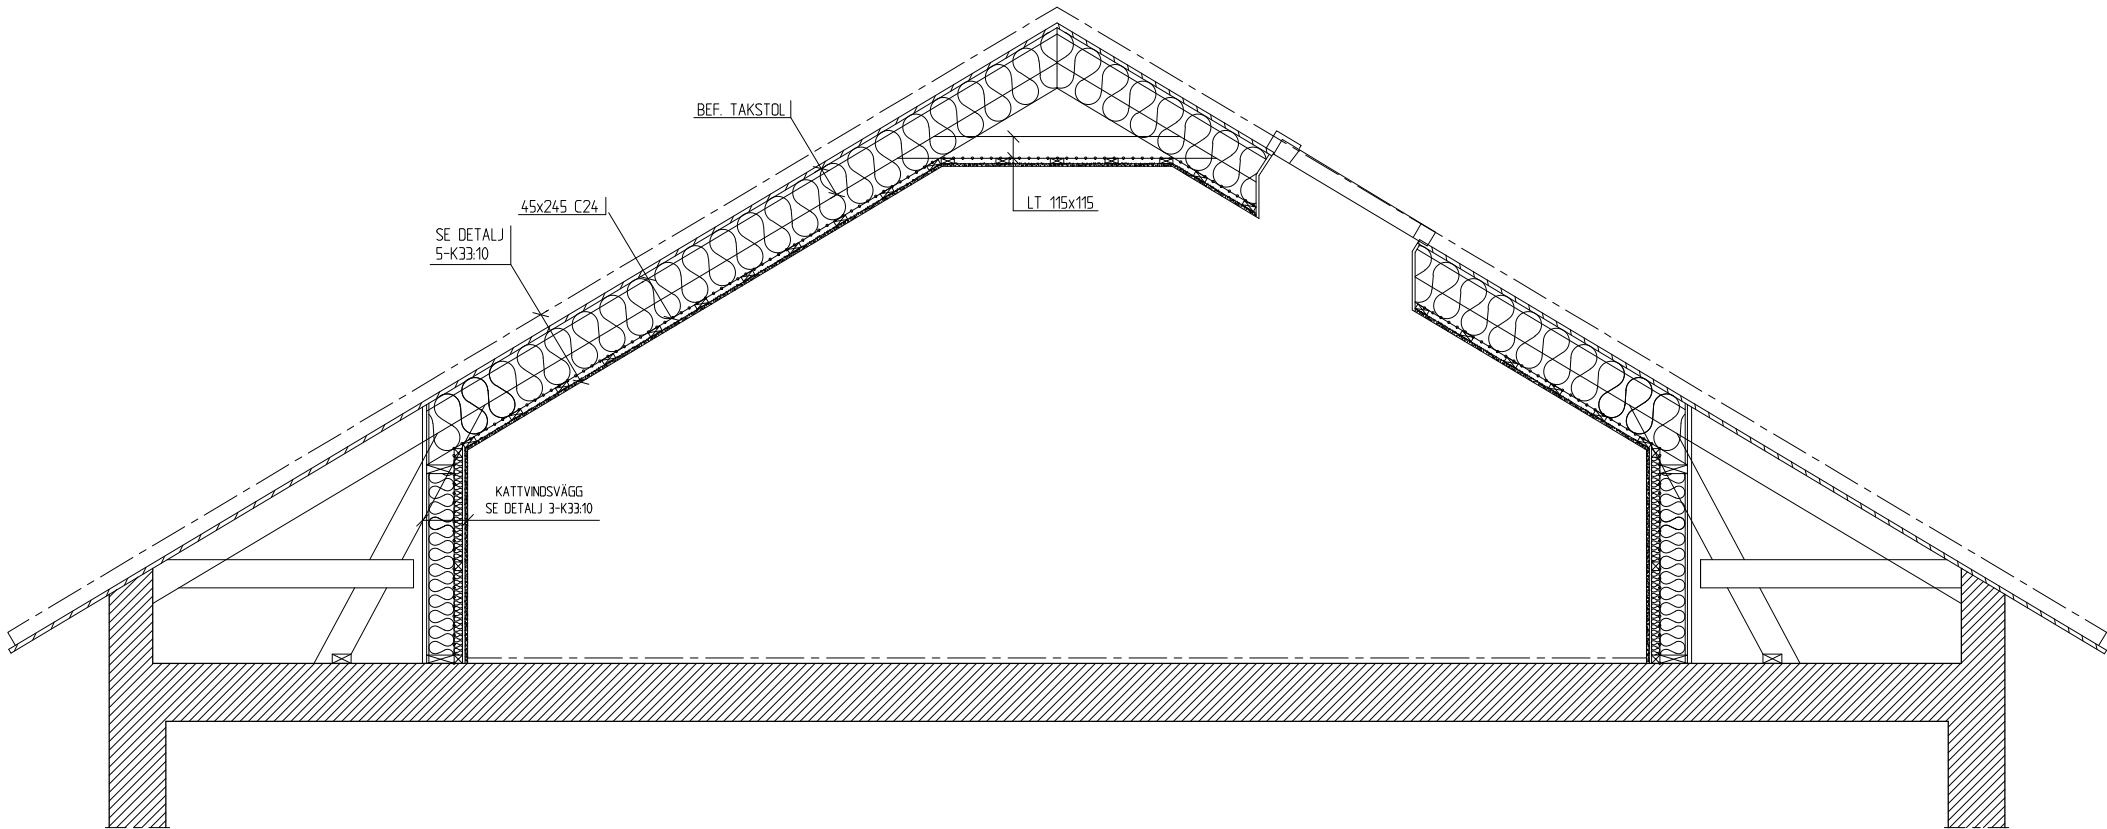

1 -33:20
1:20 SEKTION

	-	-	-	-
BET	ANT	ÄNDRINGEN AVSER	DATUM	SIGN
RELATIONSHANDLING				
			50 projekt ab Råbansvägen 36 112 54 Stockholm Tel 08-785 06 20 Fax 08-785 06 21	
PROJEKTNUMMER	222725	RITAD/KONSTR AV	SRB	HANDLAGGARE
DATUM	2023-11-06	ANSVARIG	ERIK LINDQUIST	SRB
KV. STUPRÄNNAN 16-18 - HUS 1				
SEKTIONS-RITNING				
SEKTION				
SKALA	1:20 / A1 1:40 / A3	NUMMER	K33:20	BET
				.