


FÖRESKRIFTER

RITNING FÅR EJ ANVÄNDAS FÖR BESTÄLLNING
ELLER UTFÖRANDE UTAN
ATT VARA FÖRSEDD MED TEXTEN BYGGHANDLING.

SE ALLMÄNNA FÖRESKRIFTER K30:00

HÄNVISNINGAR

FÖRKLARINGAR

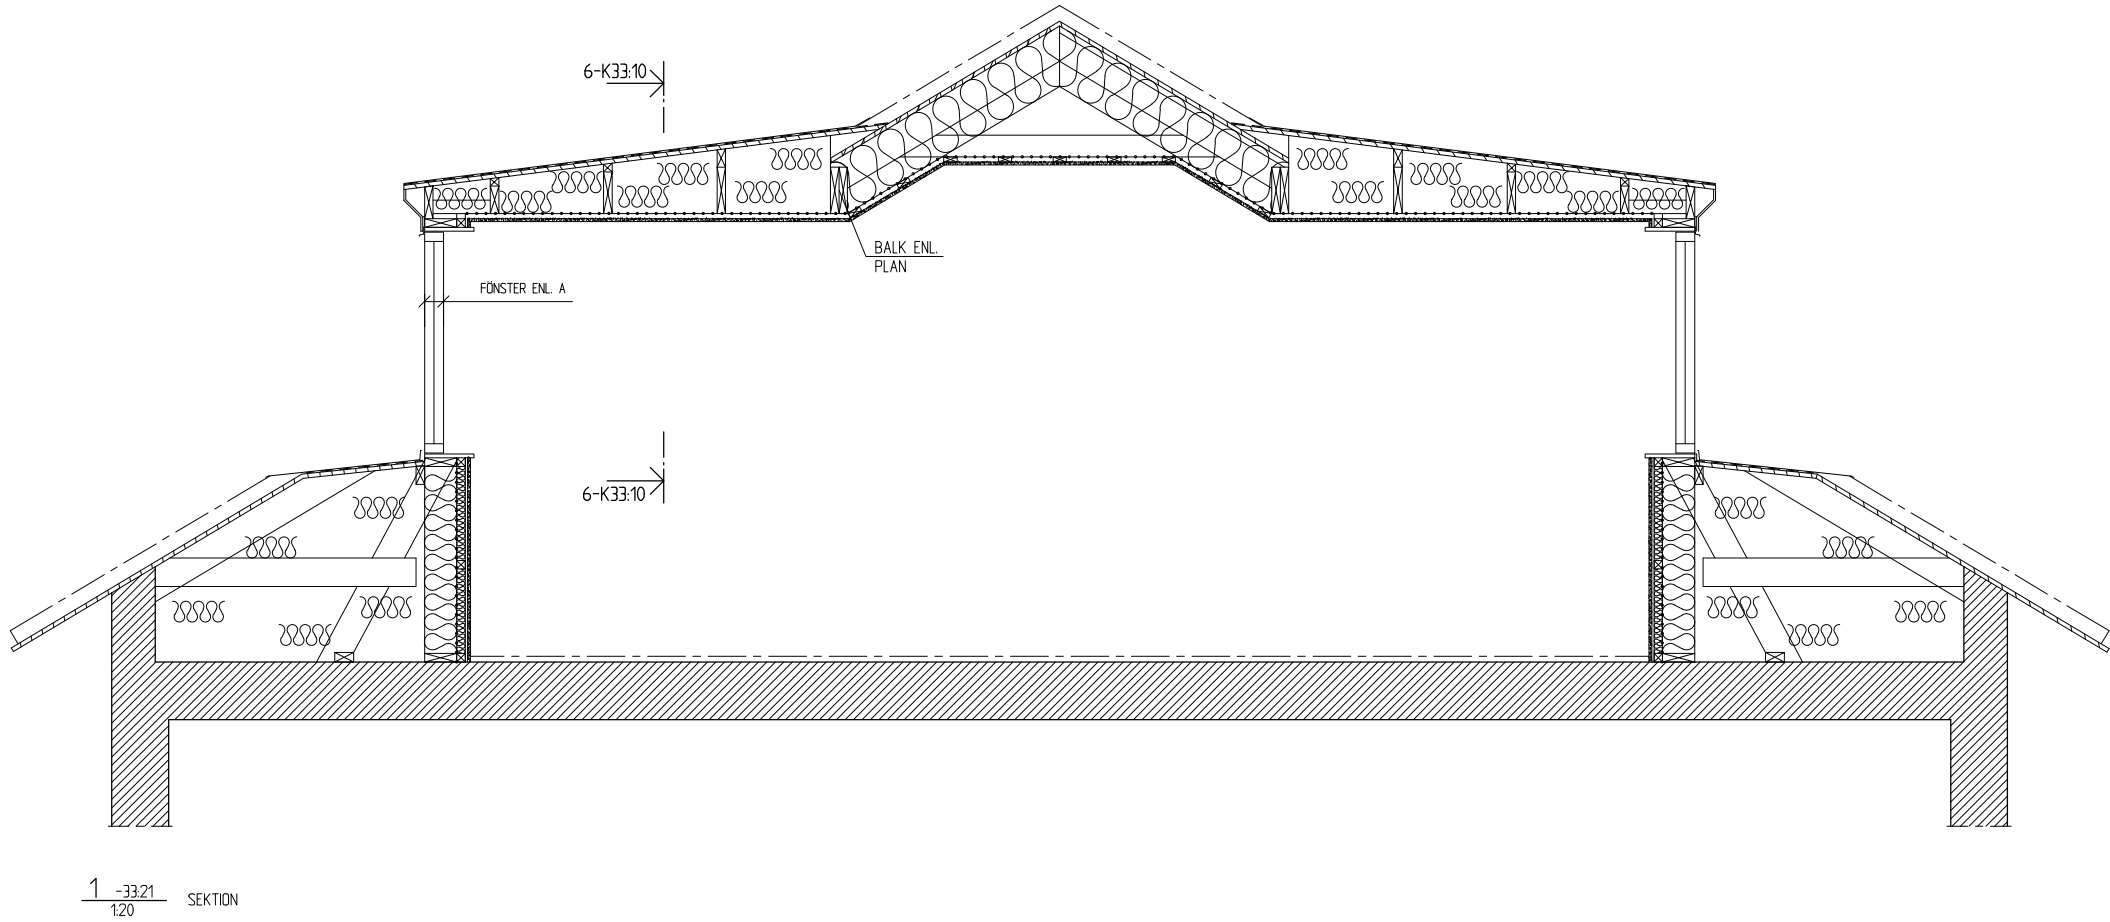

BET	ANT	ÄNDRINGEN AVSER	DATUM	SIGN
RELATIONSHANDLING				
			SD projekt ab Råbansvägen 36 112 54 Stockholm Tel 08-785 06 20 Fax 08-785 06 21	
PROJEKTNUMMER		RITAD/KONSTR AV	HANDLAGGARE	
222725		SRB	SRB	
DATUM		ANSVARIG		
2023-11-06		ERIK LINDQUIST		
KV. STUPRÄNNAN 16-18 - HUS 1				
SEKTIONS-RITNING				
SEKTION				
SKALA		NUMMER		BET
1:20 / A1 1:40 / A3		K33:21		.