


PLAN 1, DEL 2

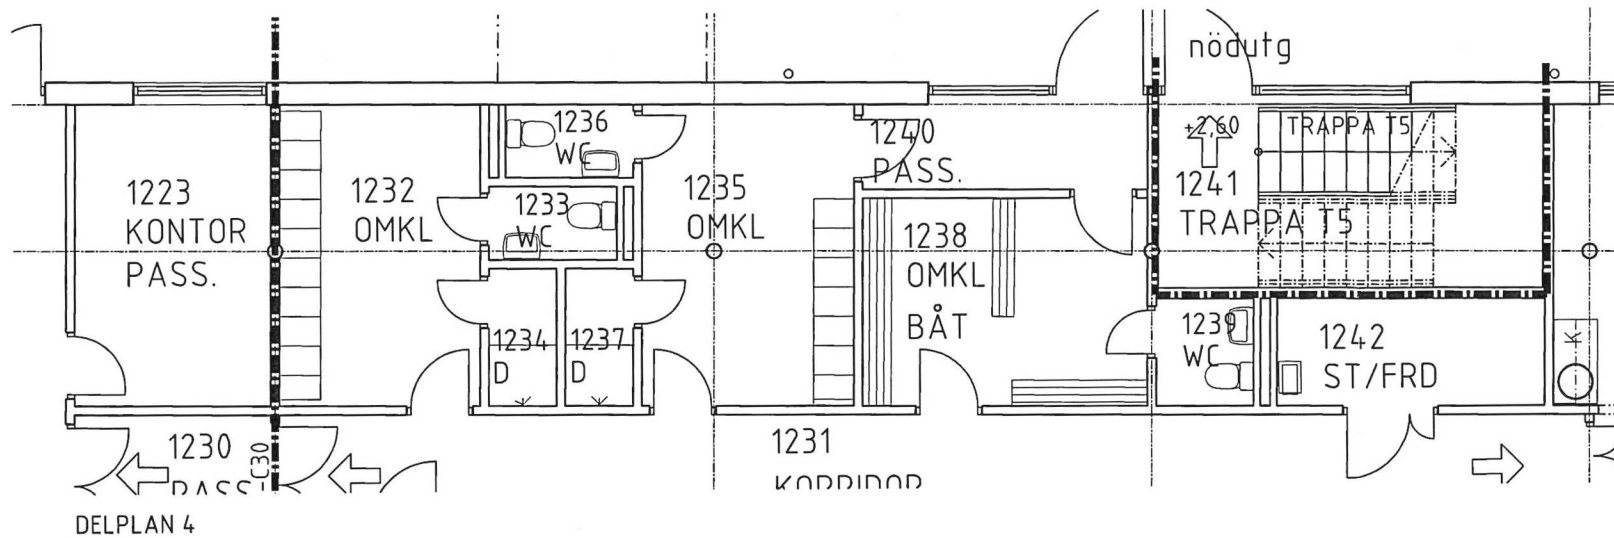


## FÖRKLARINGAR

IL ANGER INSPEKTIONSLUCKA AV  
STÅLPLÅT, UTFÖRS I BRANDKLASS  
LIKA OMGIVANDE VÄGG

## HÄNVISNINGAR

A36-24-011 INNERVERGGR  
A36-62-011 INV METALLPARTIER  
A36-62-015 GLASPARTIER  
A36-62-016 ELSKÅPSFRONTER  
A36-73-001/003 DÖRRAR  
A36-82-011/012 FÖNSTERBÄNKSkanaler  
A37-22-012 VÄGGPANELER

RUMSBESKRIVNING  
BYGGBESKRIVNING  
K-HANDLINGAR  
VVS-HANDLINGAR  
E-HANDLINGAR

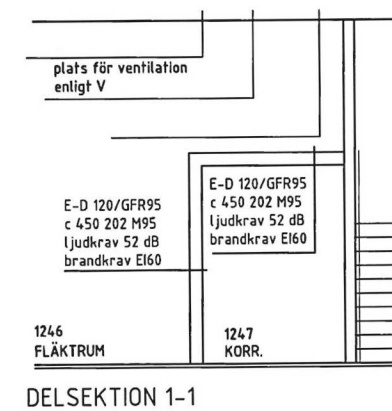

BET	ANT	ÄNDRINGEN AVSER	DATUM	SIGN
RELATIONSHANDLING				
 <b>STOCKHOLMS HAMNAR</b> Stockholm Kapellgård Nynäshamn				
STADSGÅRDSTERMINALEN OM- OCH TILLBYGGNAD				
A		Thelma arkitektur AB, Tel: 08-412 52 70, Fax: 08-412 53 03		
K		Knut Jönsson Ingenjörbyrå, Tel: 08-594 407 80, Fax: 08-594 407 99		
V		VCON VVS-konsult AB, Tel: 031-69 68 60, Fax: 031-69 68 61		
E		Elfack konsult AB, Tel: 08-730 03 60, Fax: 08-83 79 72		
UPPDRAG NR EBAB 0019		RITAD AV BN		HANDLÄGGARE BN
DATUM 2005-07-08		ANSVARIG MARA		
STADSGÅRDSTERMINALEN STOCKHOLM OM- OCH TILLBYGGNAD PLAN 1, DEL 2				
SKALA A3 1:200, 1:100 A1 1:100, 1:50		NUMMER A30-01-012		BET