

FÖRKLARINGAR

PLANEN REDOVISAR ENDAST
ÖVERSIKT AV BERÖRDA DELAR.
SKRAFFERAT OMRÅDE VISAR
PLAN 2 I SIN HELHET.

ÖVRIGA FÖRKLARINGAR GÄLLANDE
LUFTBEHANDLING FÖR REDOVISAD
DELPLAN, SE RITNING.
V-57-1-21 OCH V-57-1-22.



BET	NR	ÄNDRINGEN AVSER	DATUM SIGN

RELATIONSHANDLING

LOKALOMBYGGNAD
SKRAVELBERGET STÖRRE 11
RIDDARGATAN 12, STOCKHOLM


<input type="radio"/> A	TEL
<input type="radio"/> K	TEL
<input checked="" type="radio"/> V	ARTTEAM Sweden, Upplagsvägen 10A, Stockholm TEL 08-689 96 25
<input type="radio"/> E	TEL
<input type="radio"/> M	TEL
<input type="radio"/> I	TEL

UPPDRAGS NUMMER	RITAD AV GE	KONSTR AV FB	HANDLAGGARE FB
ARKIVNUMMER	DATUM 2023-12-22	SIGNATUR F. BAUERMEISTER	

ÖVERSIKTSPLAN
LUFTBEHANDLING
PLAN 2, DELPLAN

SKALA 1 : 100	NUMMER V-57-1-20	BET
------------------	---------------------	-----

SKALA 1:100

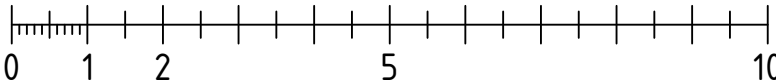

METER