

LGH 3


LGH 4

LGH 2

LGH 5

LGH 1


PLAN 1-7  
TYPPLAN  
INNAN ÖMBYGGNAD

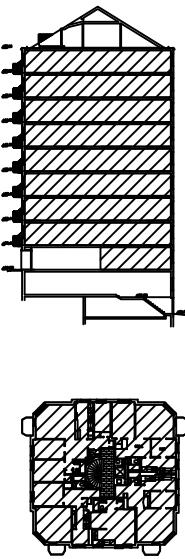

FÖRKLARINGAR OCH FÖRESKRIFTER

Alla mått anges i mm.

TYPPLAN -1:50-

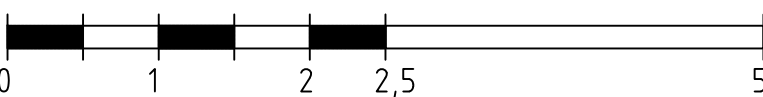

| BET   | ANT | ÄNDRINGEN AVSER | SIGN          | DATUM |
|---|-----|-----------------|---------------|-------|
| RELATIONSITNING   |     |                 |               |       |
| FRILUFTSTEATERN 3   |     |                 |               |       |
| Arkitektur-Studio AB<br>BARDABACKEN 19<br>167 71 BROMMA<br>TEL 070 525 15 21<br>E-POST: arkitektur-studio@telia.com |     |                 |               |       |
| UPPDRAG NR  |     | RITAD AV        | HANDLÄGGARE   |       |
|   |     | JK              | Jacek Kwetzer |       |
| DATUM   |     | ANSVARIG        |               |       |
| 2023-12-15  |     |                 |               |       |
| Ombyggnad bostadshus<br>Plan 1-7<br>Relationsritning  |     |                 |               |       |
| SKALA   |     | NUMMER          |               | I BET |
| 1:50  |     | A00             |               |       |

XREF: INN

ORG FORMAT: A1