




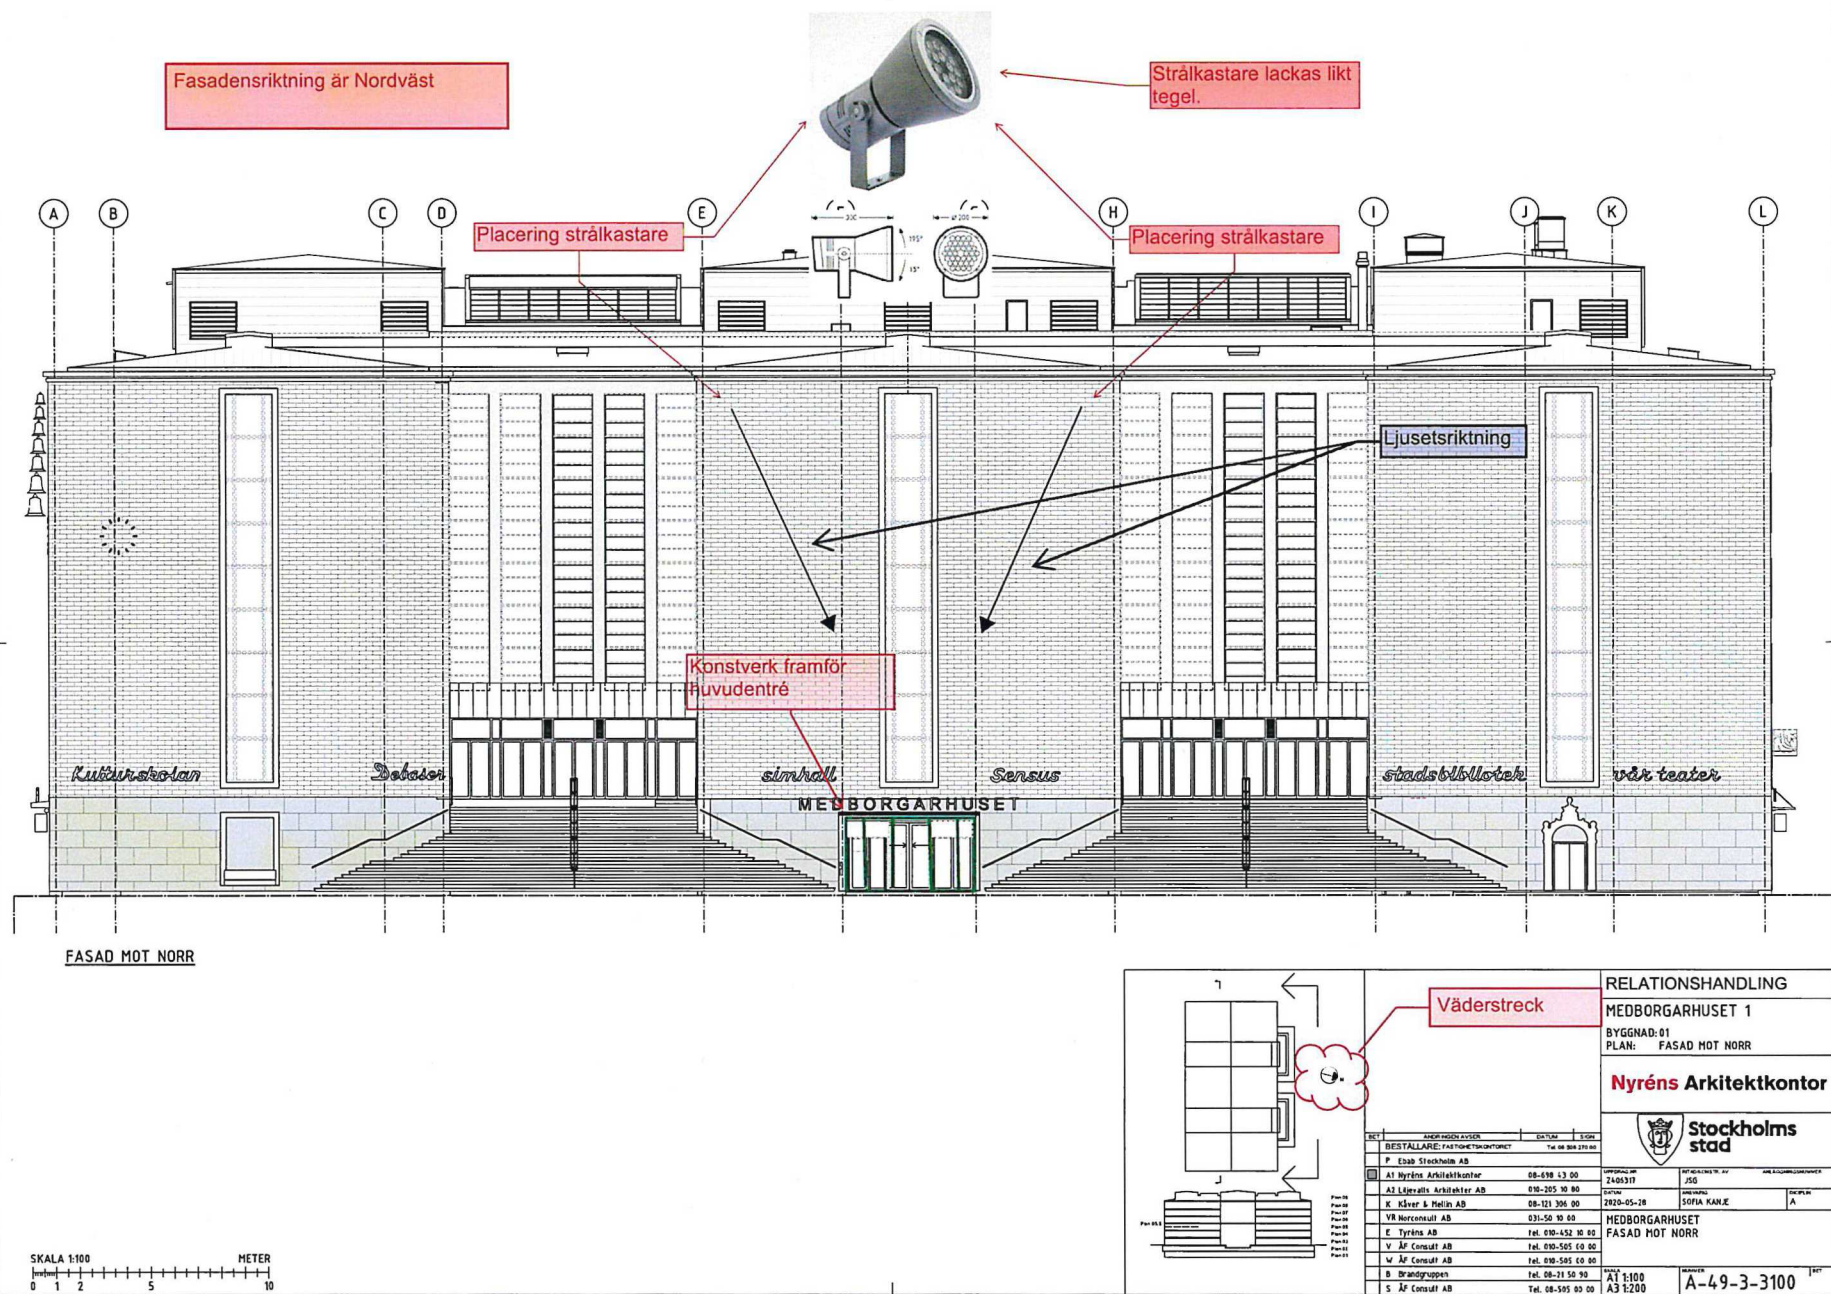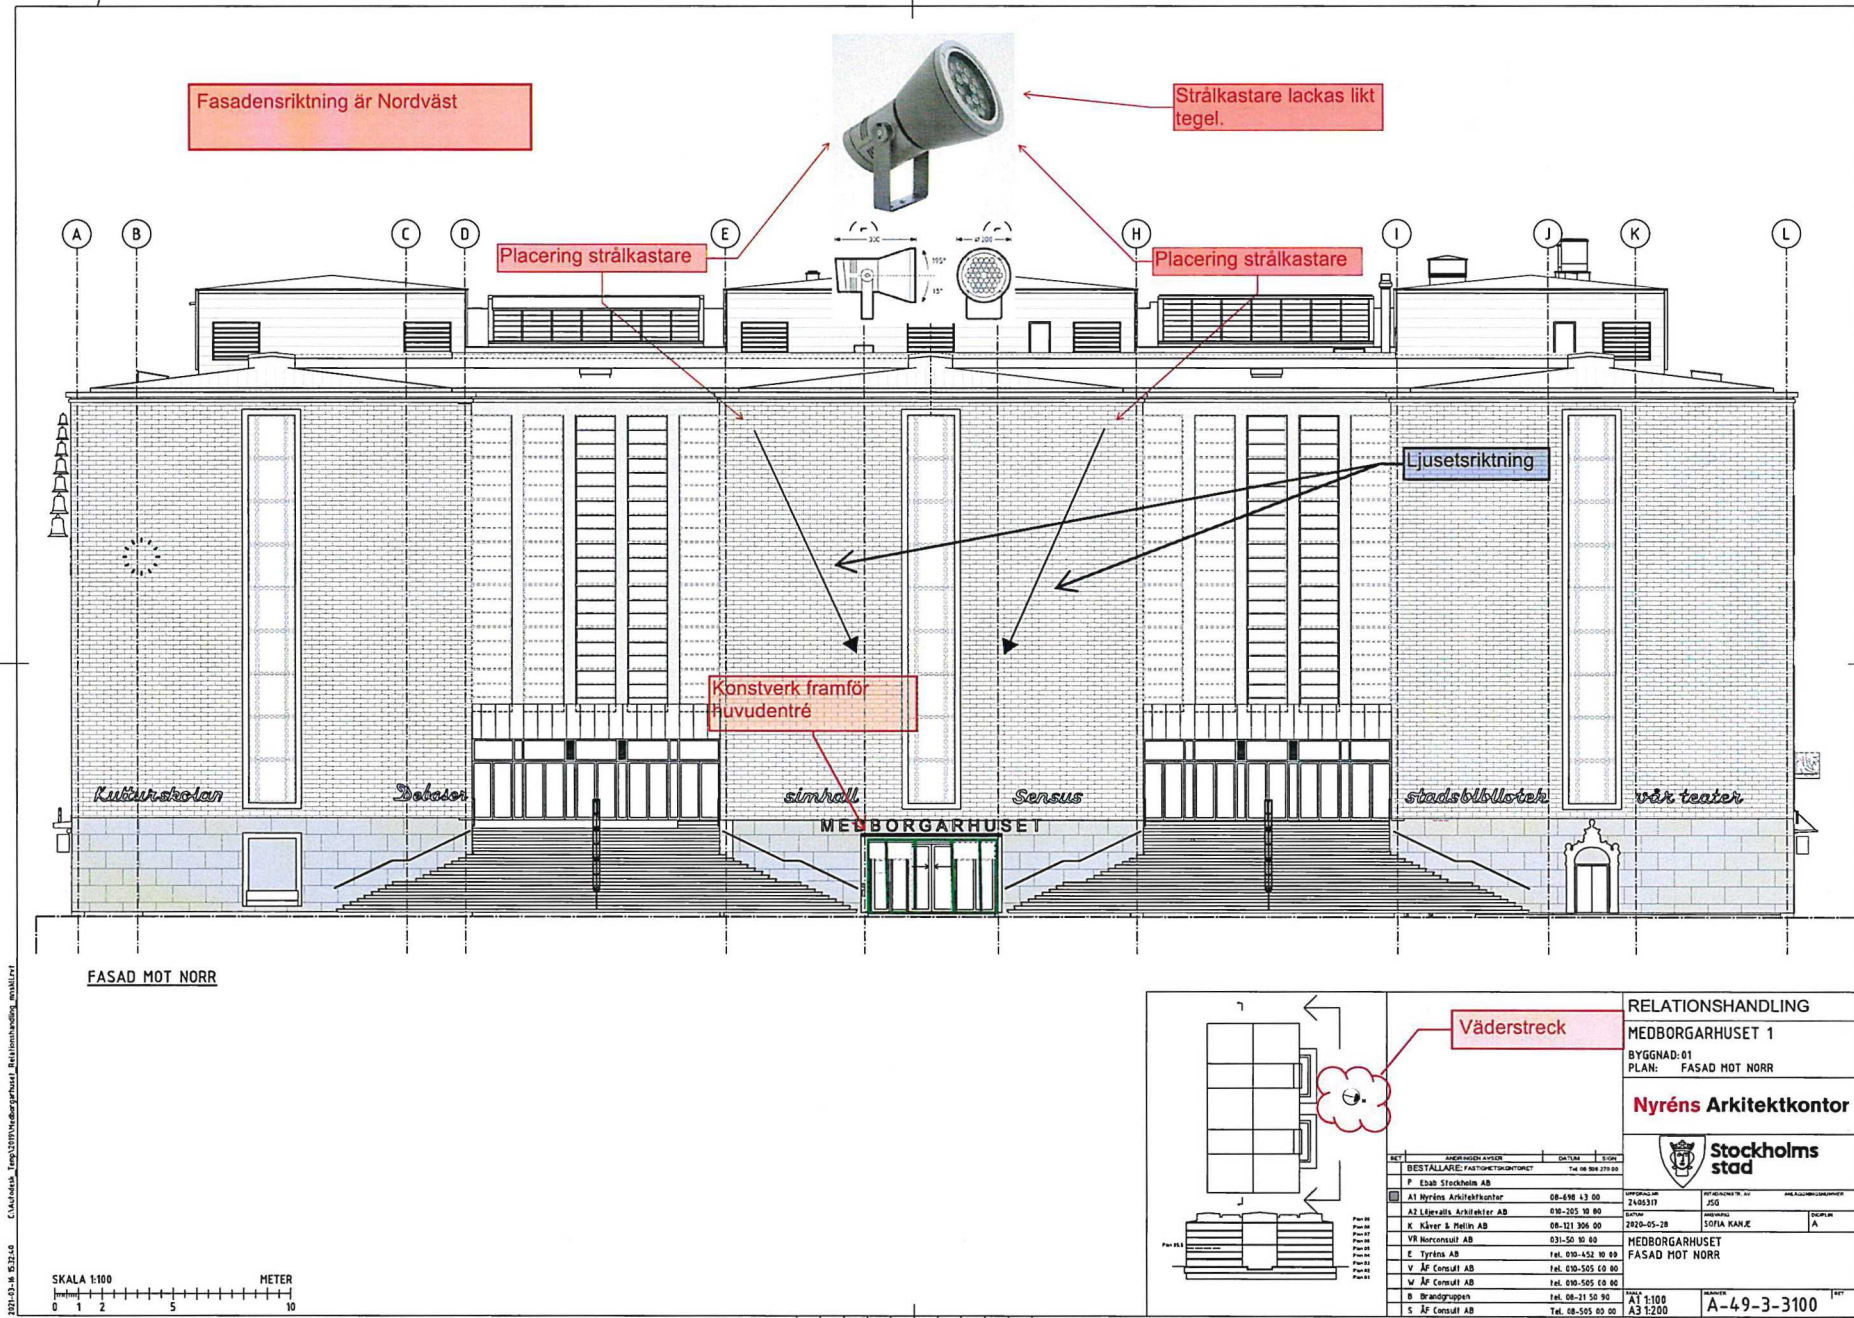
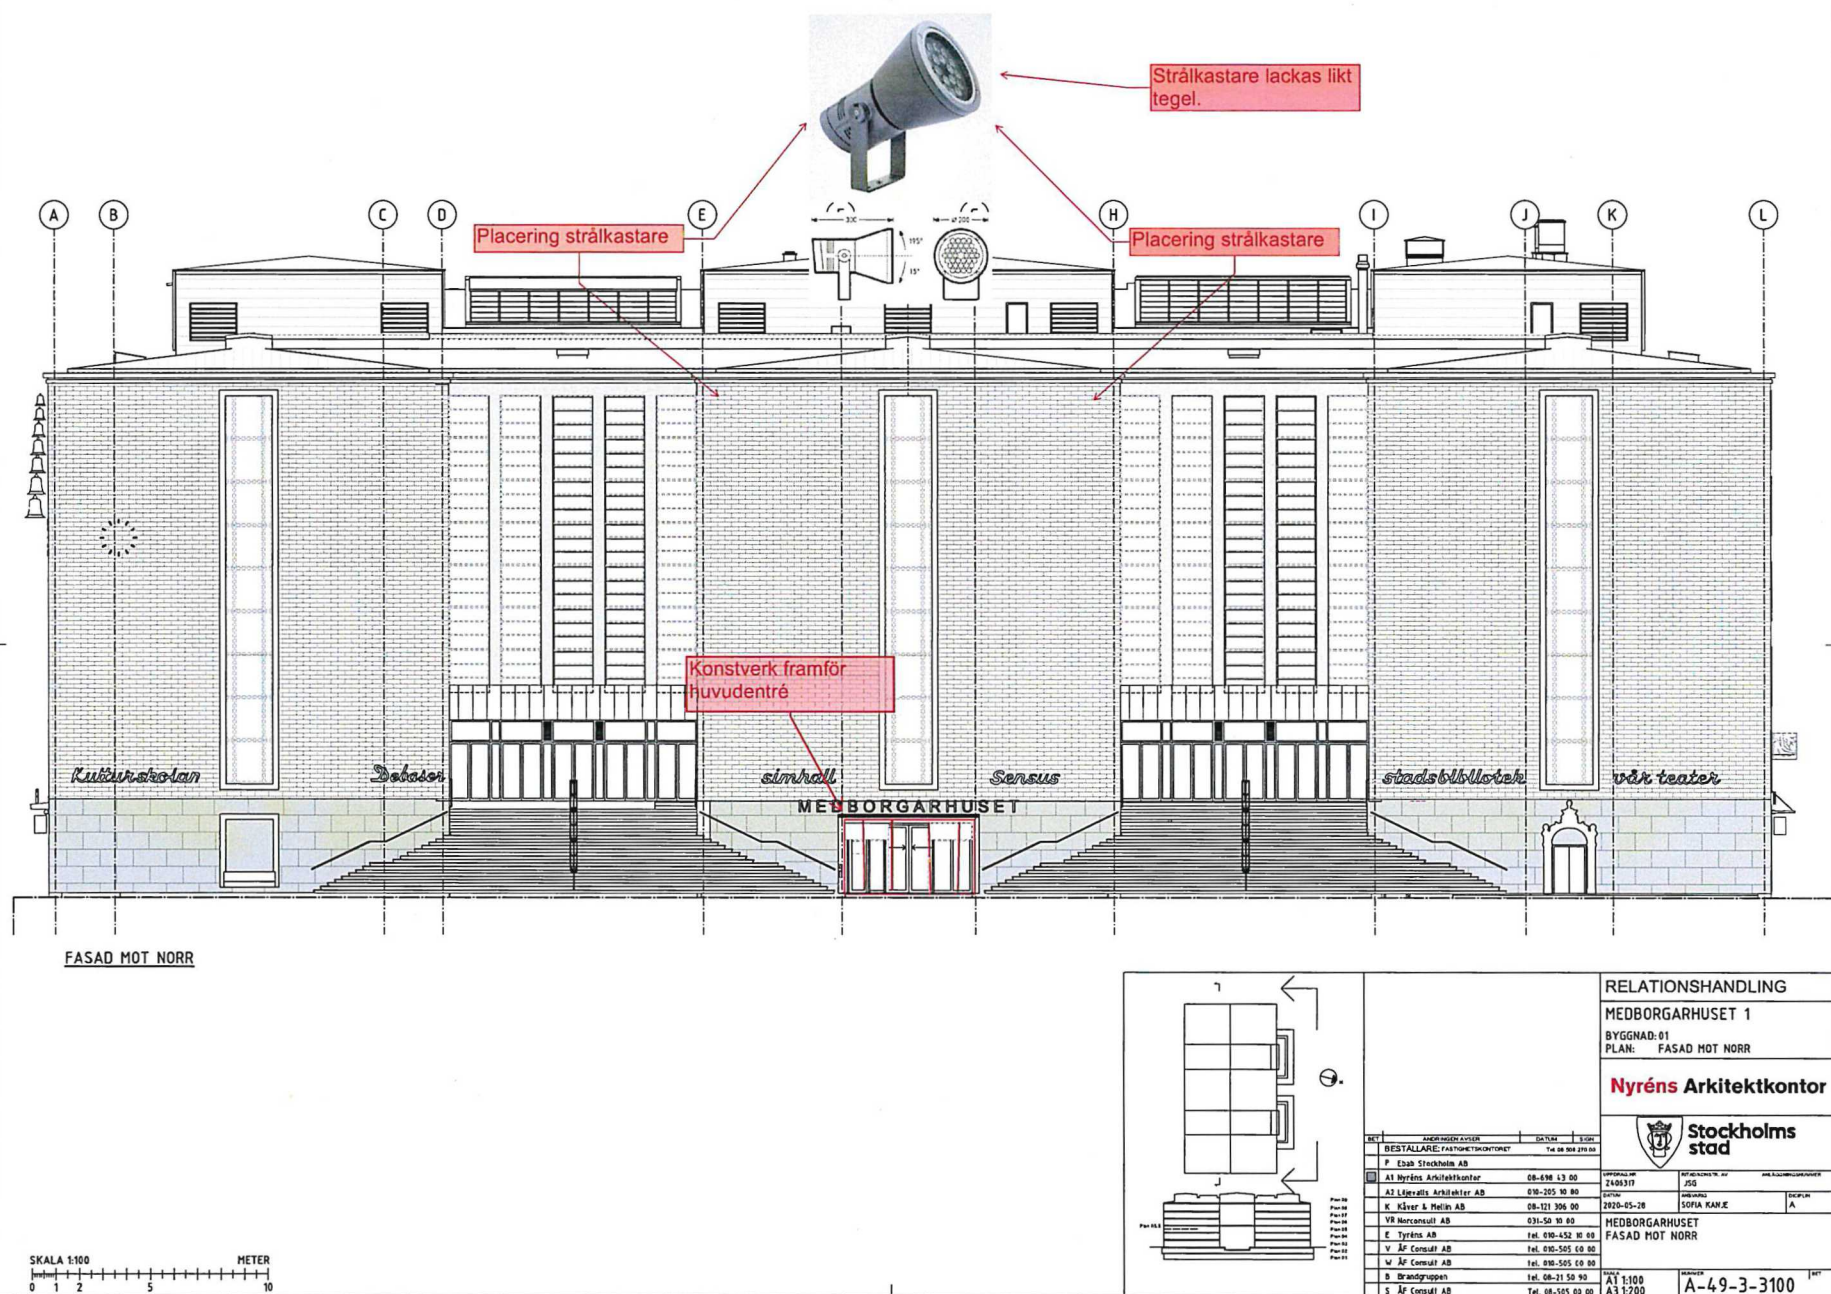

RELATIONSHANDLING			
MEDBORGARHUSET 1			
BYGGNAD: 01			
PLAN: FASAD MOT NORR			
Nyréns Arkitektkontor			
 Stockholms stad			
BESTÄLLARE: FASTIGHETSKONTORET			
V. Åf. Consult AB			
W. Åf. Consult AB			
B. Brandgruppen			
S. Åf. Consult AB			
MEDBORGARHUSET			
FASAD MOT NORR			
A-49-3-3100			