



2024-03-16 15:31:48 C:\Arbetskatalog\Temp\2024\Medborgarhuset\Relationshandling\medbor-1.rvt

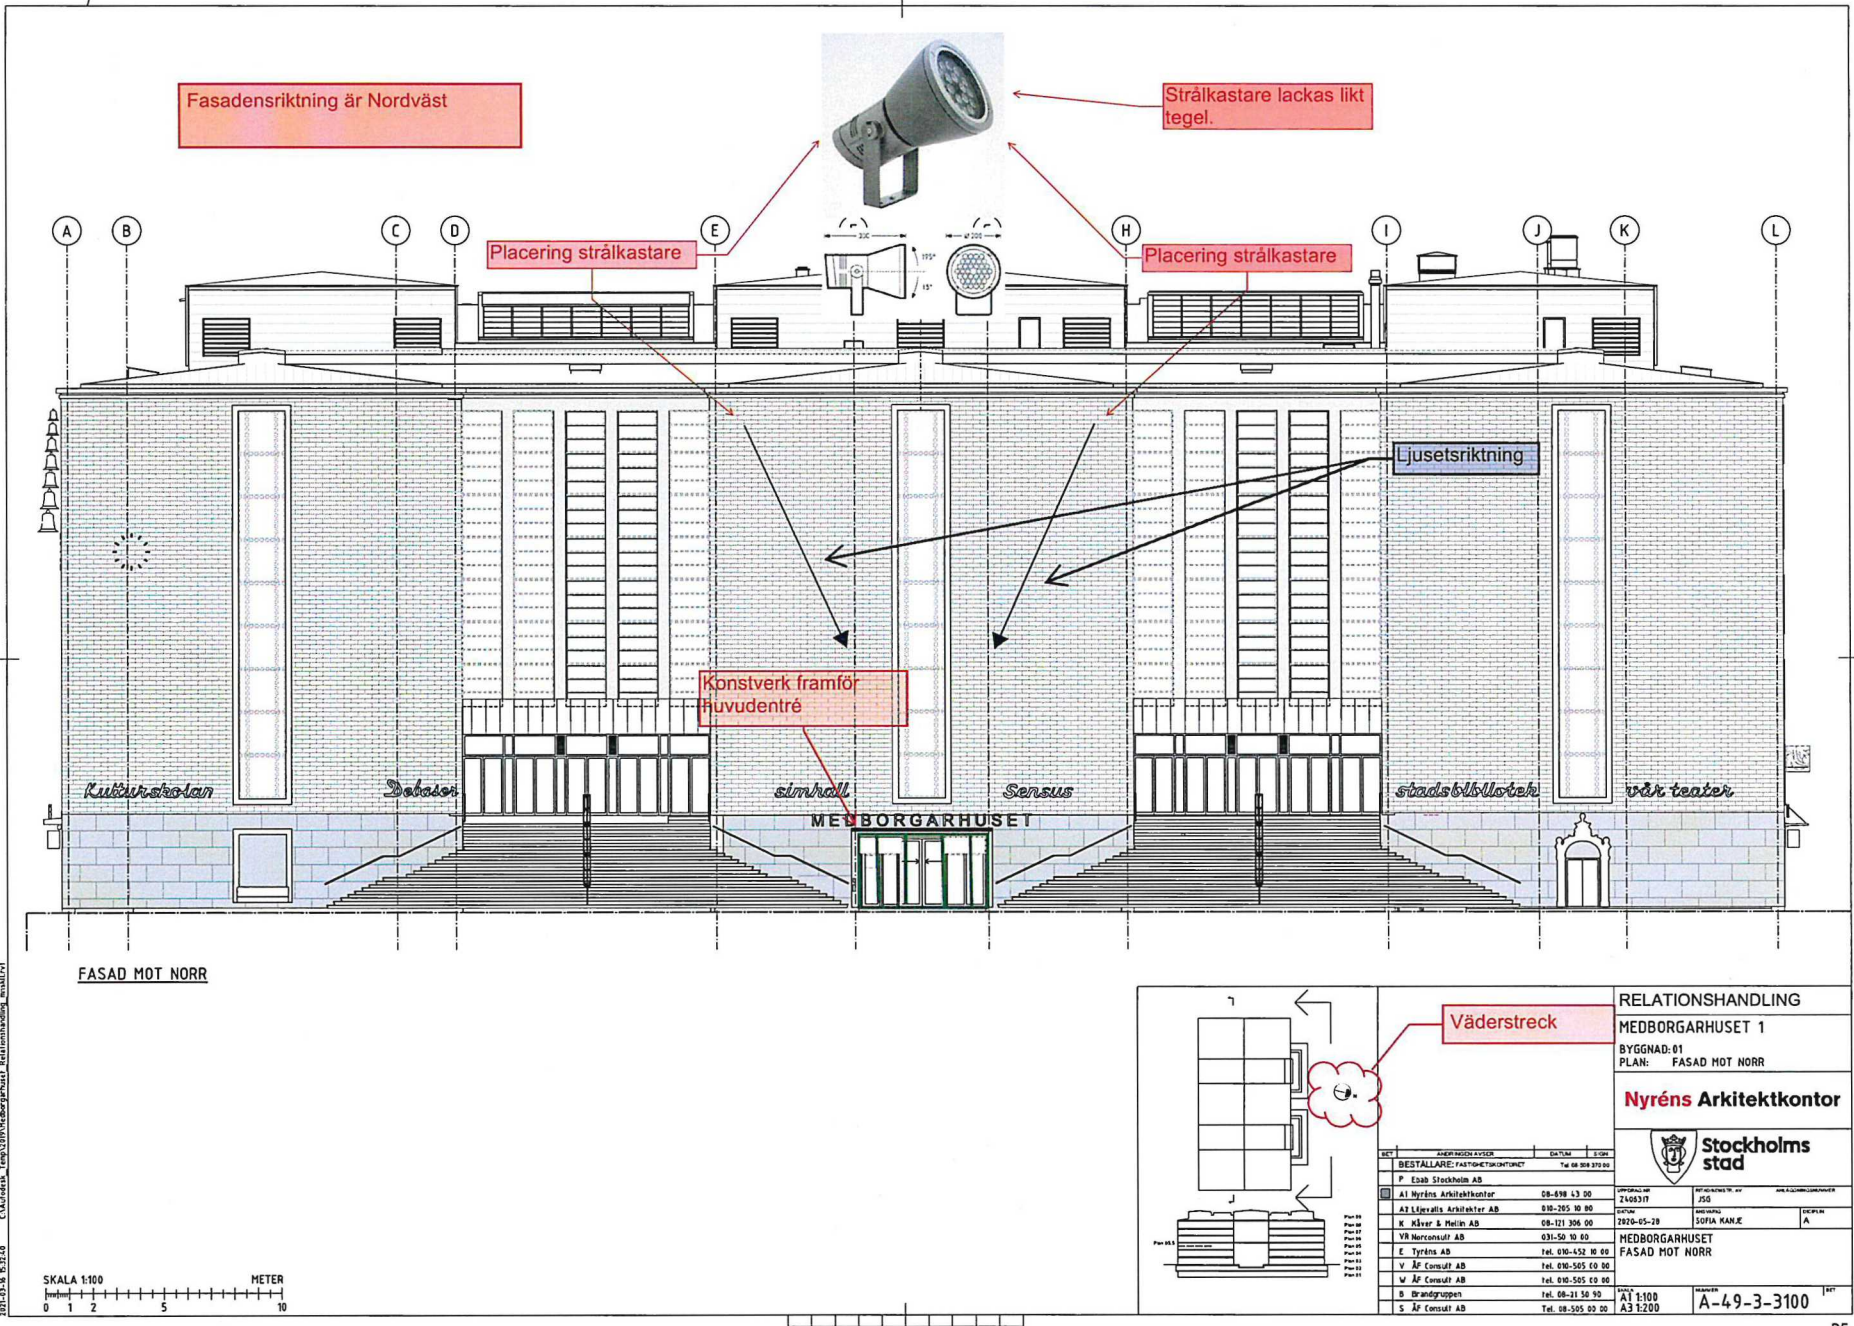

RELATIONSHANDLING			
MEDBORGARHUSET 1			
BYGGNAD: 01			
PLAN: FASAD MOT NORR			
Nyréns Arkitektkontor			
 <b>Stockholms stad</b>			
OBJ	ANVÄNDARE	DATUM	U.S. 001
BESTÄLLARE: FASTIGHETSKONTOR			
P. Eab Stockholm AB			
MEDBORGARHUSET			
FASAD MOT NORR			
A-49-3-3100			