

ALLA MÅTT I MM OM INGET ANNAT ANGES  
ALLA MÅTT MÅSTE KONTROLLERAS PÅ PLATS.


✶ AVSER KANTYTERMÄTT

HANVISINGAR	
A-011-0010	SITUATIONSPLAN
A-402-0100	SEKTION
A-403-0100--0200	FASAD
A-454-0100--0200	BALKONG

REI	ANT	ANDRONGEN AVSER	DATUM
-----	-----	-----------------	-------

REI	ANT	ANDRONGEN AVSER	DATUM
-----	-----	-----------------	-------

RELATIONSHANDLING

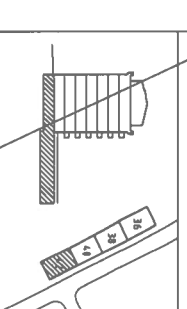

**PRIMUL**  
POHJAN BRYGGAARDS AB  
SVEFVÄGEN 23, 111 36 STOCKHOLM  
SMYRNA & STOCKHOLM

DINELLJOHANSSON

01 OF SGATAN 12, 111 36 STOCKHOLM

BM PRIMA	0705093525	jones@prima
----------	------------	-------------

A DOWELL JONASSEN 0702666-711 d.jonas@ell-jonas.com

--	--

--	--

[illegible]

	1	2	3	100
--	---	---	---	---	---	---	---	---	---	----	----	-----

UPPER DRAIN	ROTAD AY	HAND

765	TL	W.K.
DAIUM		

DATE	22/12/20
NAME	K DINELL

--	--

NY PLAN NR 42

PLAN 09

---

SKALA	NUMER
1	1
2	2
3	3
100	100


A-40.1-109

[illegible]


INKOMM III STOCKHOLMS STADSBYGGNADSKONTOR - ZUZ4-U1-Z6, DIII ZUZ3-1643Z

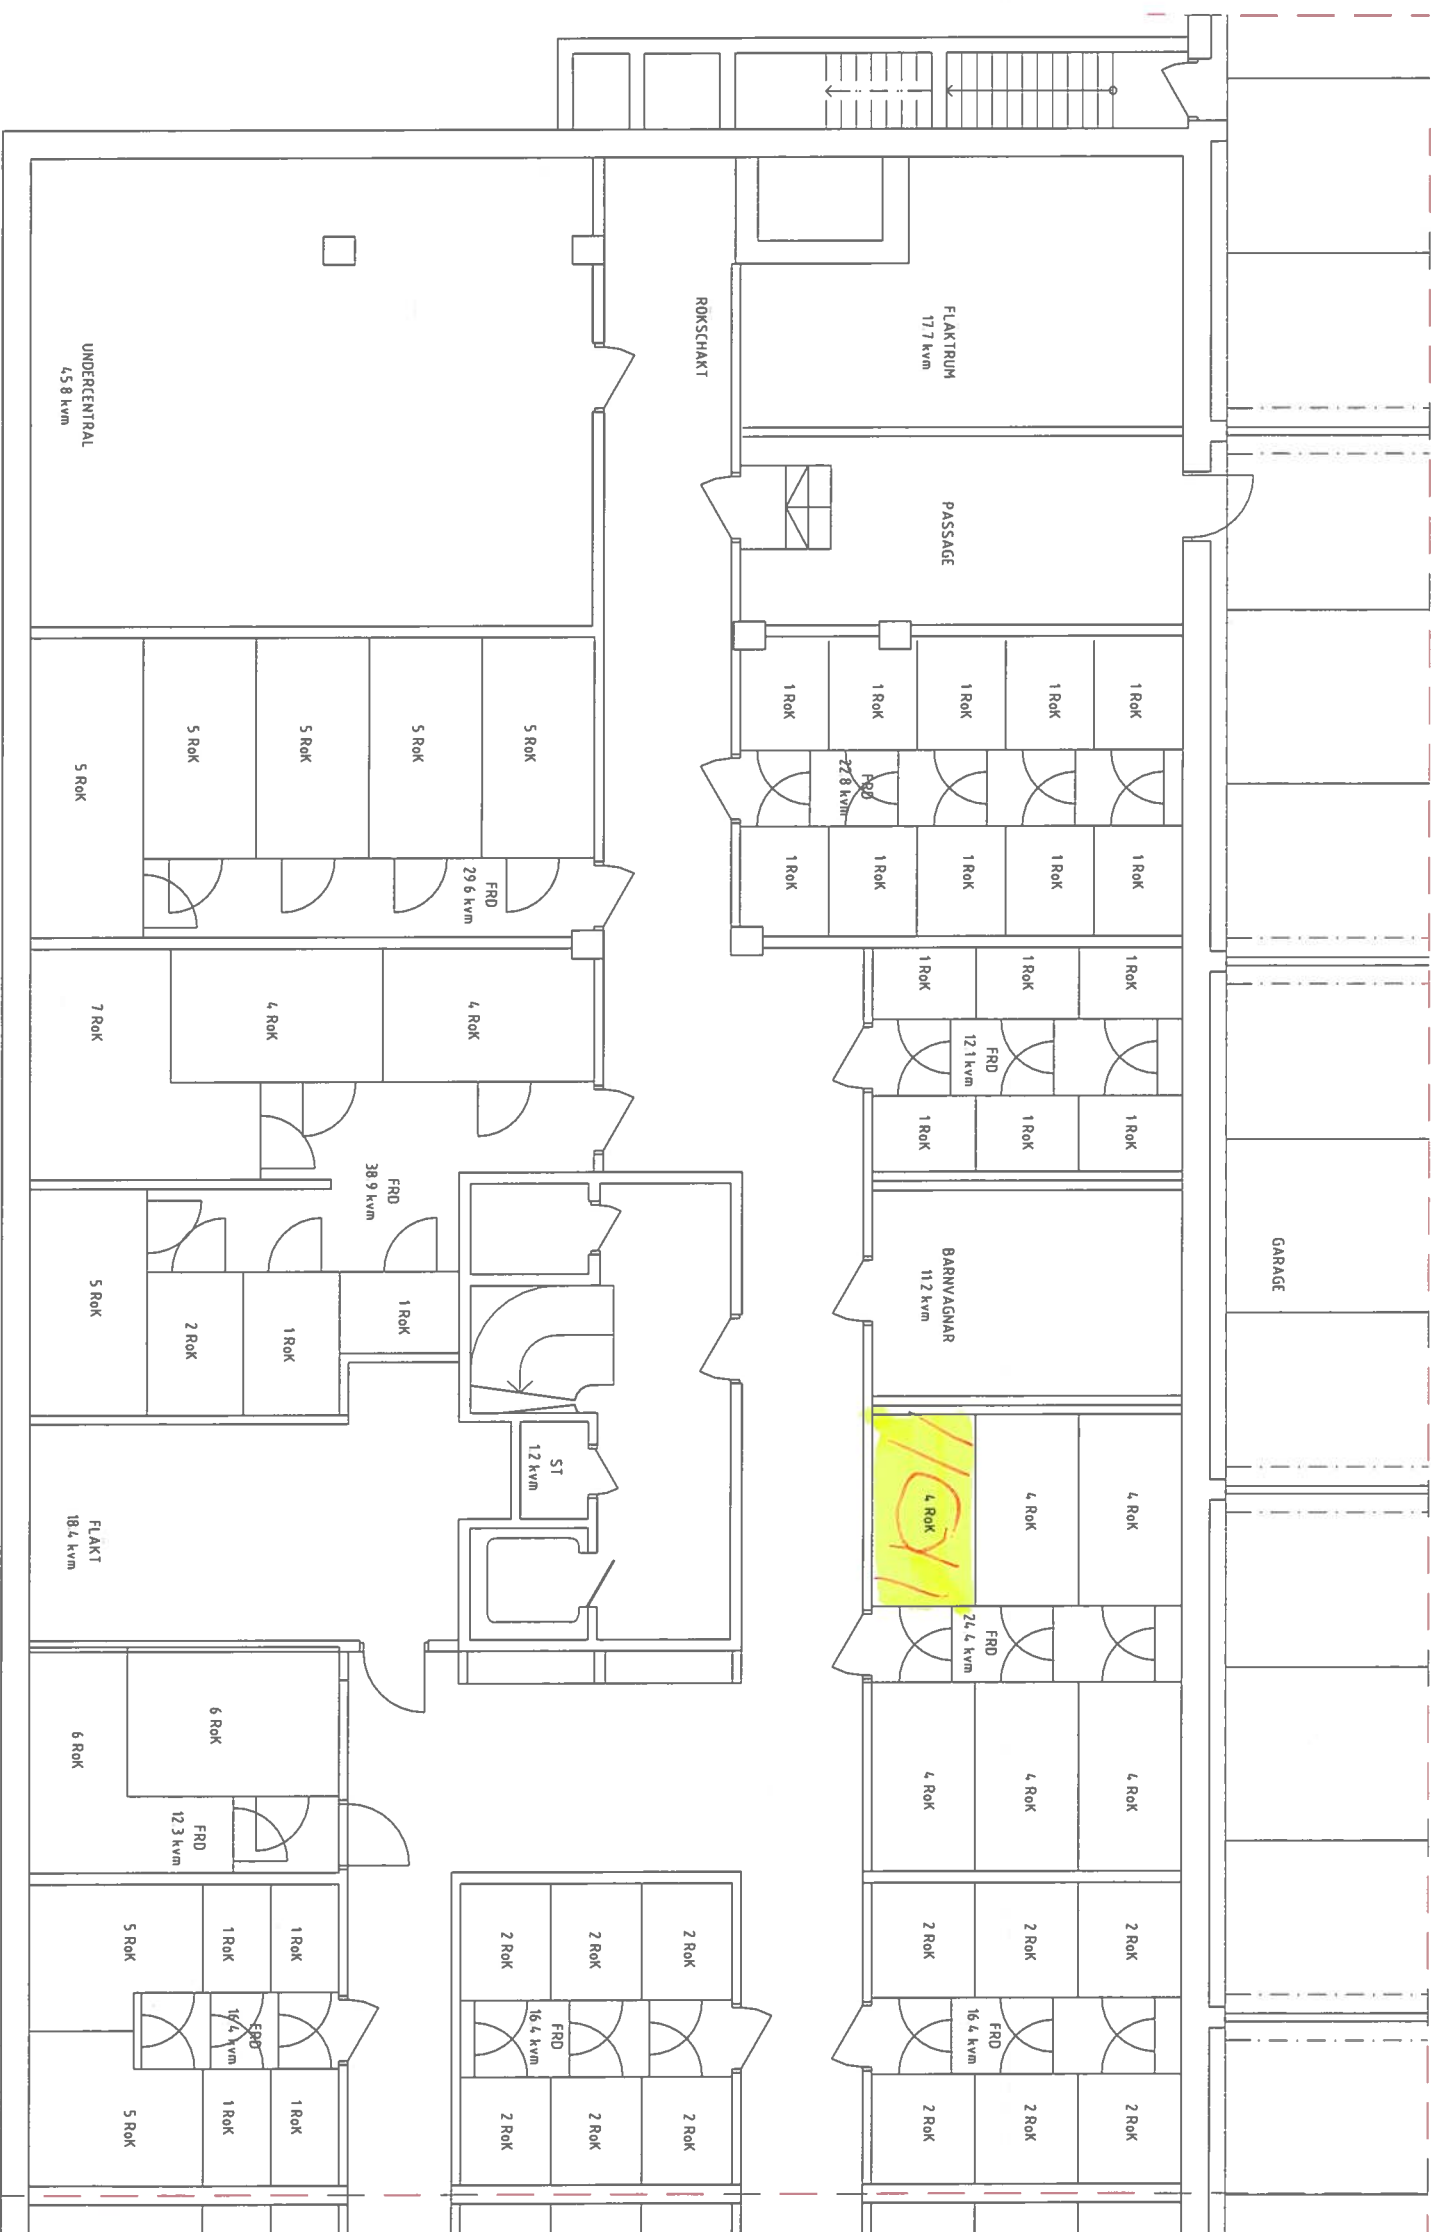

NR 4.2

0,5m 0 5m

Skala 1:50 - A1 (1:100 - A3)

SKALA	NUMMER
A1=1:50	A-40.1-109
A3=1:100	