



PLAN 1, DEL 2

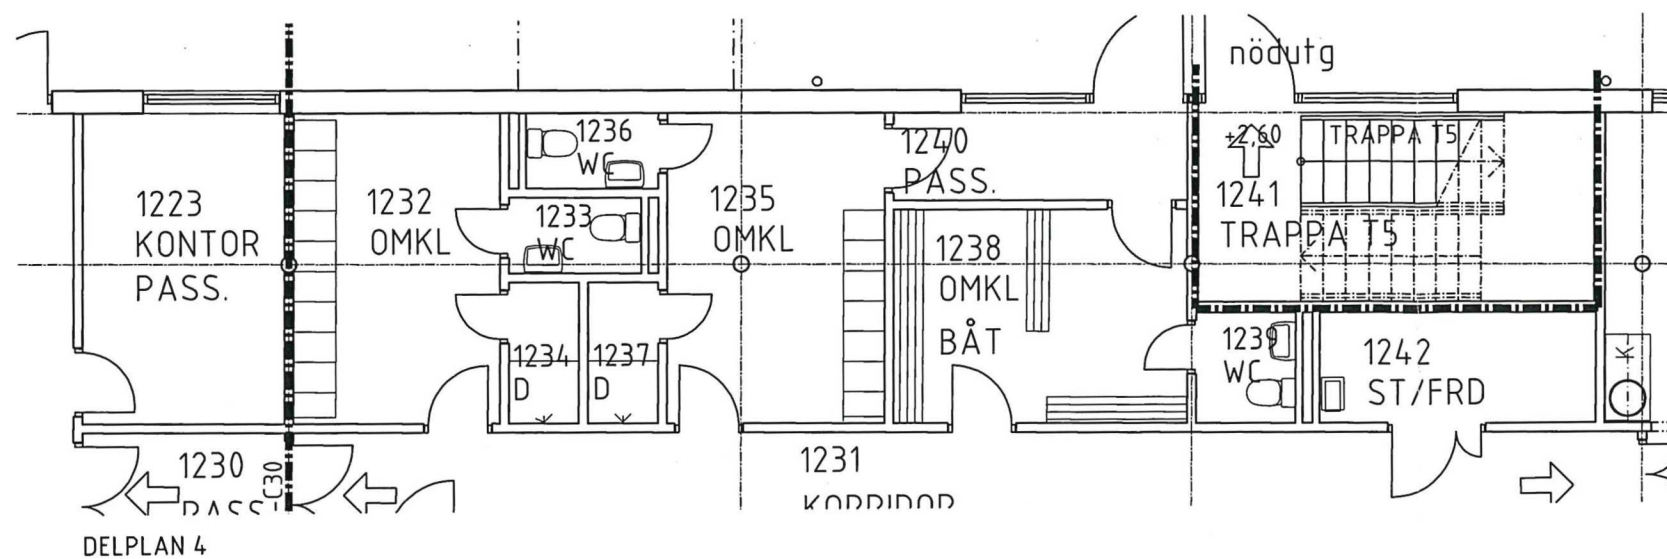

DELSEKTION 1-1

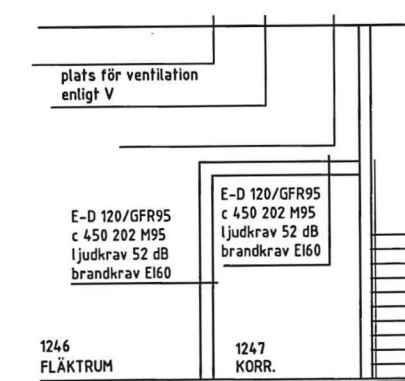

FÖRKLARINGAR

IL ANGER INSPEKTIONSLUCKA AV
STÅLPLÅT, UTFÖRS I BRANDKLASS
LIKA OMGIVANDE VÄGG

HÄNVISNINGAR

- A36-24-011 INNERVÄGGAR
A36-62-011 INV METALLPARTIER
A36-62-015 GLASPARTIER
A36-62-016 ELSKÅPSFRONTER
A36-73-001/003 DÖRRAR
A36-82-011/012 FÖNSTERBÄNSKANALER
A37-22-012 VÄGGPANELER

RUMSBESKRIVNING
BYGGBESKRIVNING
K-HANDLINGAR
VVS-HANDLINGAR
E-HANDLINGAR

BET	ANT	ÄNDRINGAR AVSER	DATUM	SIGN
RELATIONSHANDLING				
 <div style="display: inline-block; vertical-align: middle; text-align: left;"> STOCKHOLMS HAMNAR Stockholm Kapellväg 8 Ryndhamn </div>				
STADSGÅRDSTERMINALEN OM- OCH TILLBYGGNAD				
A		Trafiska arkitekter AB, Tel: 06-412 52 70, Fax: 06-412 53 03		
K		Knut Jonsson Ingenjörsbüro, Tel: 06- 594 407 80, Fax: 06-594 407 99		
V		VCON VVS-konsult AB, Tel: 031- 69 68 60, Fax: 031- 69 68 61		
E		Ettack konsult AB, Tel: 06- 720 03 60, Fax: 06- 83 79 72		
UPPDRAAG NR		REDIT AV	HANDLÄGGARE	
EBAB 0019		BN	BN	
DATUM		ANSVARIG		
2005-07-08		MARA		
STADSGÅRDSTERMINALEN STOCKHOLM OM- OCH TILLBYGGNAD PLAN 1, DEL 2				
SKALA		NUMMER		I BET
A3 1:200, 1:100 A4 1:100, 1:50		A30-01-012		