

LGH 3
74,02 m2


LGH 4
57,49 m2

LGH 2
49,19 m2

LGH 5
43,70 m2

LGH 1
26,95 m2


PLAN 1-7
TYPPLAN
INNAN ÖMBYGGNAD

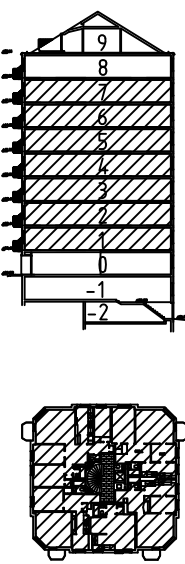

FÖRKLARINGAR OCH FÖRESKRIFTER

Alla mått anges i mm.

TYPPLAN -1:50-

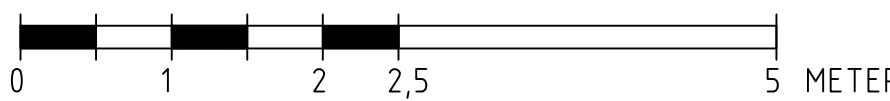

BET	ANT	ÄNDRINGEN AVSER	SIGN	DATUM
RELATIONSRITNING				
FRILUFTSTEATERN 3				
Arkitektur-Studio AB BARDABACKEN 19 167 71 BROMMA TEL 070 525 15 21 E-POST: arkitektur-studio@telia.com				
UPPDRAG NR	2023-12-15	RITAD AV	JK	HANDLÄGGARE
DATUM	2023-12-15	ANSVARIG	JK	Jacek Kwietczar
Ombyggnad bostadshus Plan 1-7 Relationsritning				
SKALA	1:50	NUMMER	A00	I BET