

LGH 3



LGH 4

LGH 2

LGH 5

LGH 1


PLAN 1-7  
TYPPLAN  
INNAN ÖMBYGGNAD

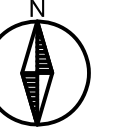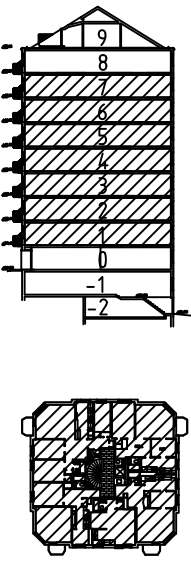

FÖRKLARINGAR OCH FÖRESKRIFTER

Alla mått anges i mm.

TYPPLAN -1:50-

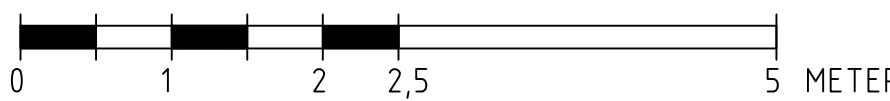

BET	ANT	ÄNDRINGEN AVSER	SIGN	DATUM
RELATIONSRITNING				
FRILUFTSTEATERN 3				
Arkitektur-Studio AB BARDABACKEN 19 167 71 BROMMA TEL 070 525 15 21 E-POST: arkitektur-studio@telia.com				
UPPDRAG NR	2023-12-15	RITAD AV	JK	HANDLÄGGARE
DATUM	2023-12-15	ANSVARIG	JK	Jacek Kwietzer
Ombyggnad bostadshus Plan 1-7 Relationsritning				
SKALA	1:50	NUMMER	A00	BET