


Inkom till Stockholms stadsbyggnadskontor - 2024-03-28, Dnr 2023-19510


FÖRKLARINGAR  
SE V. 57:06

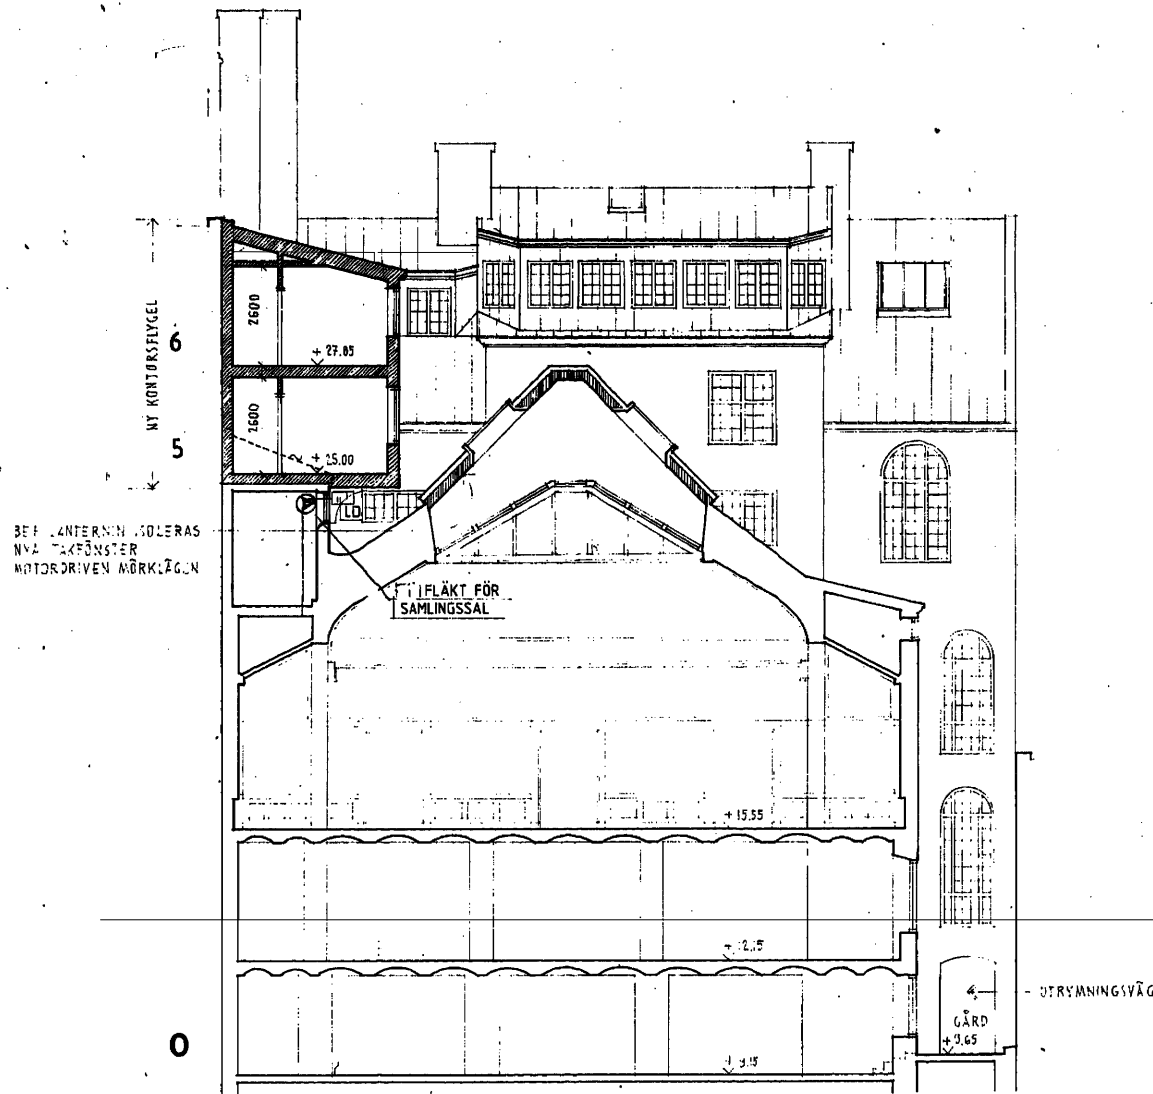

STOCKHOLMS  
STADSBYGGNADSKONTOR  
INK. 1995-10-23  
93-992-20

RELATIONSHANDLING

950921 Ar e H y

<b>ventilation</b> <b>BYGGZÅTA</b> stuckarbeten FAKTURAVÄGEN 2 • TELEFON 08-62119 40		BERGGREN & HOLMGREN KV. HÄGERN STÖRRE 9	
UPPRÄTTAD 950627 175 02 JÄRFÄLLA DNR		UPPLYSNING A. HJERPE	
UPPRÄTTAD 950627 175 02 JÄRFÄLLA DNR		UPPDRAG 1995-08	RTN. NR VE57:07
 <b>Theorells</b> Hugo Theorells Ingenjörskontor AB Box 1261 171 34 SOLNA Tel 08-706 08 00		KV HÄGERN STÖRRE nr 9 TILLBYGGNAD SEKTION X X. VVS	
BYGG AV KONSTR. AV GRANSKAD AV ANSTÄLLNING 101053		SKALA 1:100 ANDR. RIT	
DATUM 95 01 31 David Södergren		V59:07	

SOM UNDERLAG HAR ÄLDRE RITNING  
ANVÄNTS, VÄRDER EXAKT MÄTTING-  
GRANNHET EJ KAN GARANTERAS.