

DISCIPLIN			OMBYGGNAD VIND – HUS 1 & 2			HANDLÄGGARE		
KONSTRUKTÖR						SRB		
STATUS						DATUM		SENASTE REV.
RELATIONSHANDLING						2024-03-05		
RITNINGSDATUM	STATUS	REV	BESKRIVNING	SKALA	RITNINGSDATUM	ÄNDRINGSDATUM		

## FÖRESKRIFTER

K30-00	RH	-	ALLMÄNNA FÖRESKRIFTER	1:1	2023-05-12
--------	----	---	-----------------------	-----	------------

PLANER

K33-01	RH	-	TAKPLAN – HUS 1	1:50	2023-10-19
K33-02	RH	-	TAKPLAN, DEL 1 – HUS 2	1:50	2024-04-05
K33-03	RH	-	TAKPLAN, DEL 2 – HUS 2	1:50	2024-03-05

## DETALJER

K33-10	RH	-	DETALJER – HUS 1	1:10	2023-11-06
K33-11	RH	-	DETALJER – HUS 1	1:10	2023-11-06
K33-12	RH	-	DETALJER – HUS 2	1:10	2024-03-05
K33-13	RH	-	DETALJER – HUS 2	1:10	2024-03-05

## SEKTIONER

K33-20	RH	-	SEKTION – HUS 1	1:20	2023-11-06
K33-21	RH	-	SEKTION – HUS 1	1:20	2023-11-06
K33-22	RH	-	SEKTION – HUS 2	1:20	2024-03-05
K33-23	RH	-	SEKTION – HUS 2	1:20	2024-03-05

RITNING FÅR EJ ANVÄNDAS FÖR BESTÄLLNING  
ELLER UTFÖRANDE UTAN  
ATT VARA FÖRSEDD MED TEXTEN BYGGHANDLING.

## HÄNVISNINGAR

## FÖRKLARINGAR

## FÖRKLARINGAR

OBS! EXAKTA MÅTT TAS PÅ PLATS.

OBS! EXAKT PLACERING AV TAKSTOLAR HAR KONTROLLERAS AV ARK.

BEF. TAKSTOLAR FÖRSTÄRKS MED 45x245 C24 (SKRUVLIMMAS). FÖRSTÄRKNINGSBALKARNA SKALL STÅ PÅ NYA STÖDBEN (45x170 C24).

TB = TAKBALK  
TK = TAKSTOLSFÖRSTÄRKNING  
AB = AVVÄXLINGSBALK

TB1 = 2 ST 45x245 C24 (SKRUVLIMMAS)

TK1 = BEF. TAKSTOL FÖRSTÄRKS MED 2 ST  
45x245 C24 (SKRUVLIMMAS)

TK2 = BEF. TAKSTOL FÖRSTÄRKS MED 3 ST  
45x245 C24 (SKRUVLIMMAS) (2\*1)

TK3 = BEF. TAKSTOL FÖRSTÄRKS MED 4 ST  
45x245 C24 (SKRUVLIMMAS) (2\*2)

AB1 = 2 ST 45x245 C24 (SKRUVLIMMAS)  
AB2 = 3 ST KERTO 45x260 (SKRUVLIMMAS)

-	-	-	-	-
BET	ANT	ÄNDRINGEN AVSER	DATUM	SIGN

## RELATIONSHANDLING




0 project ab  
Ljambsvägen 36  
12 56 Stockholm  
tel 08-785 06 20  
fax 08-785 06 21

PROJEKTNUMMER 222725	RITAD/KONSTR AV SRB	HANDLÄGGARE SRB
DATUM 2024-03-05	ANSVARIG ERIK LINDQUIST	

KV. STUPRÄNNAN 16-18 - HUS 2

## PLANRITNING TAKPLAN - DEL 1


SKALA 1:50 / A1 1:100 / A3	NUMBER K33:02	BET .
----------------------------------	------------------	----------

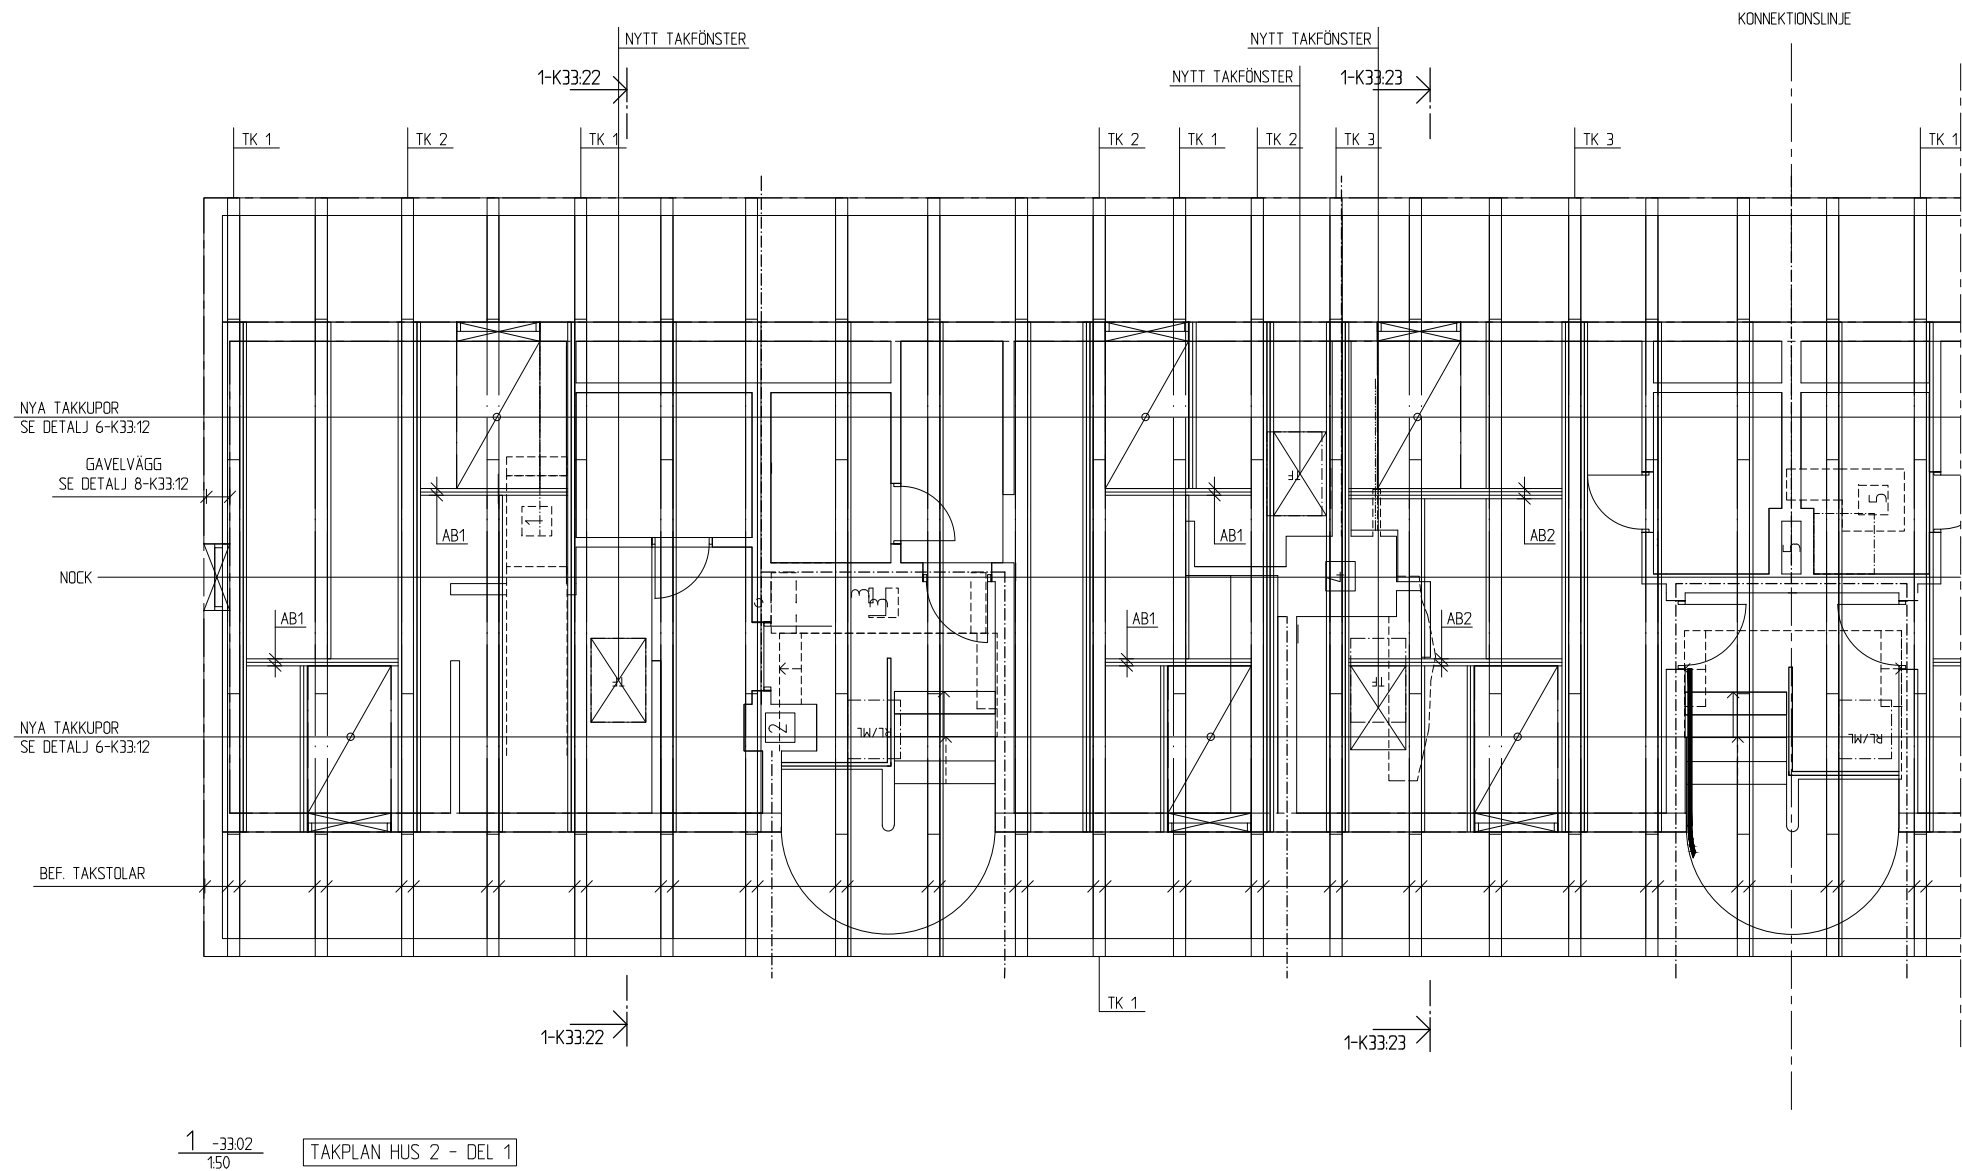






SKALA 1:10 / A1 1:20 / A3	NUMBER K33:12	BET .
---------------------------------	------------------	----------

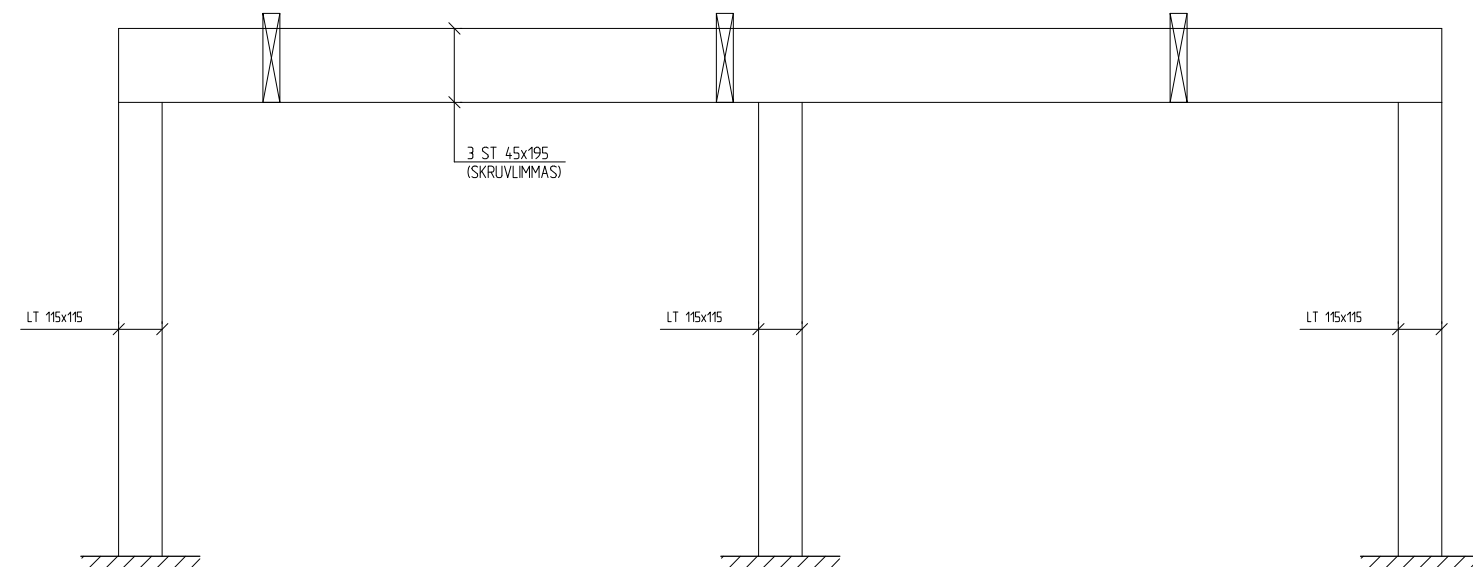

$\frac{1}{1:10} \text{ } ^{-33:13}$     AVVÄXLING ÖVER "TRAPPHUS"

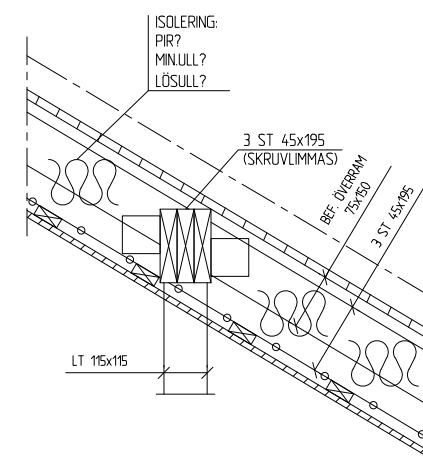

$\frac{2^{-33.11}}{110}$  TAKDETALJ ÖVER "TRAPPHUS"

## FÖRESKRIFTER

RITNING FÅR EJ ANVÄNDAS FÖR BESTÄLLNING  
ELLER UTFÖRANDE UTAN  
ATT VARA FÖRSEDD MED TEXTEN BYGGHANDLING.  
SE ALLMÄNNA FÖRESKRIFTER K30:00

## HÄNVISNINGAR

## FÖRKLARINGAR

-	-	-	-	-
BET	ANT	ÄNDRINGEN AVSER	DATUM	SIGN

## RELATIONSHANDLING



SÖ project ab  
Rållanbäsvägen 36  
112 56 Stockholm  
Tel 08-785 06 2  
Fax 08-785 06

PROJEKTNUMMER 222725	RITADIKONSTRÄV SRB	HANDLAGGARE SRB
DATUM 2024-03-05	ANSVARIG ERIK LINDQUIST	

KV. STUPRÄNNAN 16-18 - HUS 2
DETALJRITNING
DETALJER

SKALA 1:10 / A1 1:20 / A3	NUMBER K33:13	BET .
---------------------------------	------------------	----------


REF: A-40-P01.dwg 116-PL-EXP-190424.dwg 116-PL-EXP-190424.dwg A-40-P-004 - Vindspän - Stuprännan5- Arbetsfil.dwg A-40-P-004 - Vindspän - Stuprännan5- Arbetsfil.dwg A-992 PRINCIPSEKTION.dwg A-992.dwg A-992.dwg A-40-P-004 - Vindspän - Stuprännan5- Arbetsfil.dwg A-40-P-004 - Vindspän - Stuprännan5- Arbetsfil.dwg A-40-P-004 - Vindspän - Stuprännan5- Arbetsfil.dwg

FÖRESKRIFTER

RITNING FÅR EJ ANVÄNDAS FÖR BESTÄLLNING  
ELLER UTFÖRANDE UTAN  
ATT VARA FÖRSEDD MED TEXTEN BYGGHANDLING.  
  
SE ALLMÄNNA FÖRESKRIFTER K30:00

HÄNVISNINGAR

FÖRKLARINGAR

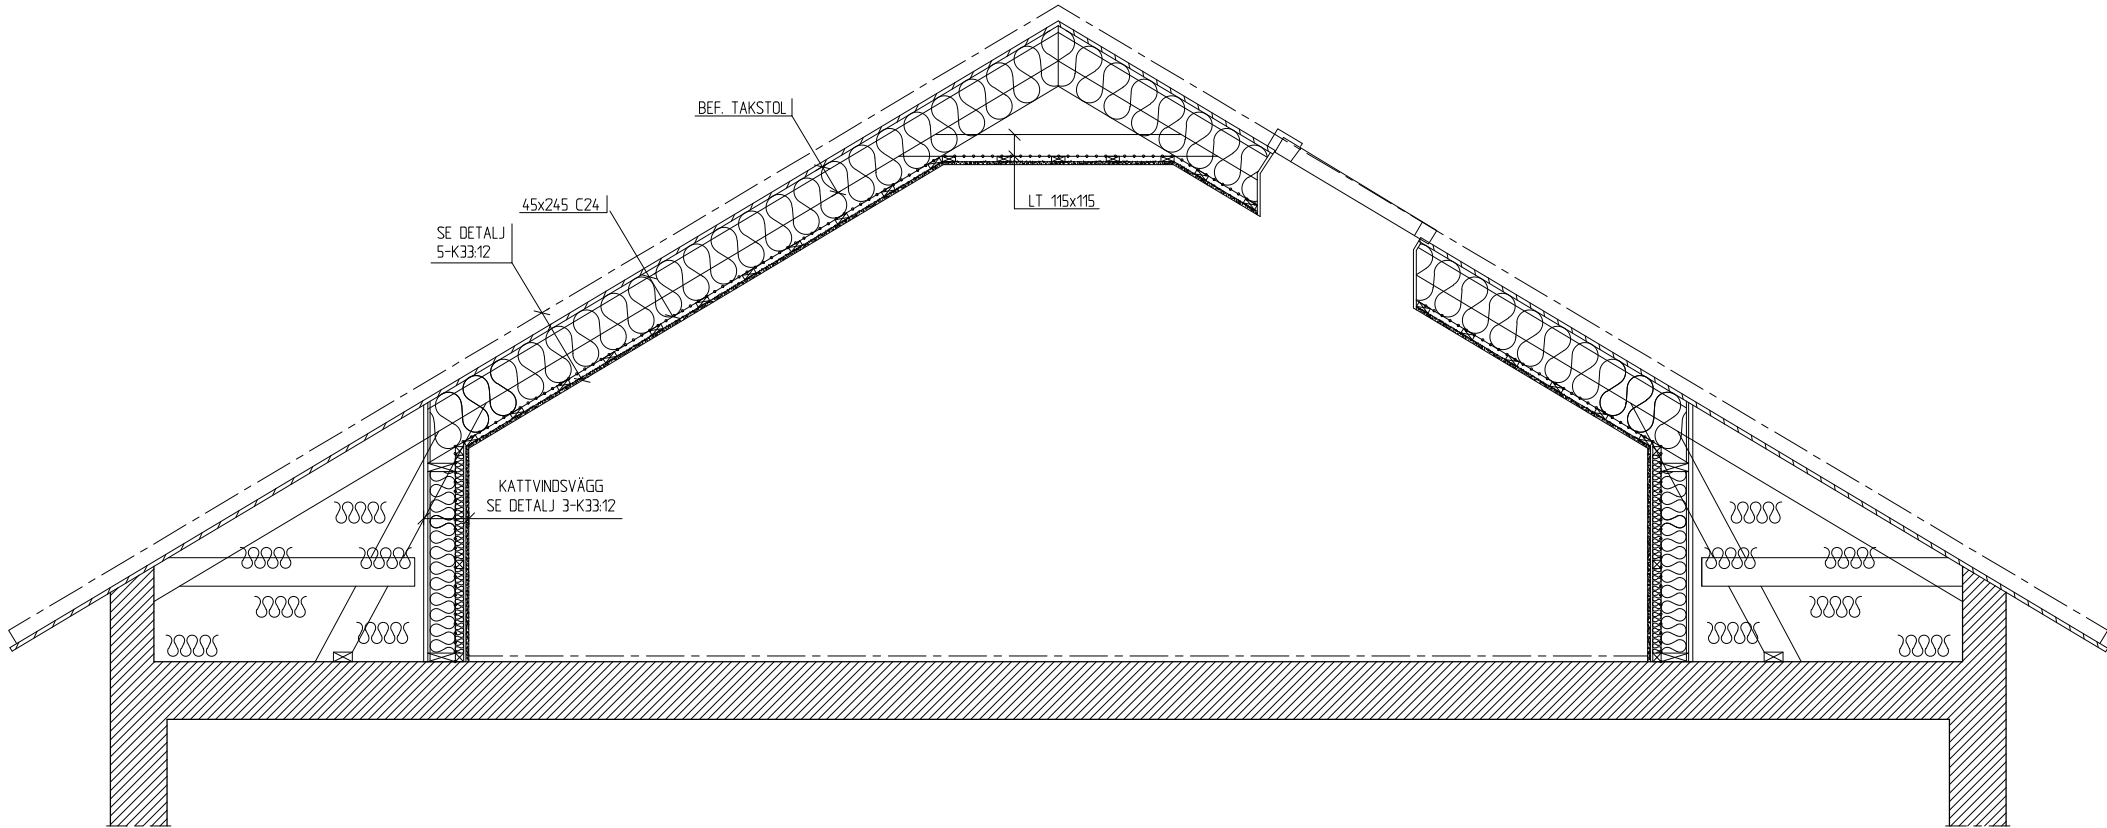

BET	ANT	ÄNDRINGEN AVSER	DATUM	SIGN
RELATIONSHANDLING				
			50 projekt ab Råbäcksvägen 36 112 54 Stockholm Tel 08-785 06 20 Fax 08-785 06 21	
PROJEKTNUMMER	222725	RITAD/KONSTR AV	SRB	HANDLAGGARE
DATUM	2024-03-05	ANSVARIG	ERIK LINDQUIST	SRB
KV. STUPRÄNNAN 16-18 - HUS 2				
SEKTIONS-RITNING				
SEKTION				
SKALA	1:20 / A1 1:40 / A3	NUMMER	K33:22	BET
				.


FÖRESKRIFTER

RITNING FÅR EJ ANVÄNDAS FÖR BESTÄLLNING  
ELLER UTFÖRANDE UTAN  
ATT VARA FÖRSEDD MED TEXTEN BYGGHANDLING.

SE ALLMÄNNA FÖRESKRIFTER K30:00

HÄNVISNINGAR

FÖRKLARINGAR

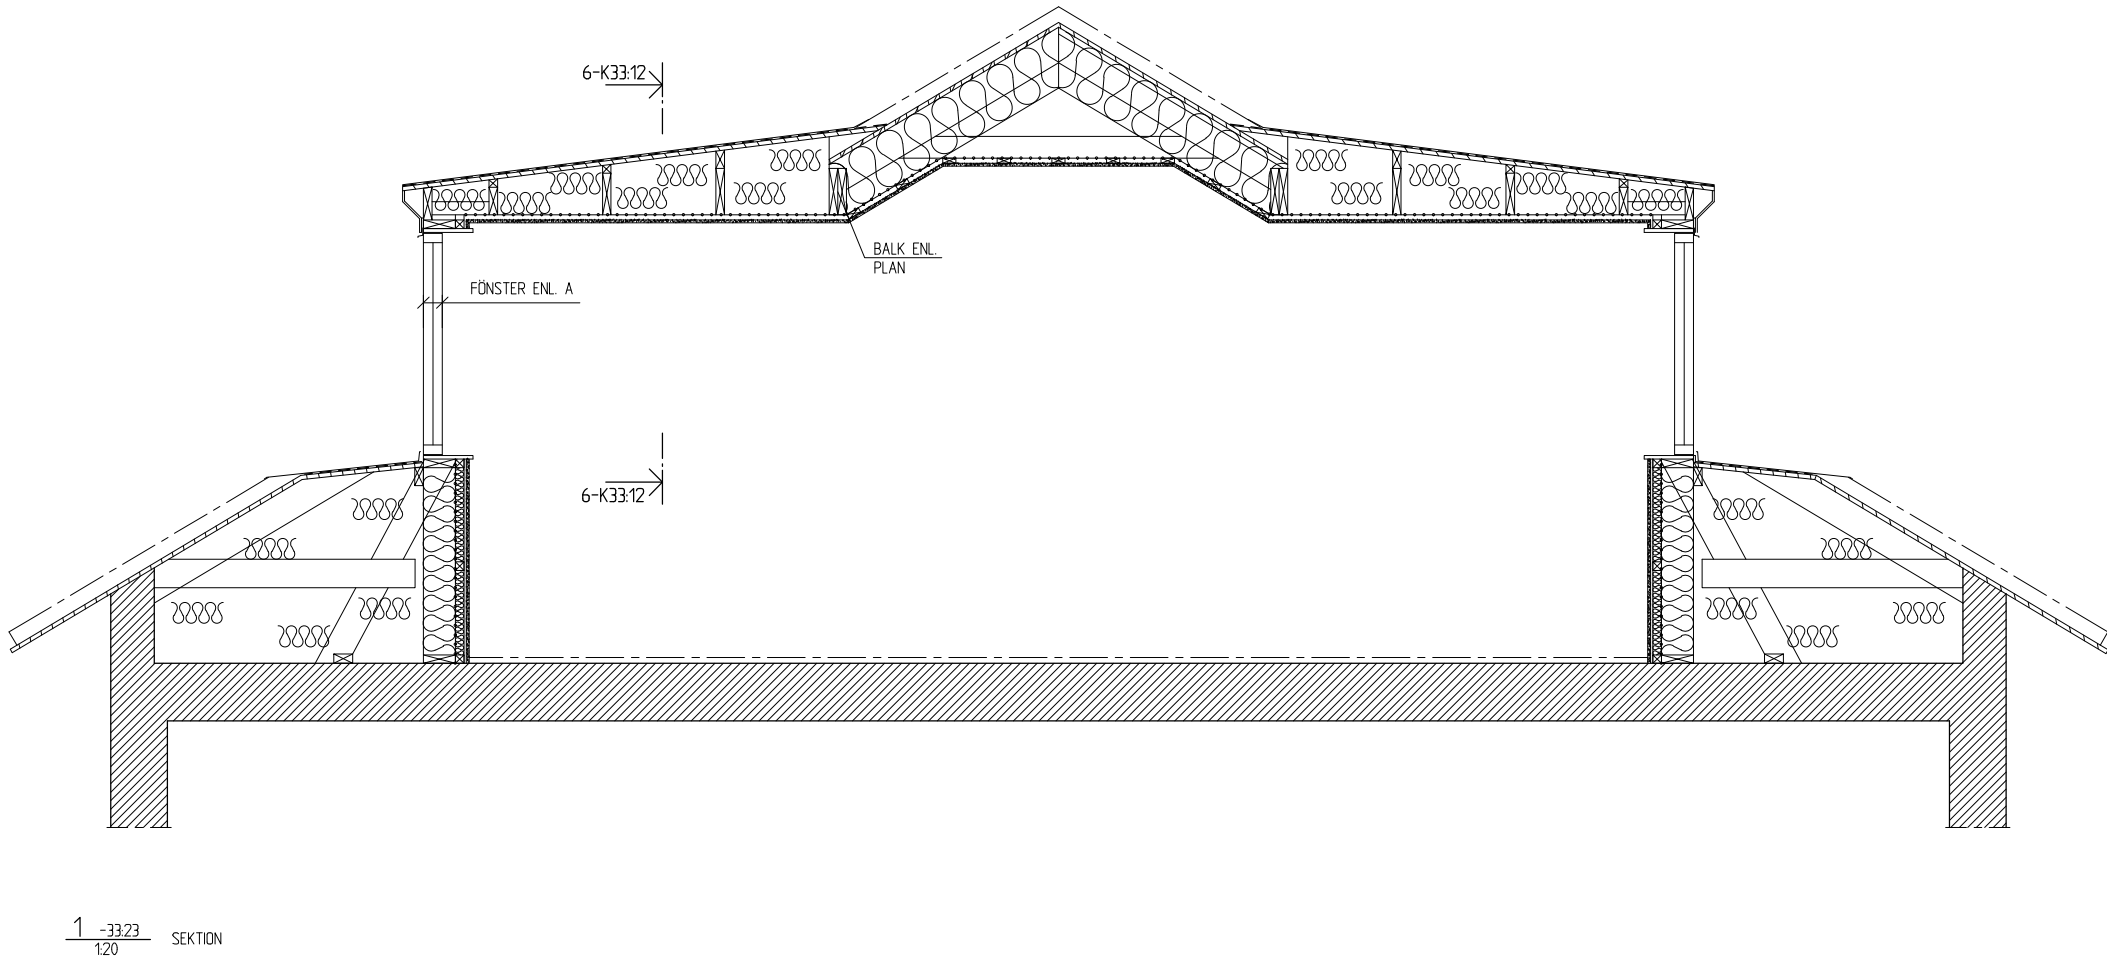

	-	-	-	-
BET	ANT	ÄNDRINGEN AVSER	DATUM	SIGN
RELATIONSHANDLING				
			SD projekt ab Råbansvägen 36 112 54 Stockholm Tel 08-785 06 20 Fax 08-785 06 21	
PROJEKTNUMMER		RITAD/KONSTR AV	HANDLAGGARE	
222725		SRB	SRB	
DATUM		ANSVARIG		
2024-03-05		ERIK LINDQUIST		
KV. STUPRÄNNAN 16-18 - HUS 2				
SEKTIONS-RITNING				
SEKTION				
SKALA		NUMMER		BET
1:20 / A1 1:40 / A3		K33:23		.