


VINDSPLAN BEFINTLIGA FÖRHÅLLANDEN 1:50 (A1)

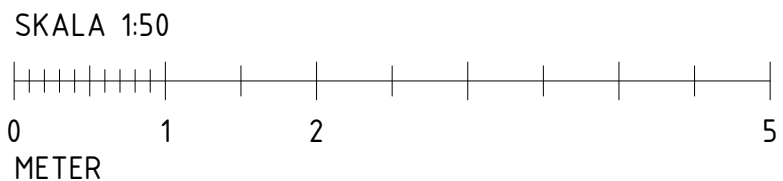

## FÖRKLARINGAR


SAMTLIGA MÅTT ANGES I MM.  
PLUSHÖJDER I M. AVSER FÄRDIG YTA DÄR EJ ANNAT ANGES.

## FÖRESKRIFTER



MÅTT KONTROLLERAS PÅ PLATS.  
MÅT INTE FRÅN RITNINGEN. ANVÄND ENBART UTSATTA MÅTT.

## HÄNVISNINGAR

VINDSPLAN: A-40-1-21

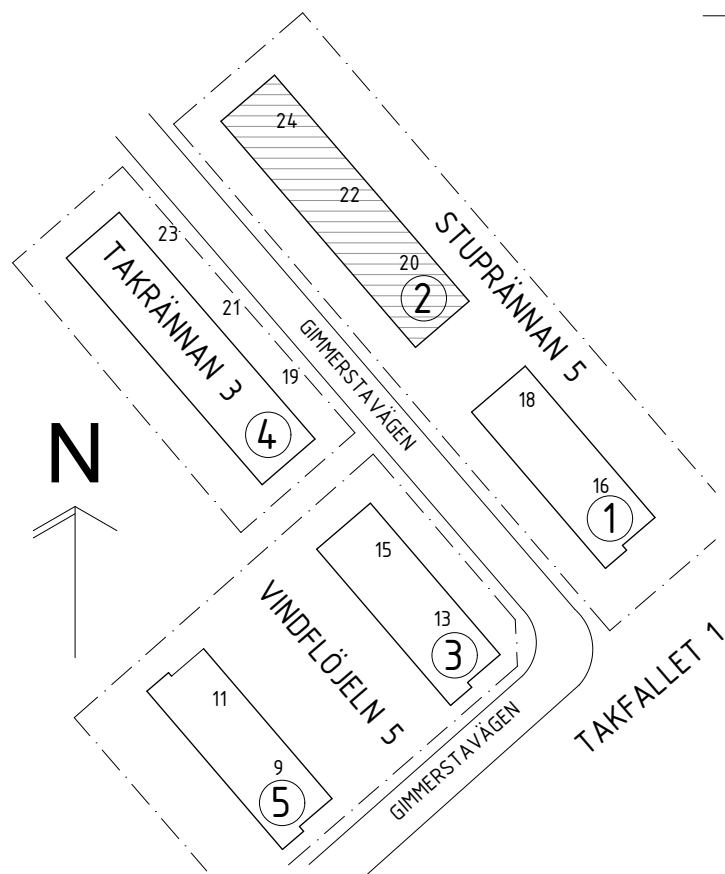

BET	ANT	ÄNDRING AVSER	DATUM	Sign.
RELATIONSHANDLING				
STUPRÄNNAN 5 HUS 2, GIMMERSTAVÄGEN 20-24				
<b>ZBK</b> Swedenborgsgatan 2 118 48 Söckholm				
A	ZBK	ARKITEKTER / + 08 518 179 00 / WWW.ZBK.SE		
UPPDRAG NR	963	RITAD AV	MGC	HANDLAGGARE
DATUM	2024-02-26	ANSVARIG	JOEL HEDGREN	JH
VINDSPLAN BEFINTLIG				
SKALA	A1 - 1:50 A3 - 50%	NUMMER	A-40-1-20	
			BET	

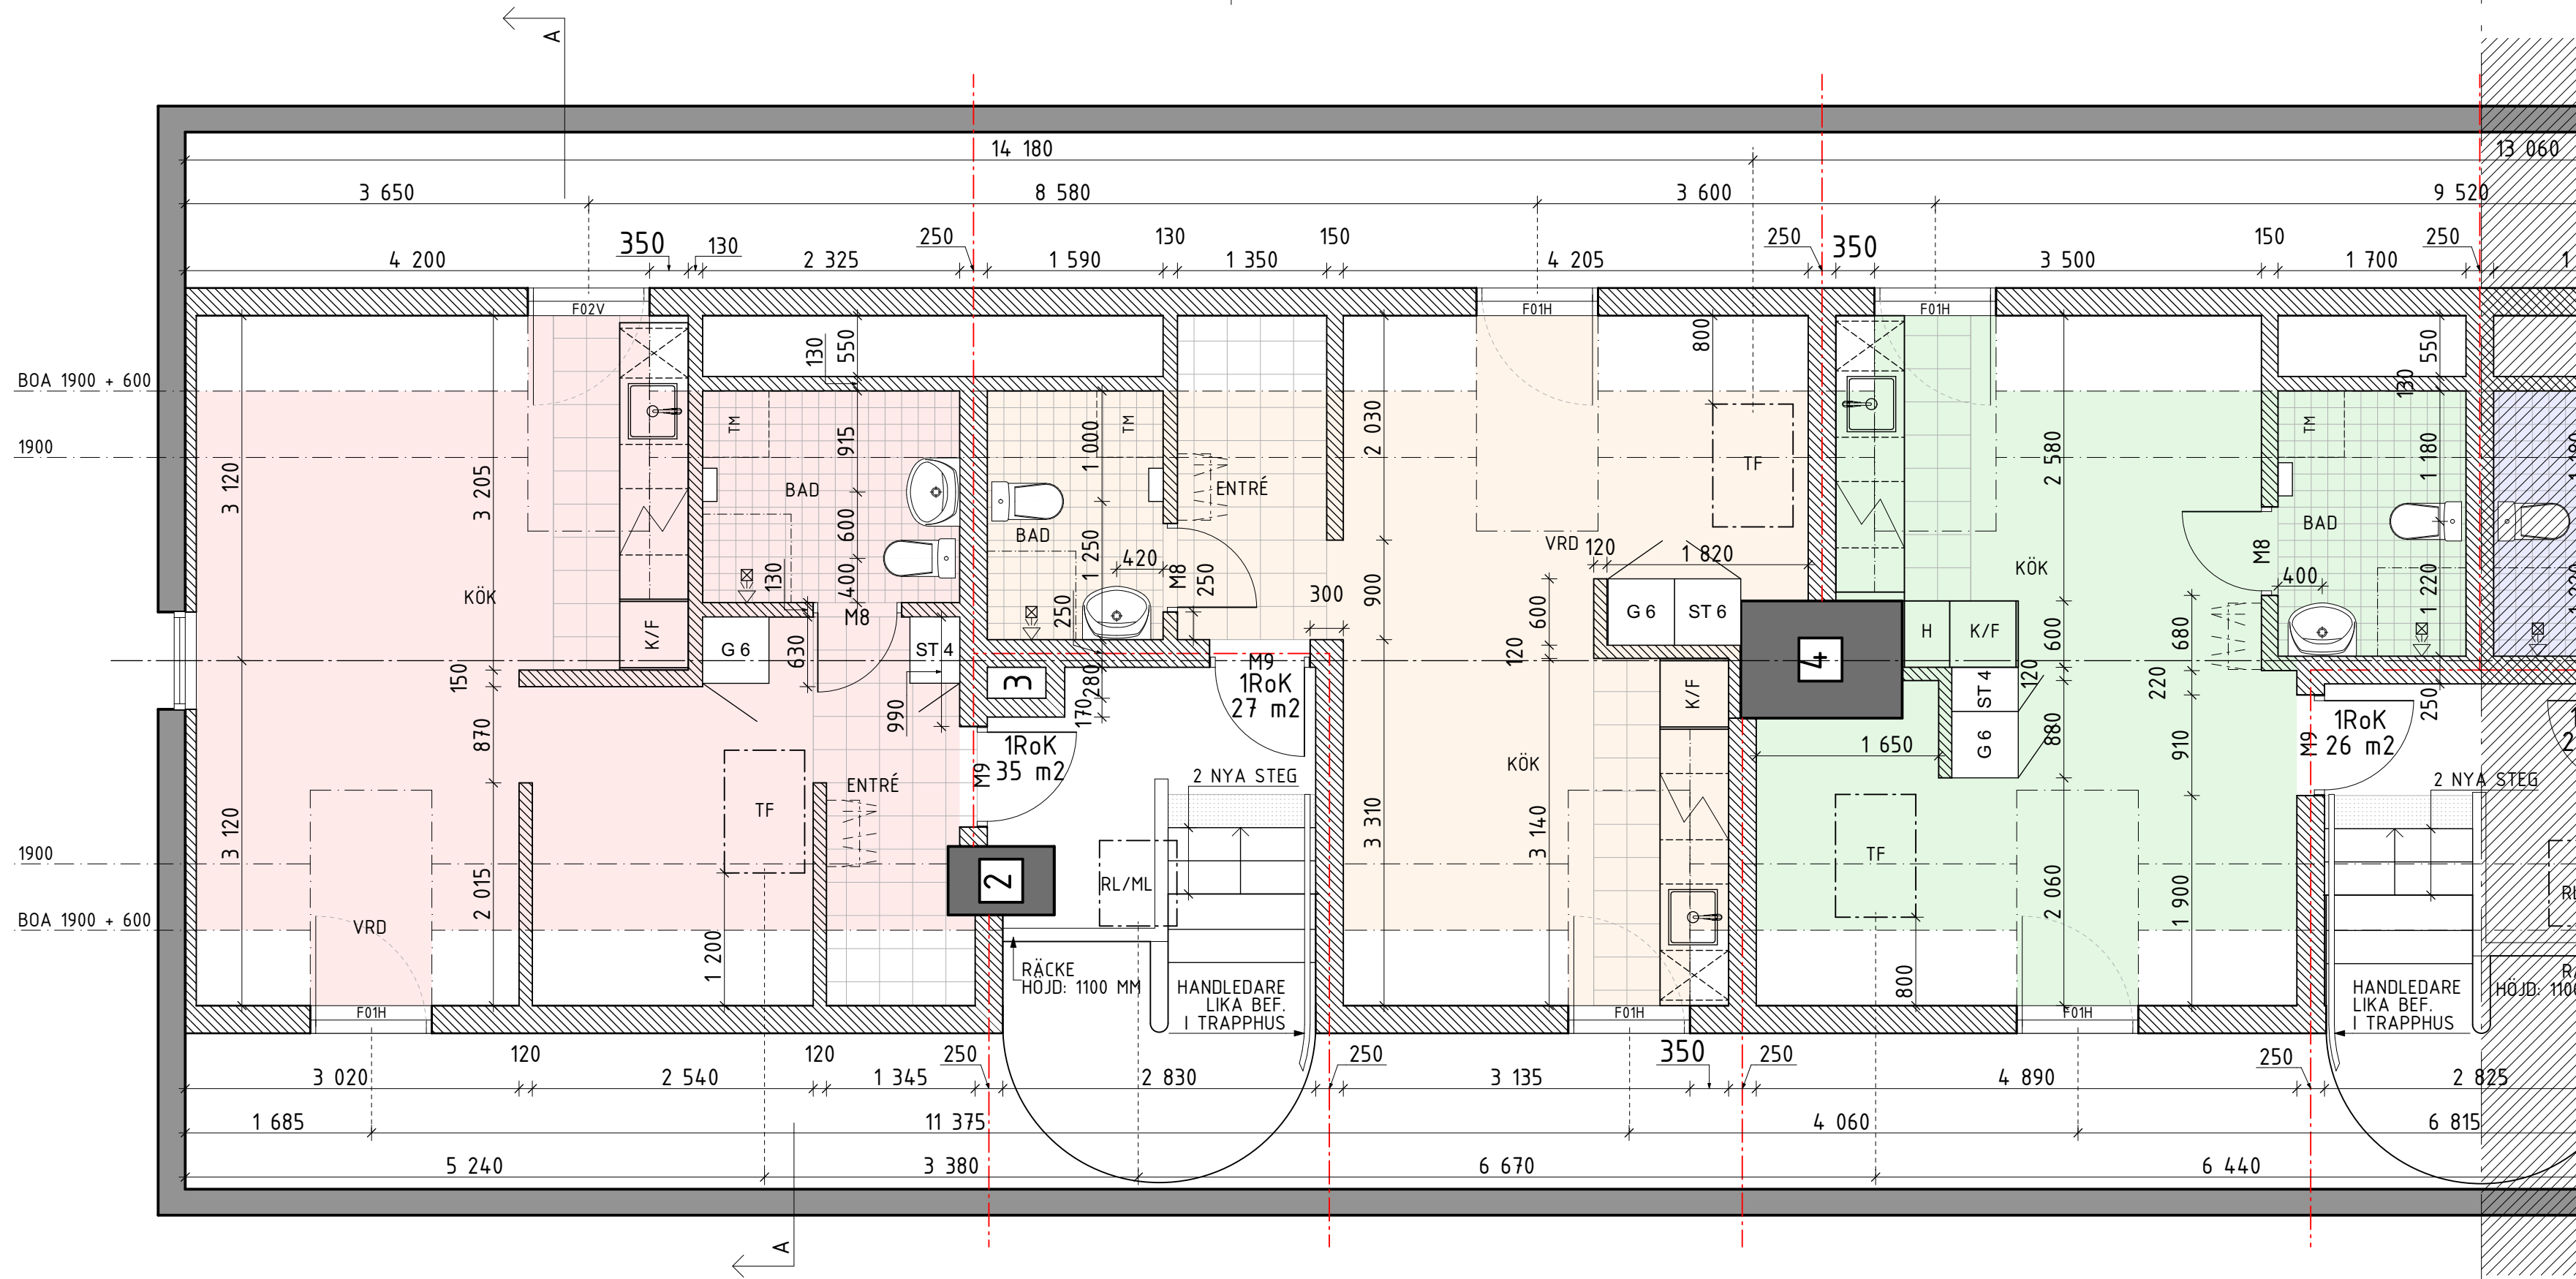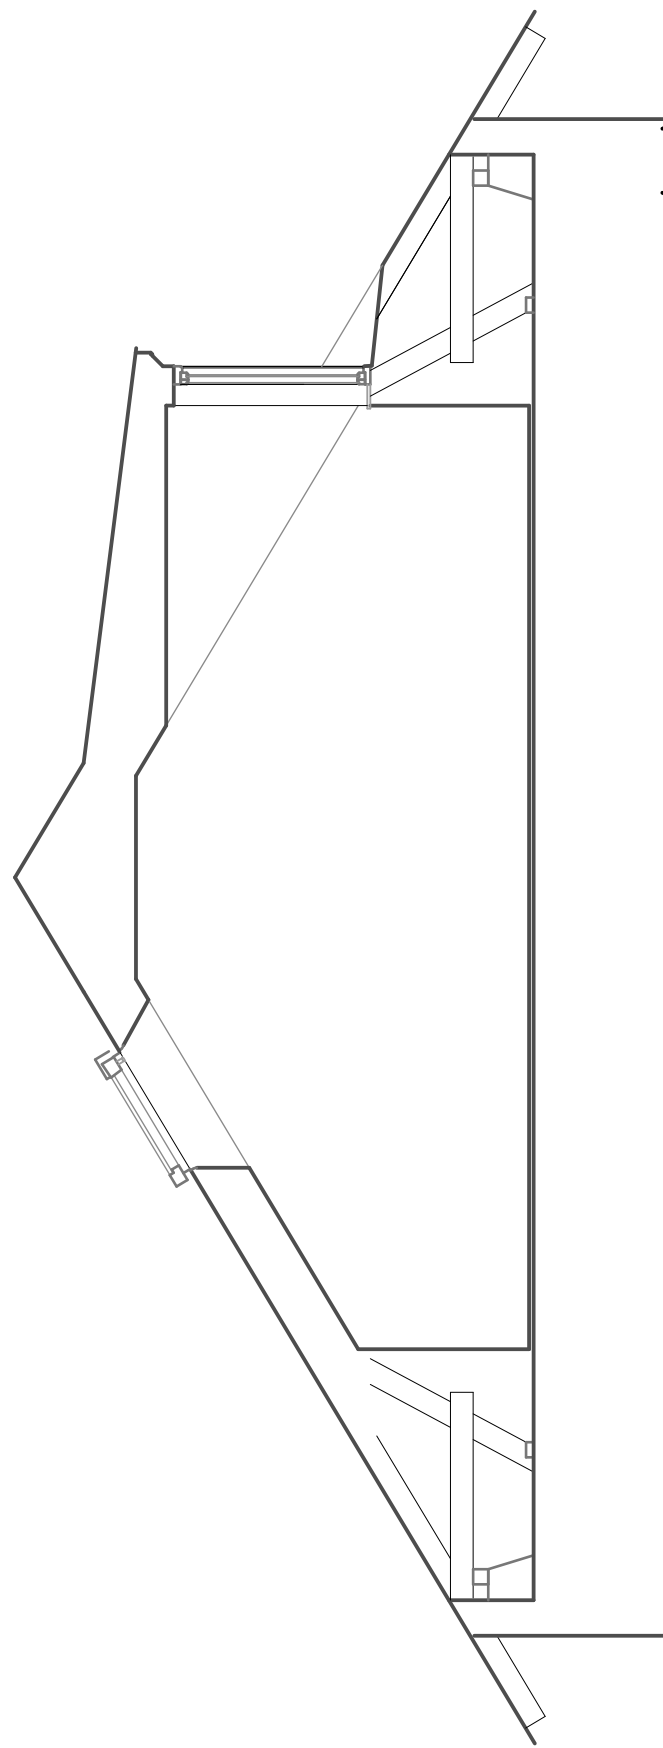

## FÖRKLARINGAR

SAMTLIGA MÅTT ANGES I MM.  
PLUSHÖJDER I M. AVSER FÄRDIG YTA DÄR EJ ANNAT ANGES.



- E160
- GOLV:  
3-STAVPARKETT DÄR EJ ANNAT ANGES.
- KLINKER 150 X 150 MM
  - KLINKER 300 X 300 MM
  - TRAPPSTEG MED KONTRASTMARKERING
- K/F: KYL OCH FRYS  
ST4: STÄDSKÅP MED BARNSÄKERTSKÅP 400 MM BREDD  
ST6: STÄDSKÅP MED BARNSÄKERTSKÅP 600 MM BREDD  
G6: GARDEROB 600 MM BREDD  
□ : VÄGGSKÅP SVEDBERGS 770301 30X13X70

## FÖRESKRIFTER


MÅTT KONTROLLERAS PÅ PLATS.  
MÅT INTE FRÅN RITNINGEN. ANVÄND ENBART UTSATTA MÅTT.

## HÄNVISNINGAR


VINDSPLAN BEFINTLIG: A-40-1-20  
SEKTIONER: A-40-2-21  
FÖNSTER UPPSTÄLLNING: A-42-4-21  
ELPLAN: A-46-1-21  
KÖK UPPSTÄLLNING: A-46-4-21

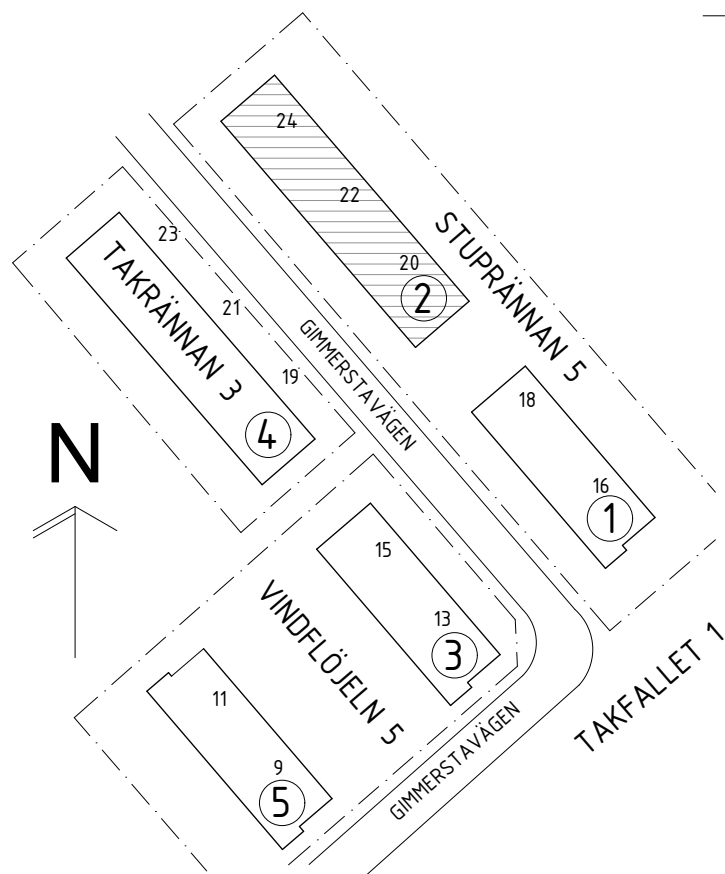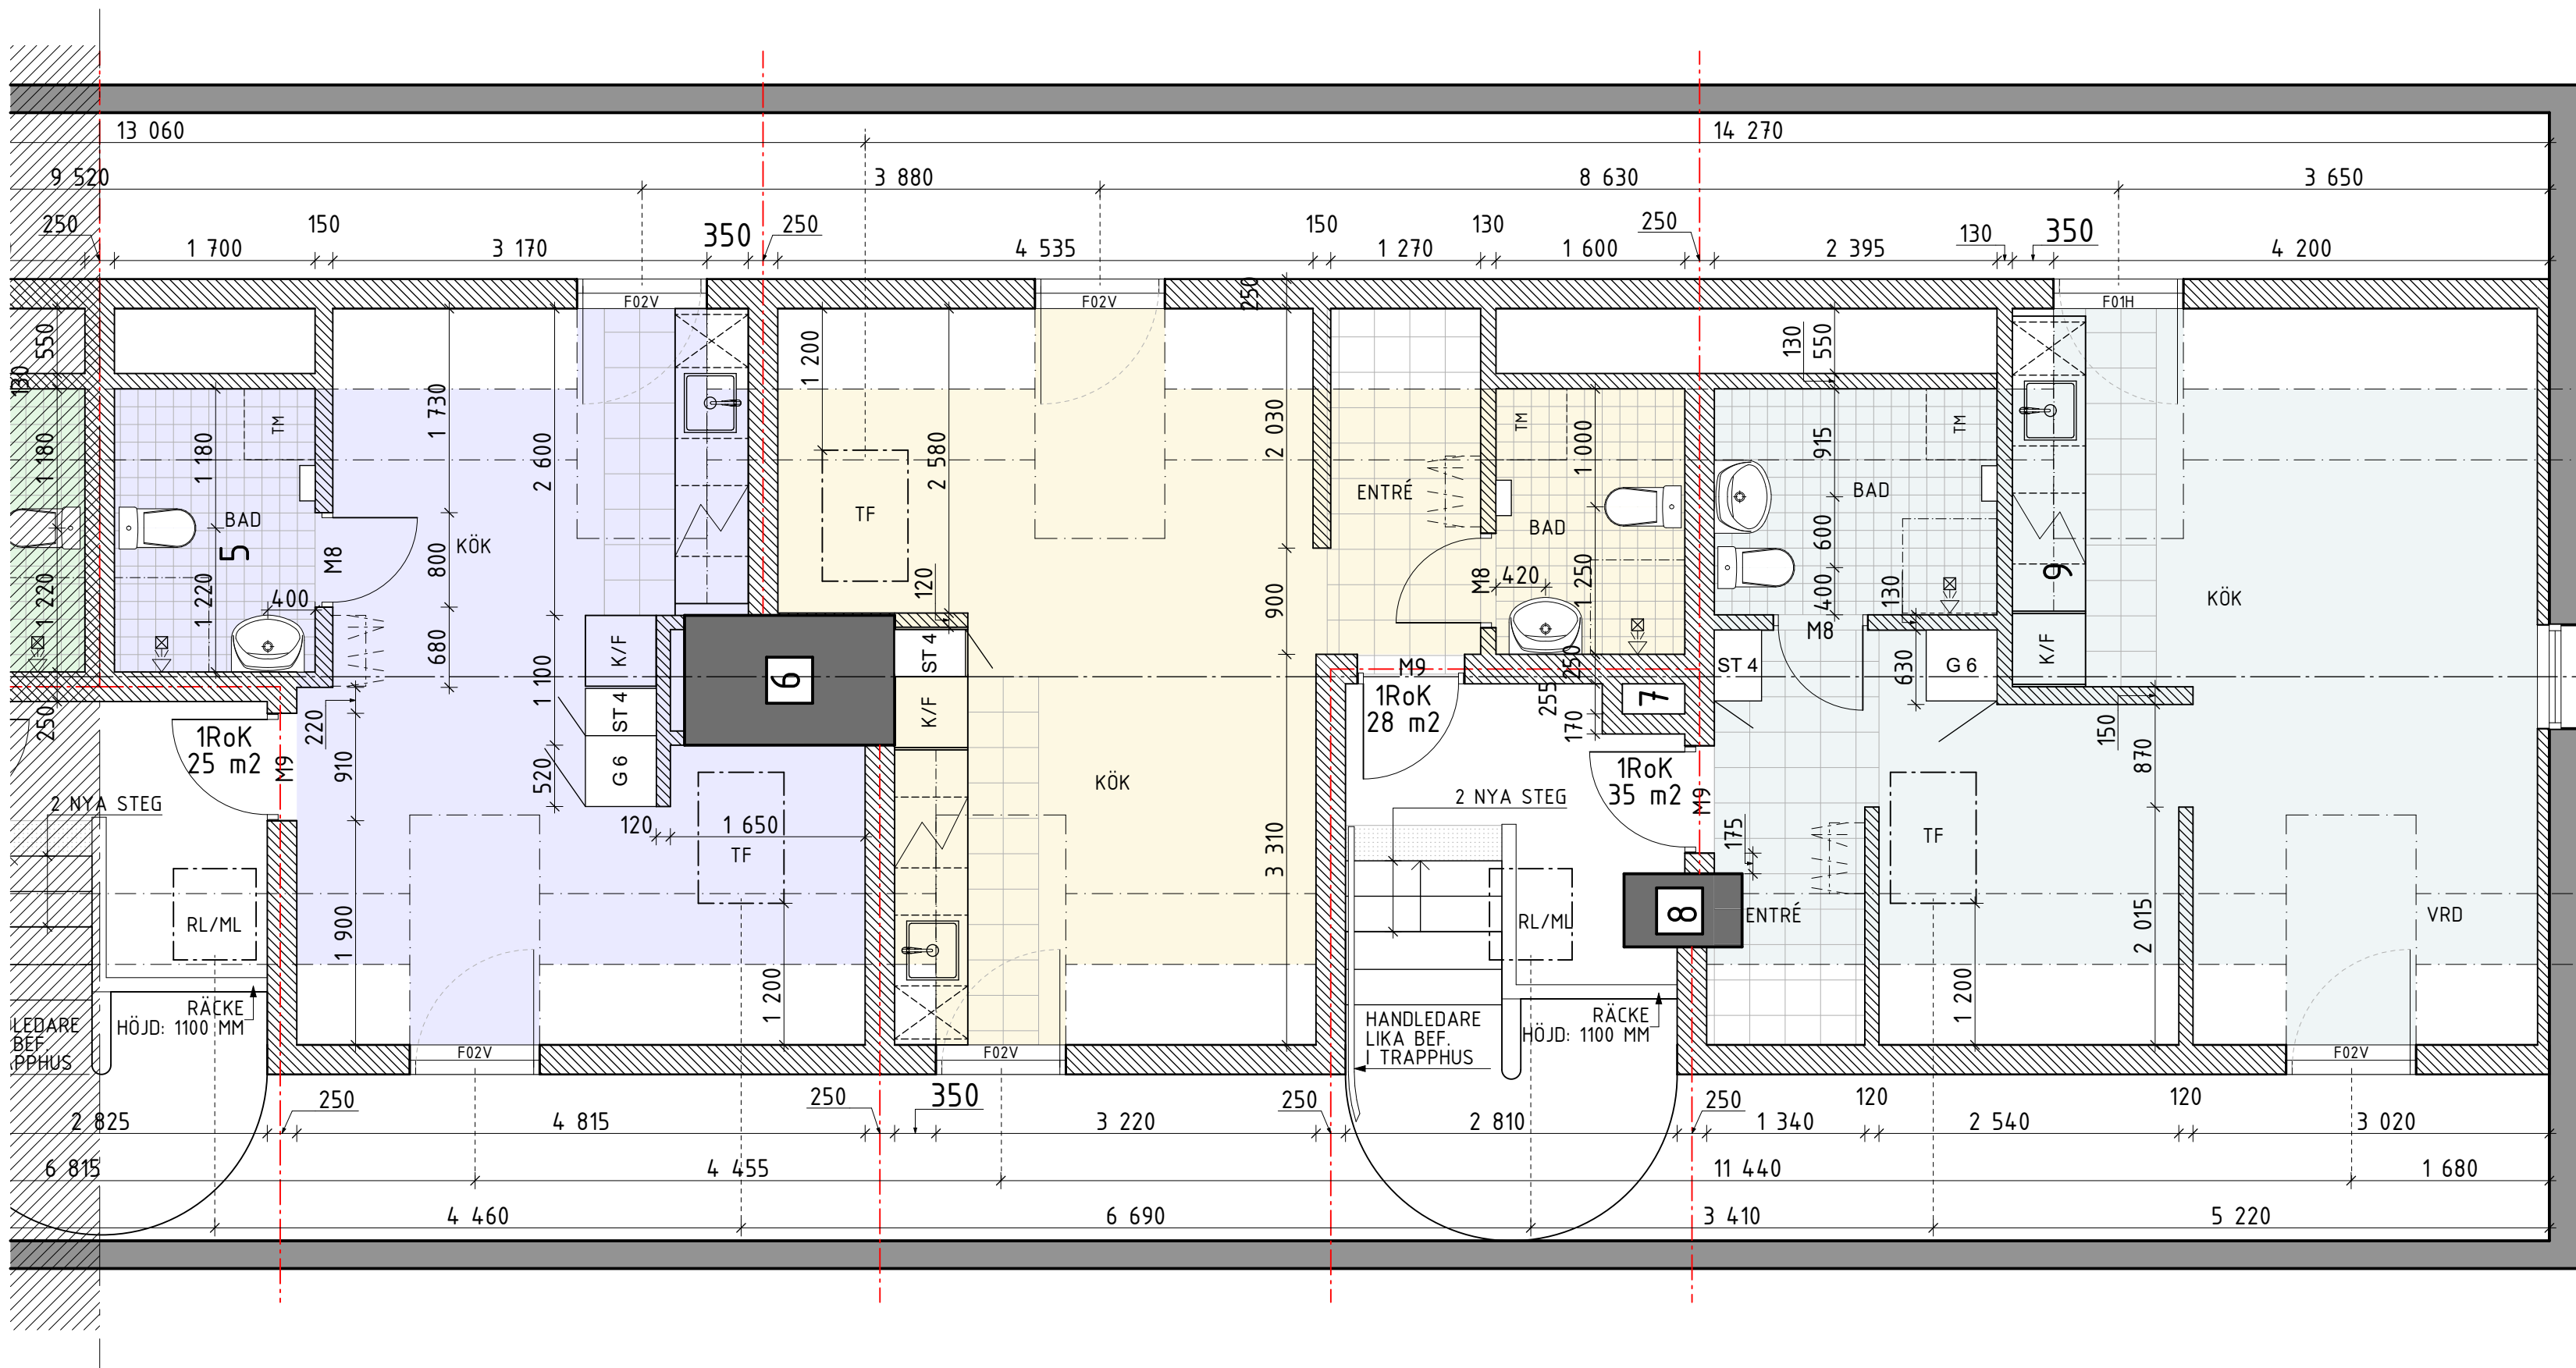

BET	ANT	ÄNDRING AVSER	DATUM	Sign.
RELATIONSHANDLING				
STUPRÄNNAN 5 HUS 2, GIMMERSTAVÄGEN 20-24				
<b>ZBK</b> Swedenborgsgatan 2 118 48 Söckholm				
A	ZBK	ARKITEKTER / + 08 518 179 00 / WWW.ZBKA.SE		
UPPDRAG NR	963	RITAD AV	MGC	HANDLAGGARE
DATUM	2024-02-26	ANSVARIG	JOEL HEDGREN	JH
VINDSPLAN				
SKALA	A1 - 1:50 A3 - 50%	NUMMER	A-40-1-21	BET

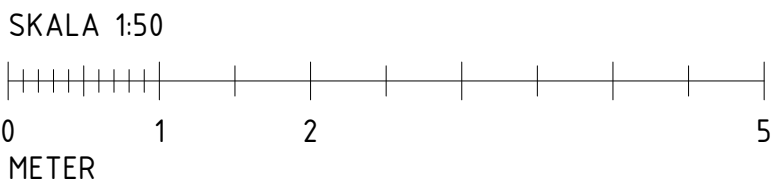

VINDSPLAN 1:50 (A1)

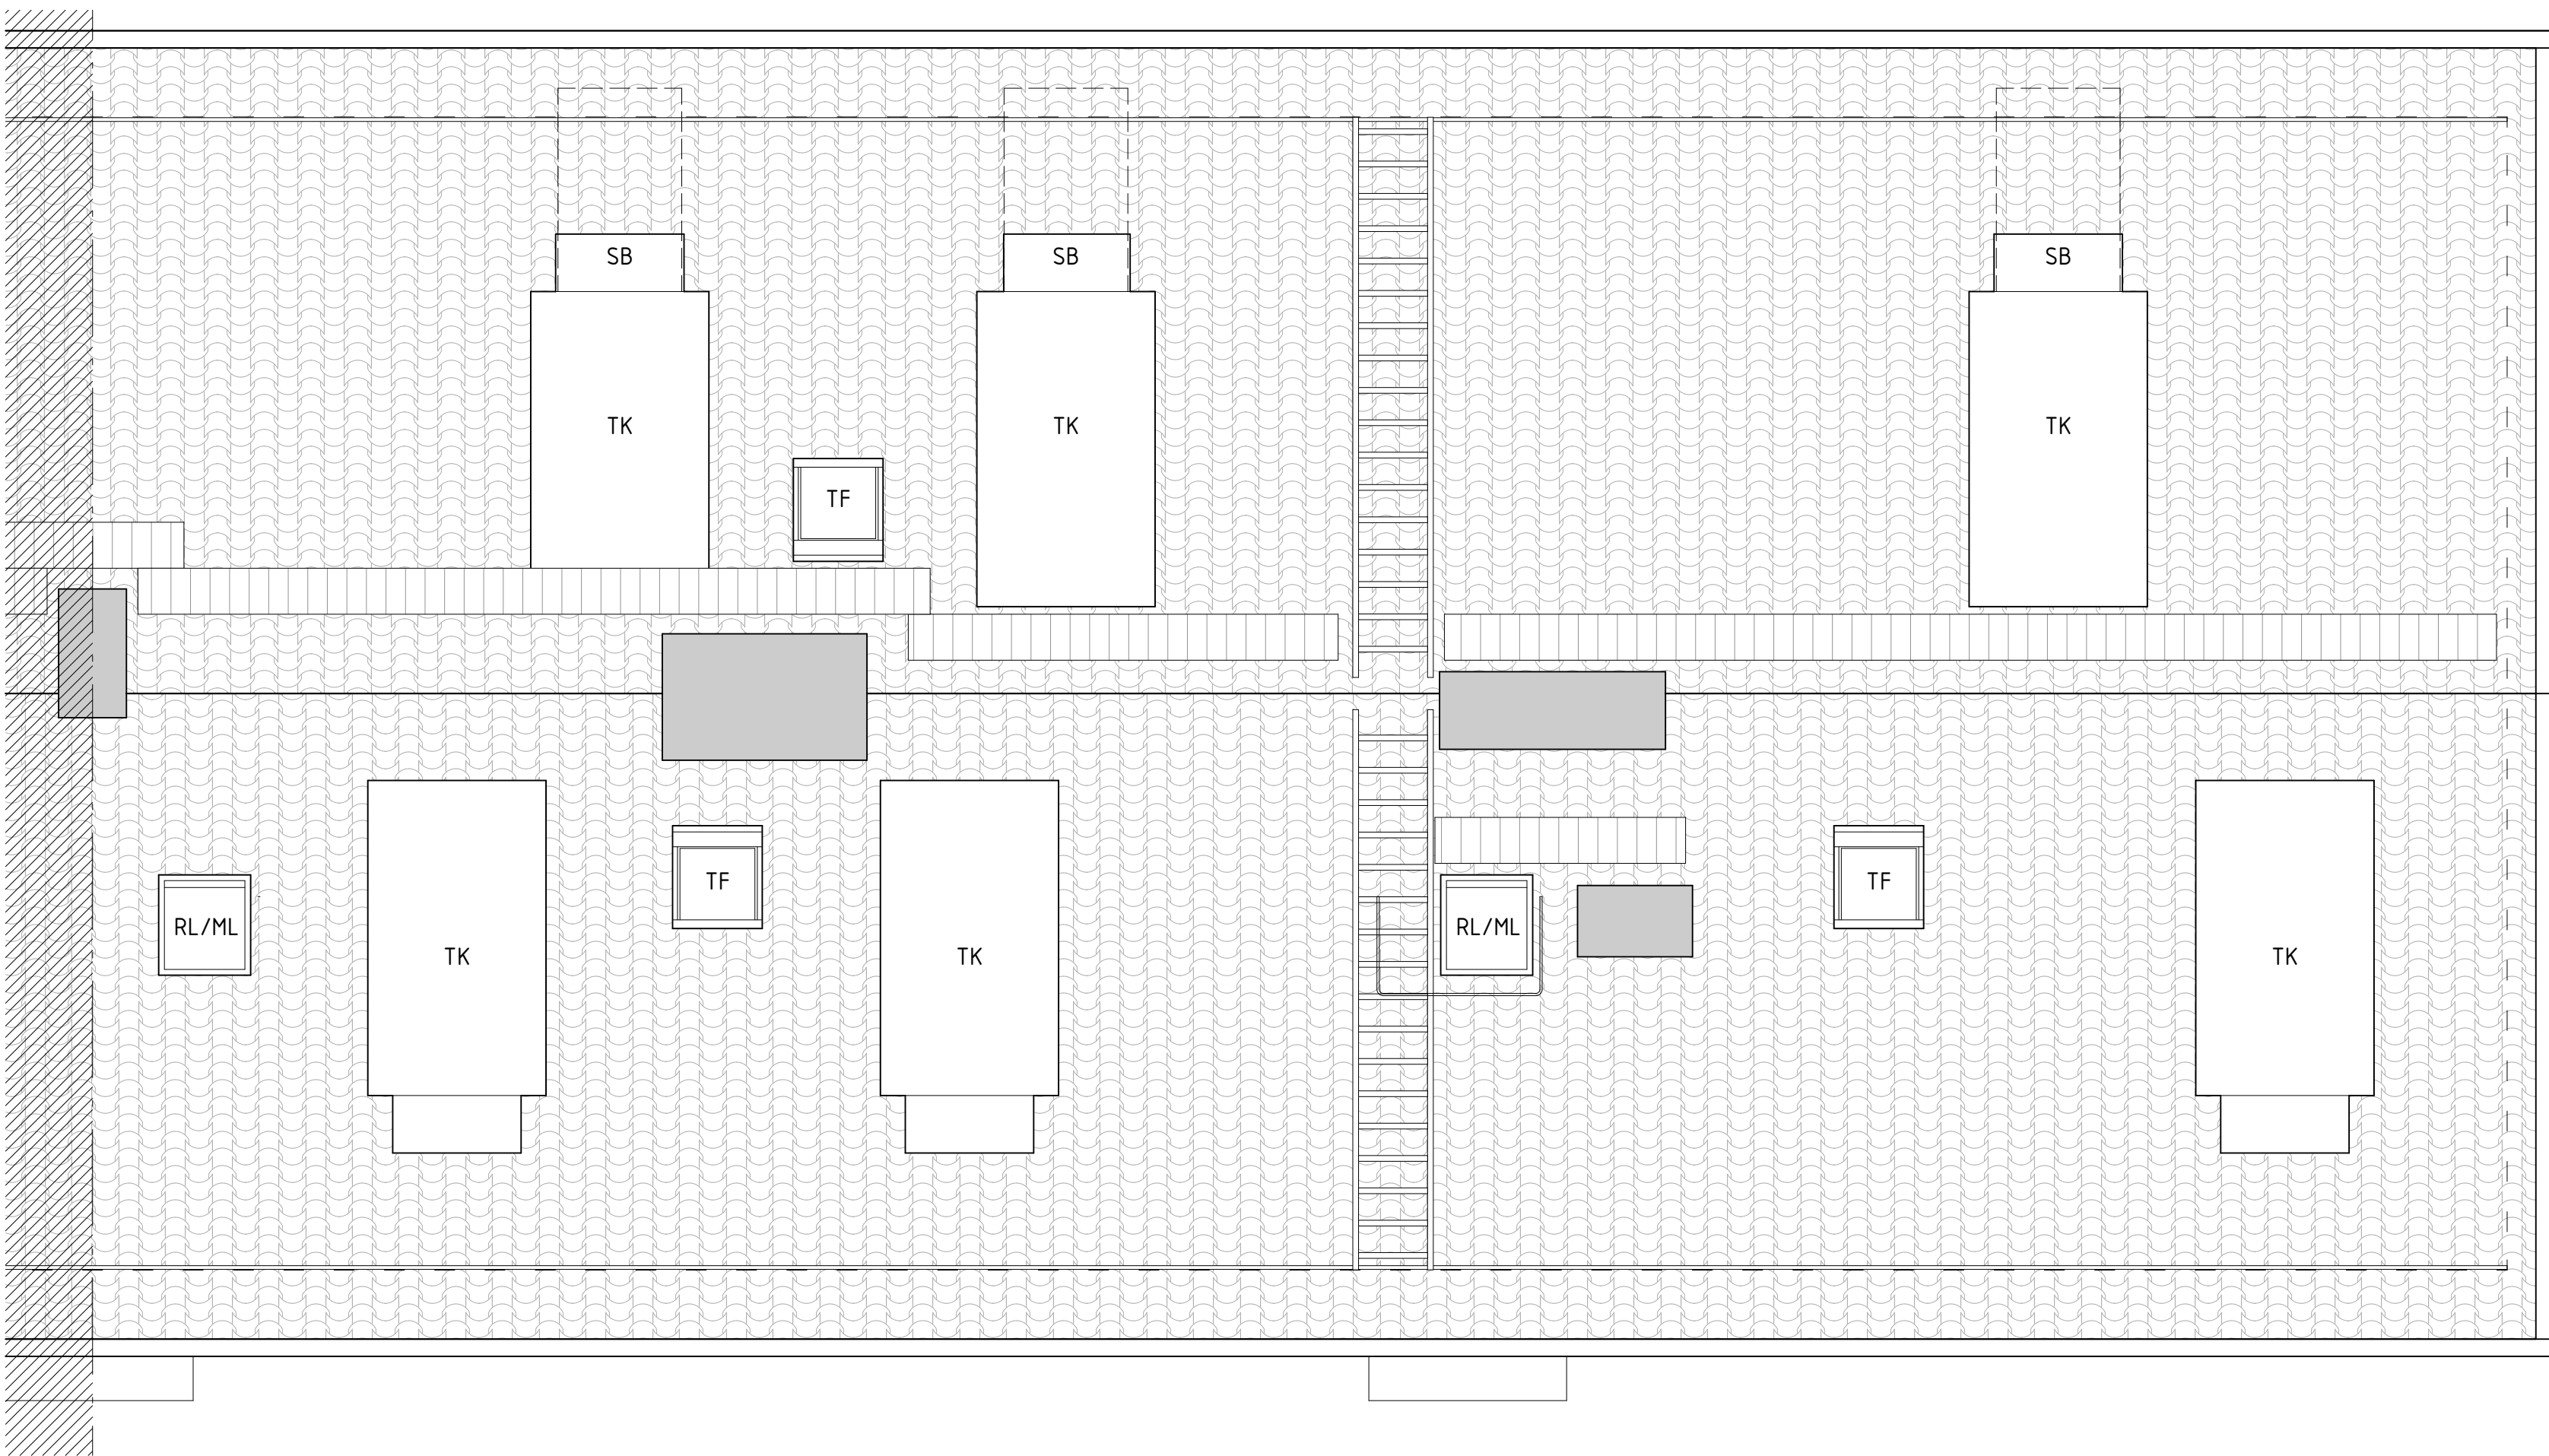


SKALA 1:50

0 1 2 5

METER

## VINDSPLAN: A-40-1-21

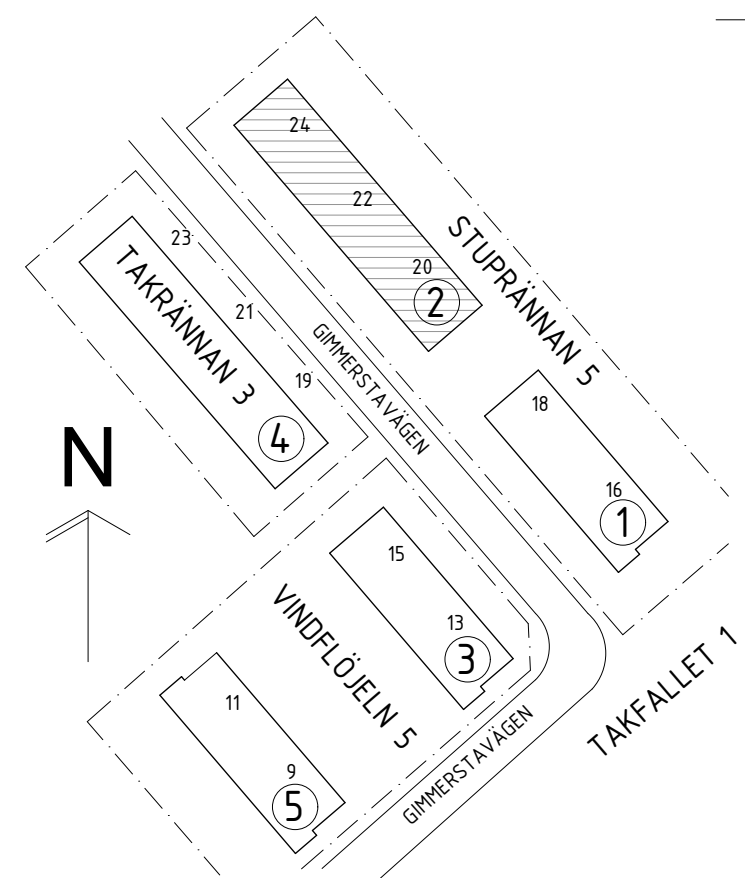

BET	ÄNDRING AVSER	DATUM	Sign.
RELATIONSHANDLING			
<p>STUPRÄNNAN 5</p> <p>HUS 2, GIMMERSTAVAGEN 20-24</p>			
<p><b>ZBK</b></p> <p>Swedenborgsgatan 2 118 48 Stockholm</p>			
A	ZBK ARKITEKTER / + 08 518 179 00 / <a href="http://www.zbka.se">www.zbka.se</a>		
UPPDRAG NR 963	RITAD AV MGC	HANDLAGGARE JH	
DATUM 2024-02-26	ANSVARIG JOEL HEDGREN		
TAKPLAN			
SKALA A1 - 150 A3 - 50%	NUMMER A-40-1-22		BET