


SEKTION A-A.
GIMMERSTAVÄGEN 20-24

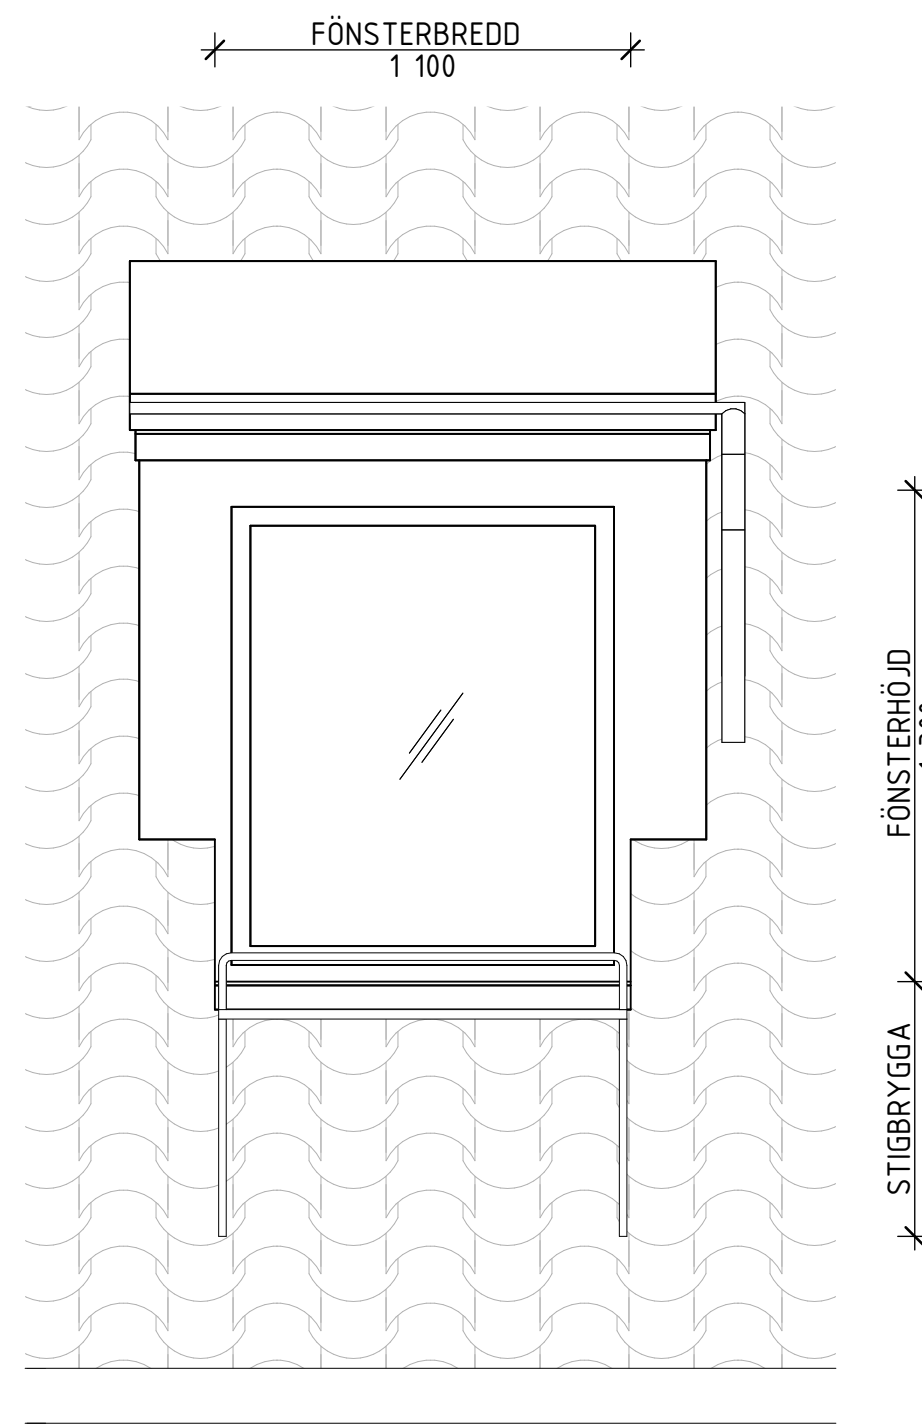

FRONTVY

FÖRKLARINGAR


SAMTLIGA MÅTT ANGES I MM.
PLUSHÖJDER I M. AVSER FÄRDIG YTA DÄR EJ ANNAT ANGES.

FÖRESKRIFTER


MÅTT KONTROLLERAS PÅ PLATS.
MÅT INTE FRÅN RITNINGEN. ANVÄND ENBART UTSATTA MÅTT.

HÄNVISNINGAR

VINDSPLAN: A-40-1-21

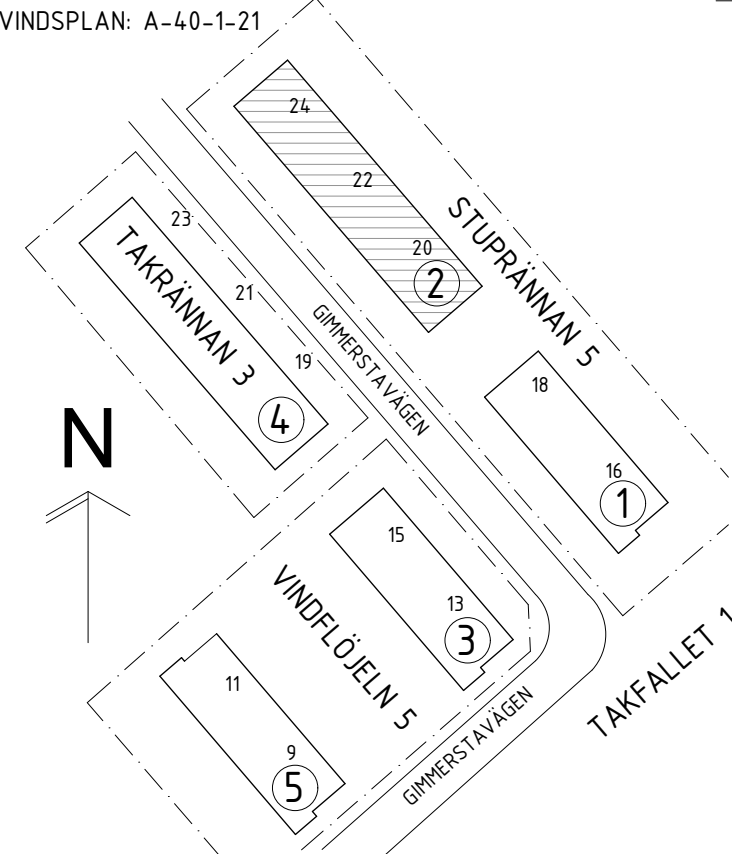

SKALA 1:20

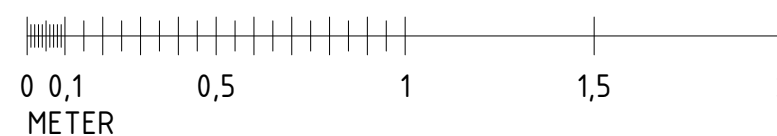

BET	ANT	ÄNDRING AVSER		DATUM	Sign.
RELATIONSHANDLING					
STUPRÄNNAN 5 HUS 2, GIMMERSTAVÄGEN 20-24					
ZBK Swedenborgsgatan 2 118 48 Stockholm					
A		ZBK ARKITEKTER / + 08 518 179 00 / WWW.ZBK.SE			
UPPDRAG NR 963		RITAD AV MGC		HANDLAGGARE JH	
DATUM 2024-02-26		ANSVARIG JOEL HEDGREN			
SEKTIONER					
SKALA A1 ~ 1:20 A3 ~ 50%		NUMMER A-40-2-21			BET