

FÖRKLARINGAR


SÄMMLIGA MÄTT ANGES I MM.
PLUSHÖJDER I M. AVSER FÄRDIG YTA DÄR EJ ANNET ANGES.

FÖRESKRIFTER


MÄTT KONTROLLERAS PÅ PLATS.
MÄT INTE FRÅN RITNINGEN. ANVÄND ENBART UTSATTA MÄTT.

HÄNVISNINGAR


VINDSPLAN: A-40-1-21
TAKPLAN: A-40-1-22

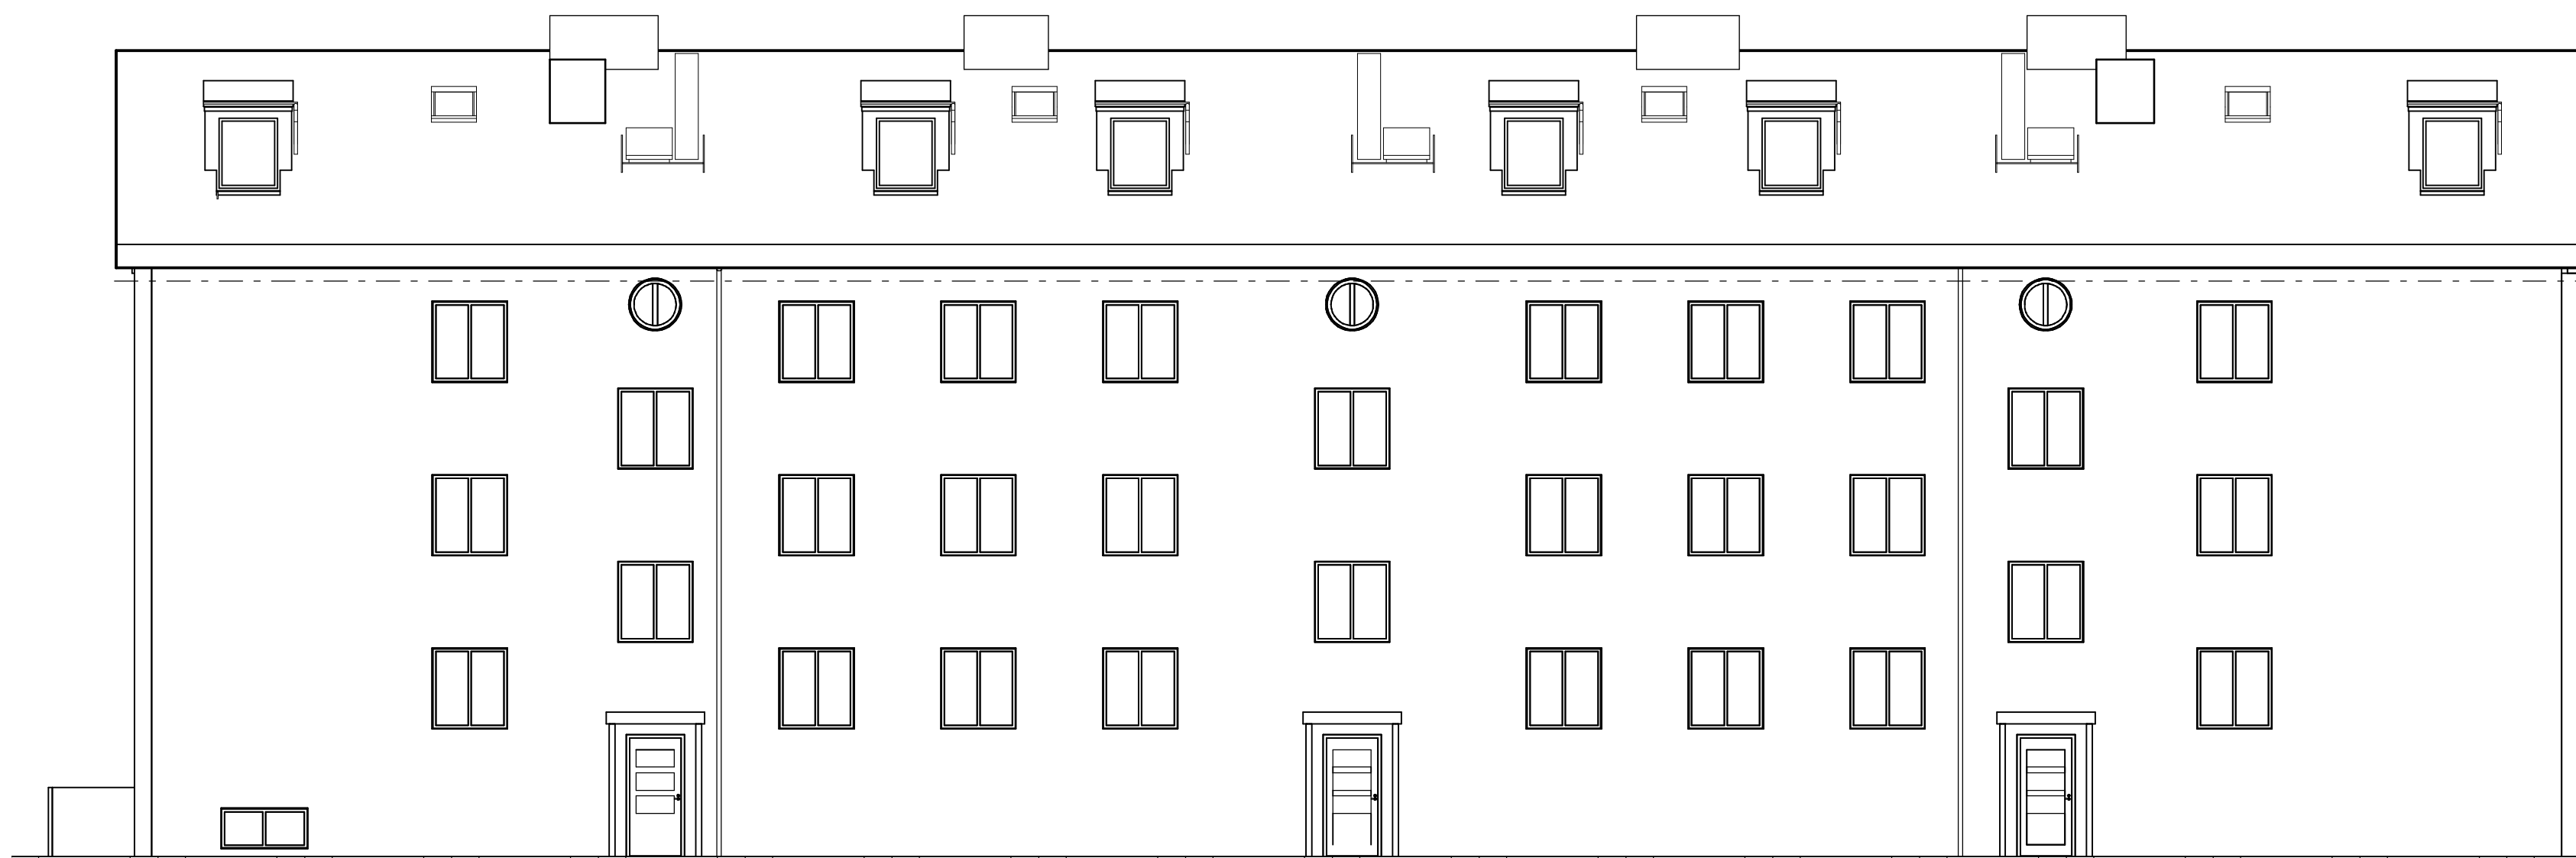


FASAD MOT NORR 1:100 (A1)

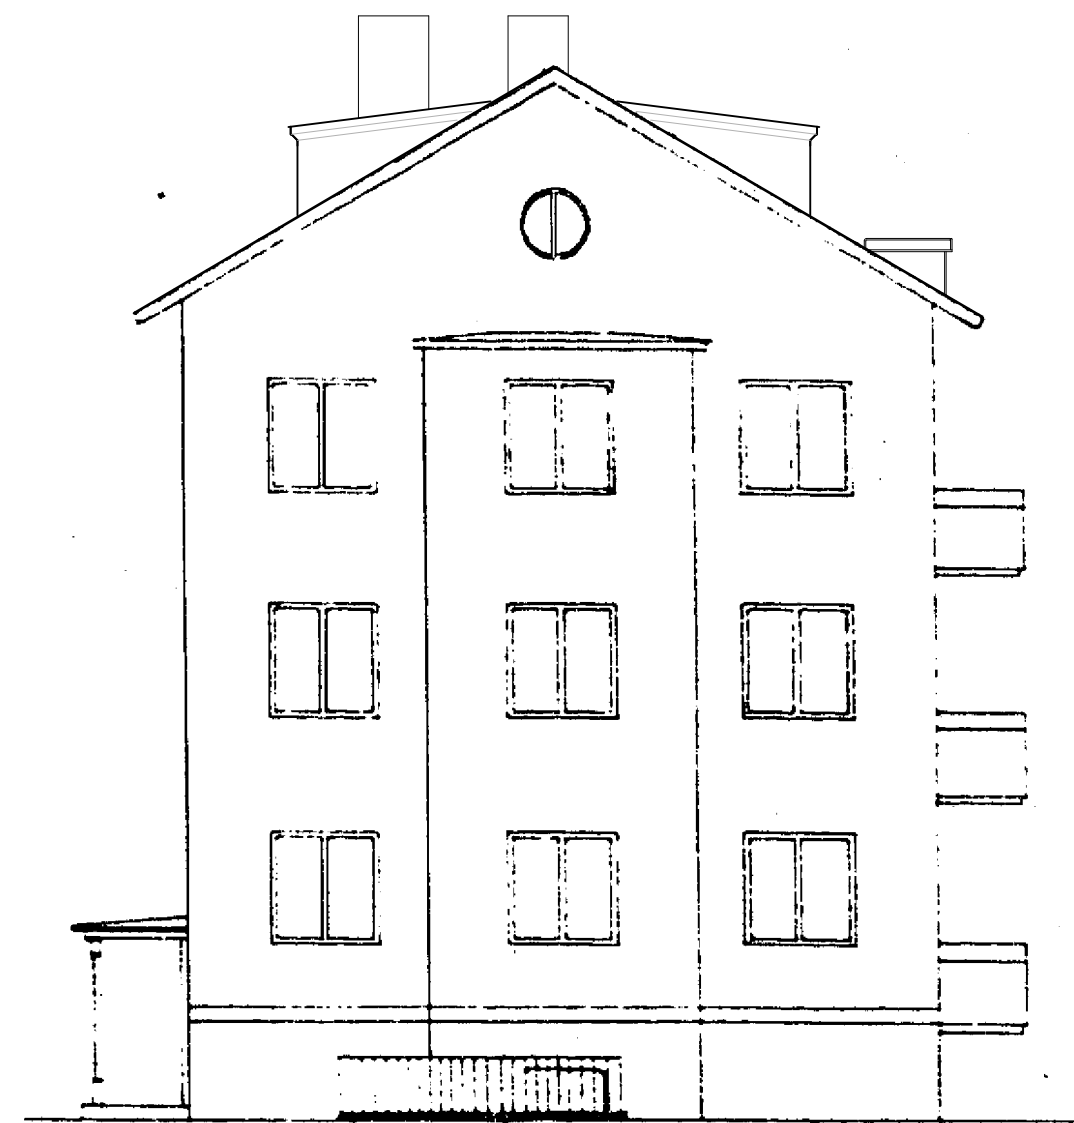


FASAD MOT VÄSTER 1:100 (A1)

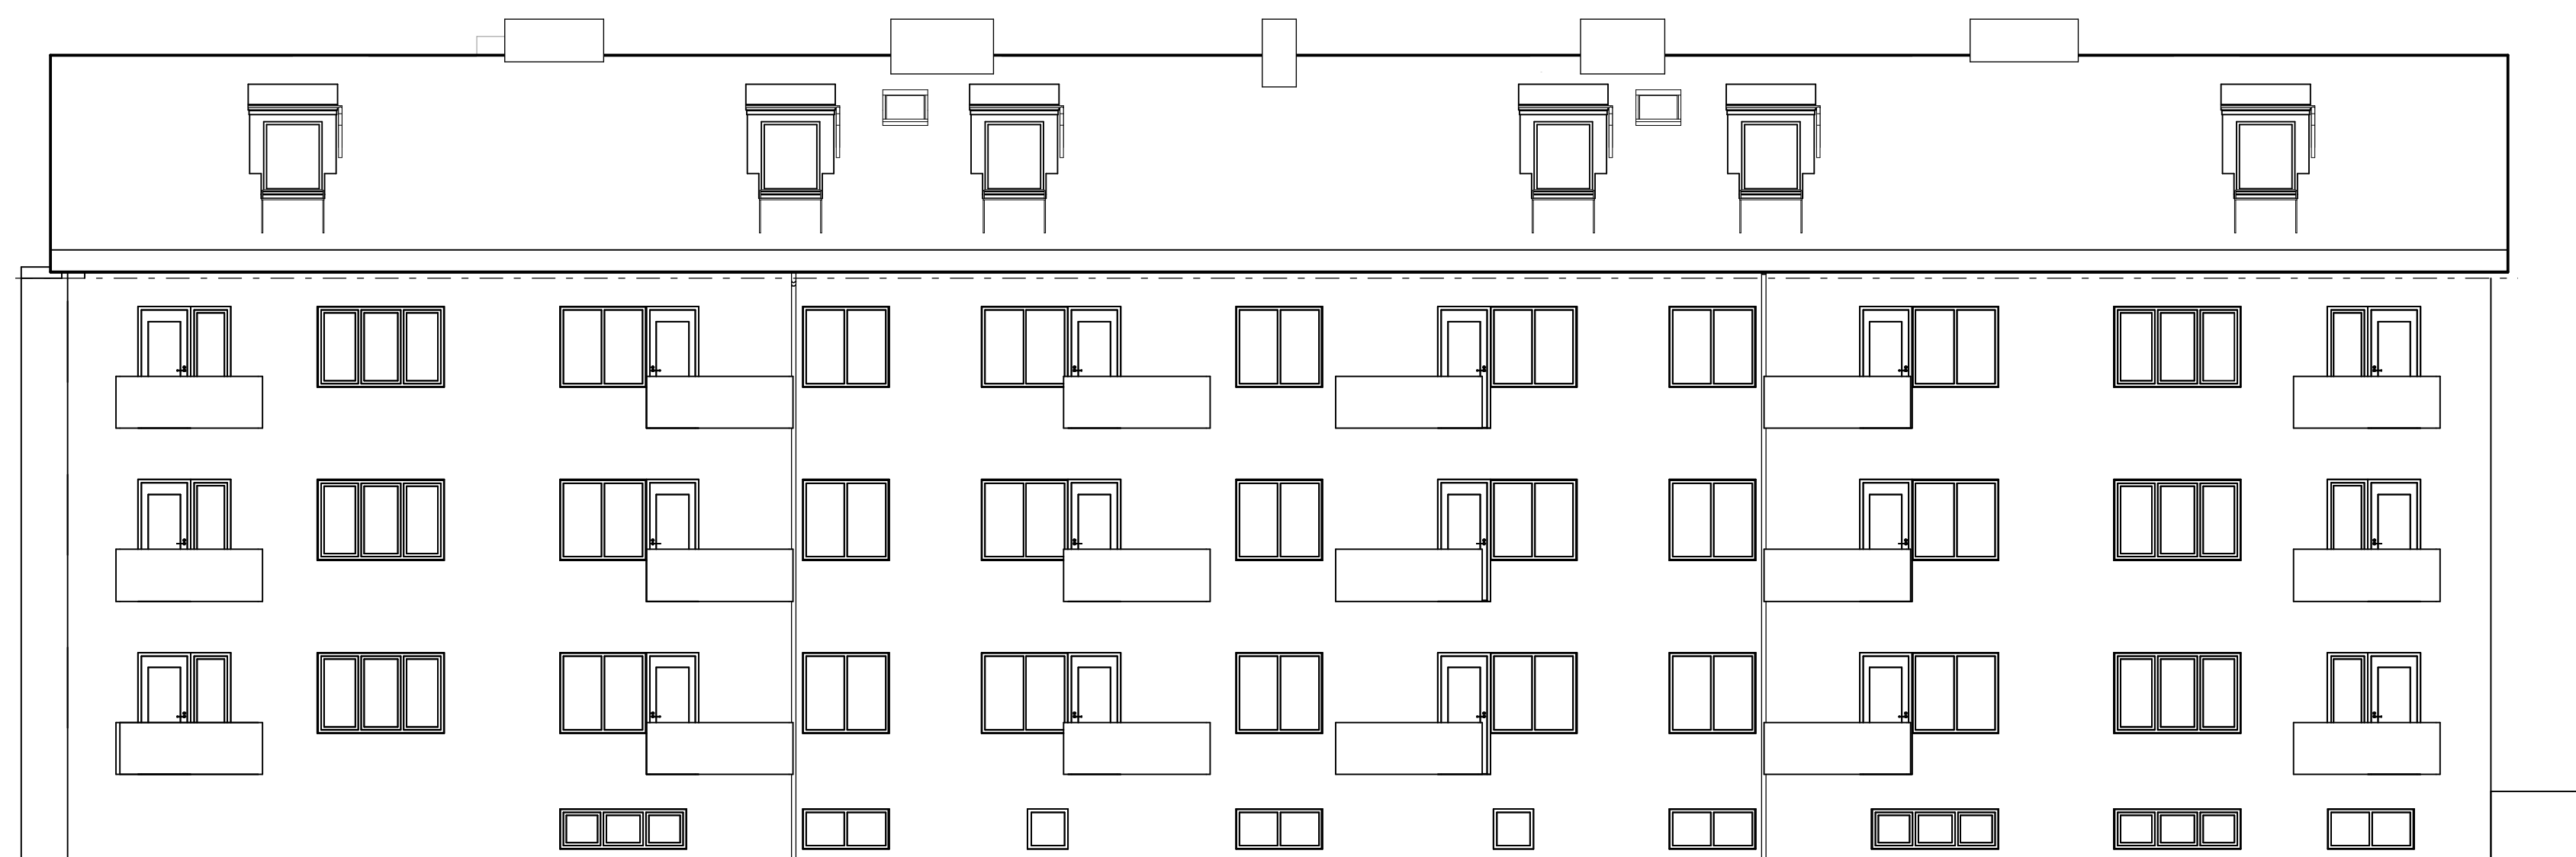

FASAD MOT SÖDER 1:100 (A1)

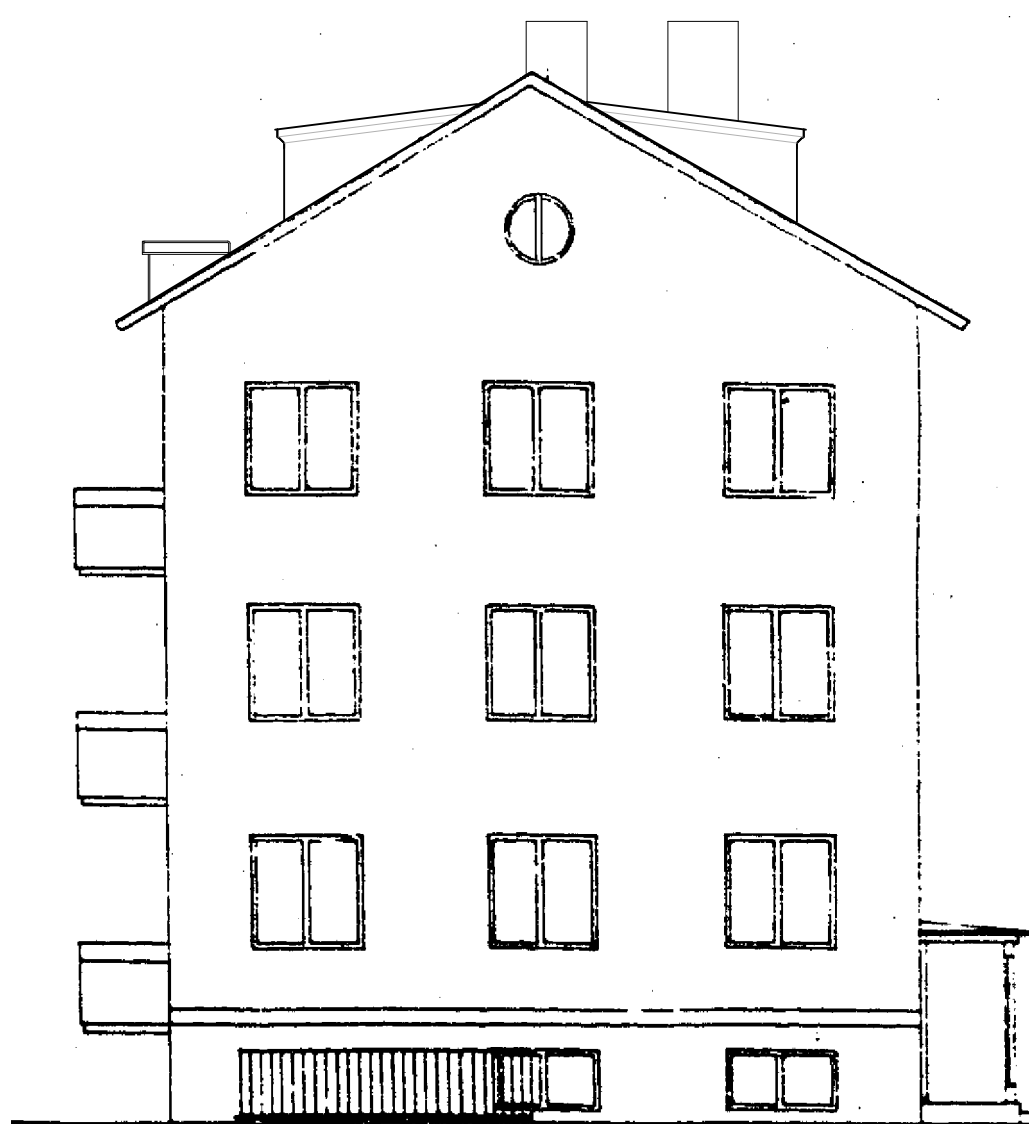

FASAD MOT ÖSTER 1:100 (A1)

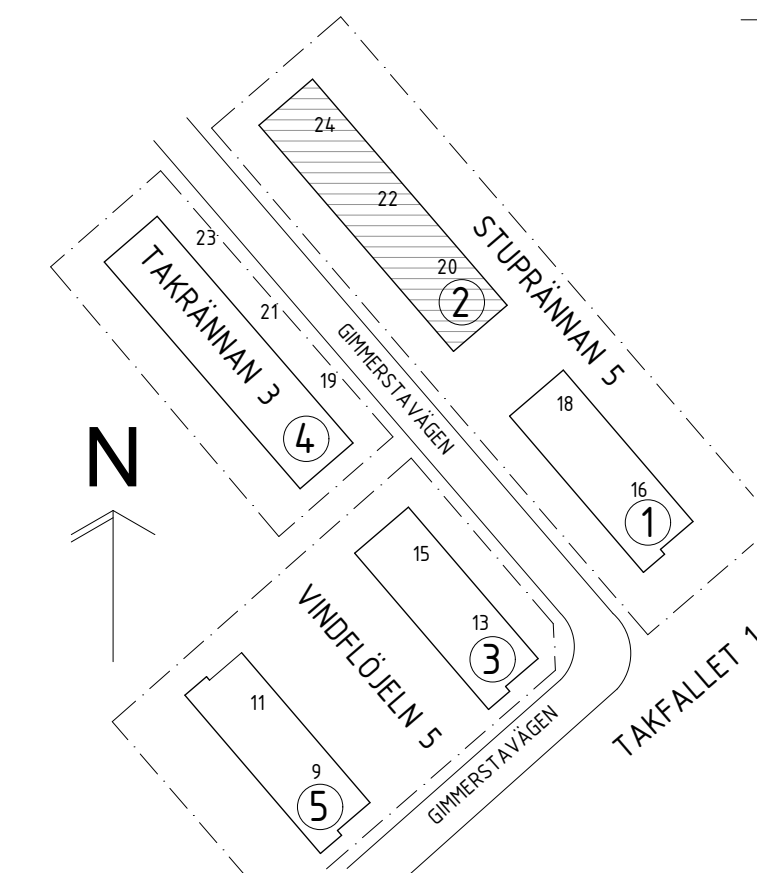

BET	ANT	ÄNDRING AVSER	DATUM	Sign.
RELATIONSHANDLING				
STUPRÄNNAN 5 HUS 2, GIMMERSTAVÄGEN 20-24				
ZBK Swedenborgsgatan 2 118 48 Söckholm				
A	ZBK	ARKITEKTER / + 08 518 179 00 / WWW.ZBK.SE		
UPPDRAG NR	963	RITAD AV	MGC	HANDLAGGARE
DATUM	2024-02-26	ANSVARIG	JOEL HEDGREN	JH
FASADER				
SKALA	A1 - 1:100 A3 - 50%	NUMMER	A-40-3-21	
			BET	

SKALA 1:100

