

FÖRKLARINGAR

SÄMMLIGA MÄTT ANGES I MM.  
PLUSHÖJDER I M. AVSER FÄRDIG YTA DÄR EJ ANNET ANGES.

EL SYMBOLER

- TAKUTTAG
- VÄGGUTTAG
- STRÖMR. DUBBEL
- STRÖMR.
- DUBBEL ELUTTAG
- DUBBEL ELUTTAG UTANPÄLIGGANDE
- TV/DATA-UTTAG
- ELCENTRAL


- MÄTNING TILL ELCENTRAL
- ELUTAG OCH STRÖMBRYTARE PLACERAS ÖVER VARANDRA I RÄT LINJE.
- ELUTTAG OCH BRYTARE ENLIGT ENTERPRENEUR.
- LAMPA LIKA BEFINTLIG I TRÄPHUS
- BELYSNING BADRUM OCH KÖK:
- IFÖ ELECTRIC Opus 200

FÖRESKRIFTER



MÄTT KONTROLLERAS PÅ PLATS.  
MÄTT INTE FRÄN RITNINGEN. ANVÄND ENBART UTSATTA MÄTT.

HÄNVISNINGAR

VINDSPÄN: A-40-1-21  
UPPSTÄLLNINGAR, KÖK: A-46-4-21

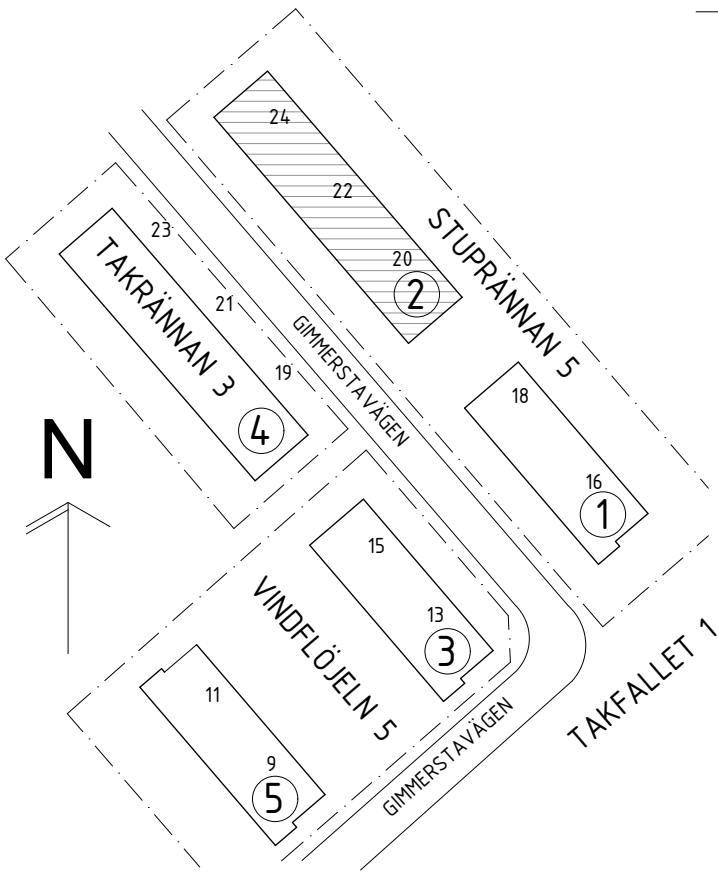

ELSTIGARE		2024-03-21	JH
BET	ANT	ÄNDRING AVSER	DATUM Sign.
RELATIONSHANDLING			
STUPRÄNNAN 5 HUS 2, GIMMERSTAVÄGEN 20-24			
2BK Swedenborgsgatan 2 118 48 Stockholm			
A	2BK ARKITEKTER / + 08 518 179 00 / www.2bka.se		
UPPDRAG NR	RITAD AV	HANDLAGGARE	
963	MGC	JH	
DATUM	ANSVARIG		
2024-02-26	JOEL HEDGREN		
ELPLAN MÖBLERAD			
SKALA	NUMMER	BET	
A1 - 1:50 A3 - 50%	A-46-1-21	A	

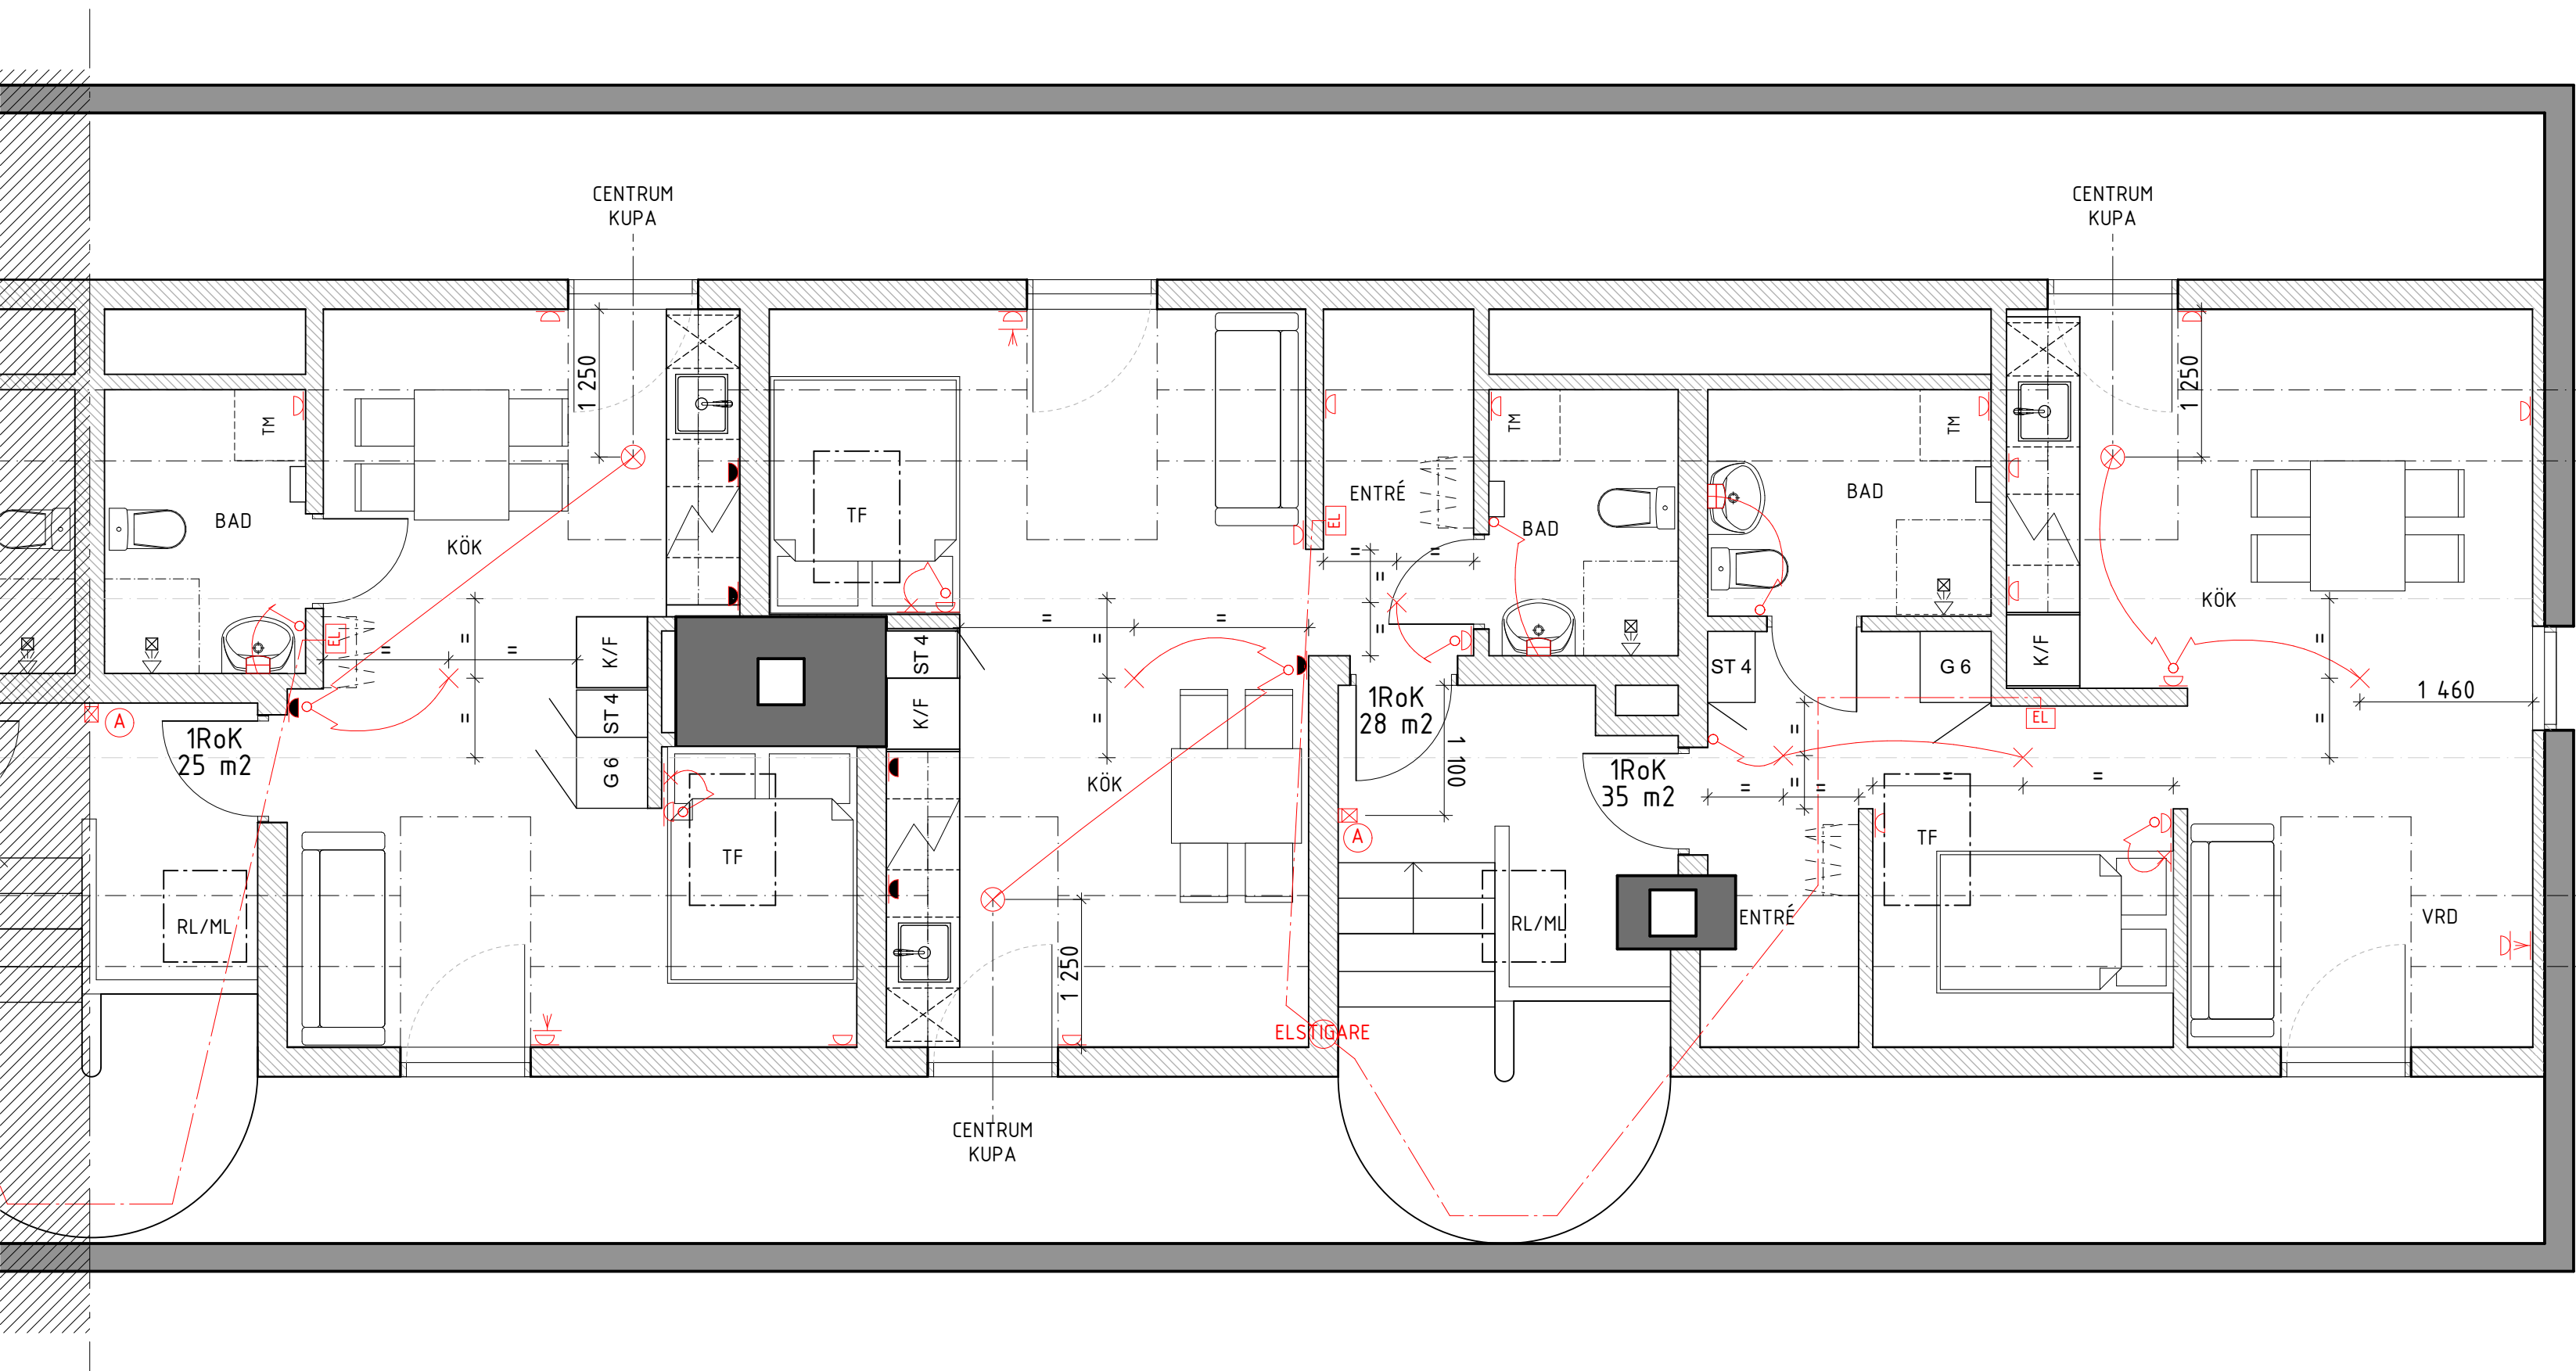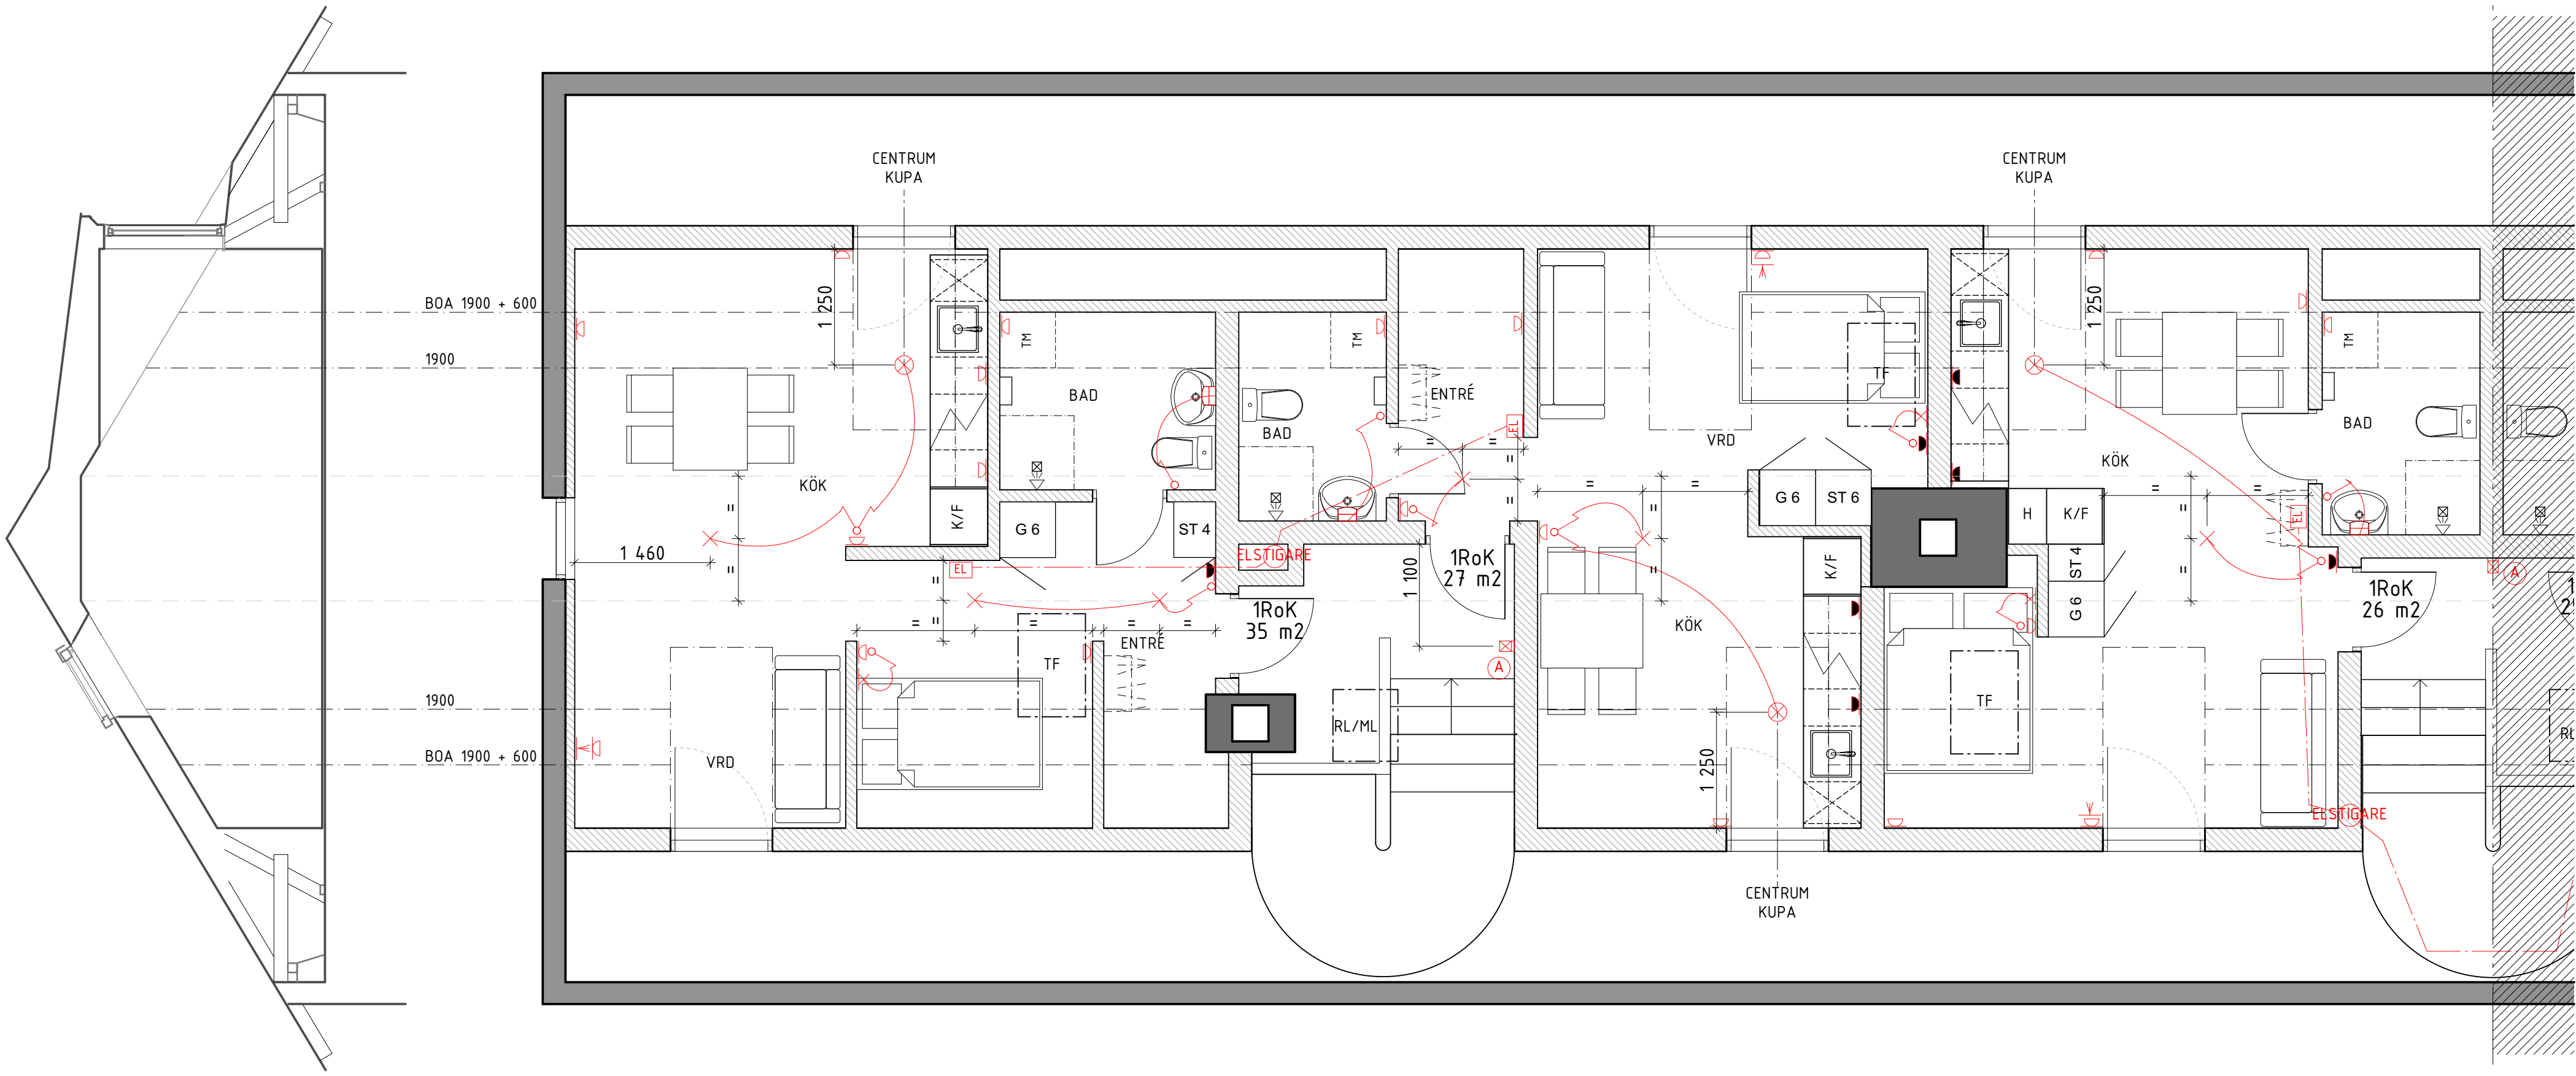

ELPLAN, MÖBLERAD 1:50 (A1)

