

FÖRKLARINGAR

SÄMMLIGA MÄTT ANGES I MM.
PLUSHÖJDER I M. ÅVSEER FÄRDIG YTA DÄR EJ ANNAT ANGES.

EL SYMBOLER
DUBBEL ELUTTAG

ELUTTAG OCH BRYTARE ENLIGT ENTERPRENEUR.

BELYSNING BADRUM OCH KÖK:
IFÖ ELECTRIC Opus 200

FÖRESKRIFTER

MÄTT KONTROLLERAS PÅ PLATS.
MÄT INTE FRÅN RITNINGEN. ANVÄND ENBART UTSATTA MÄTT.


IKEA KÖK ENL. RUMSBESKRIVNING

BARNSÄKRA BESLAG I KNIVLÅDAN.




HÄNVISNINGAR

VINDSPLAN: A-40-1-21

ELPLAN: A-46-1-21

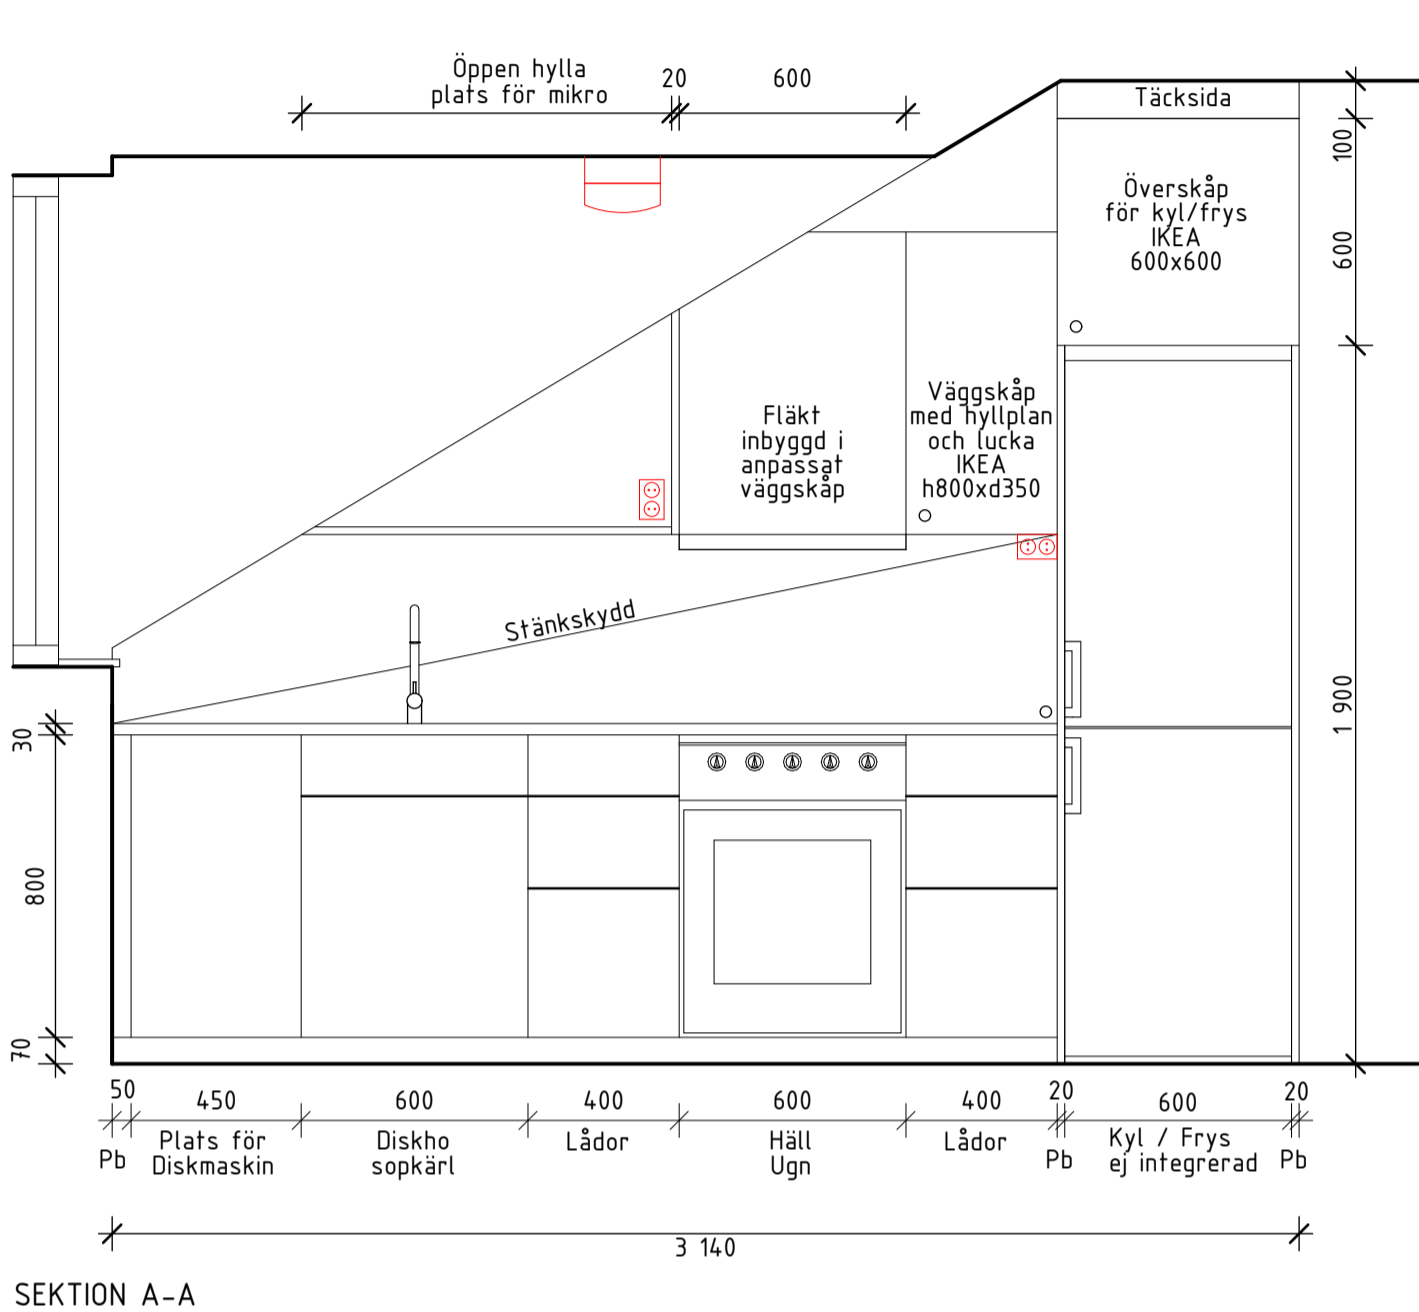

SEKTION B-B

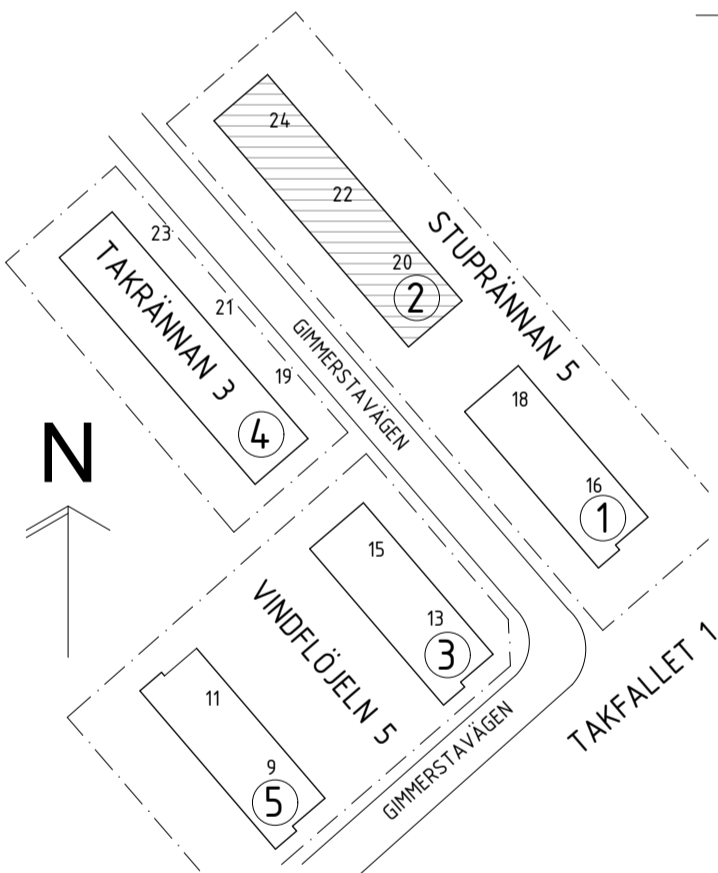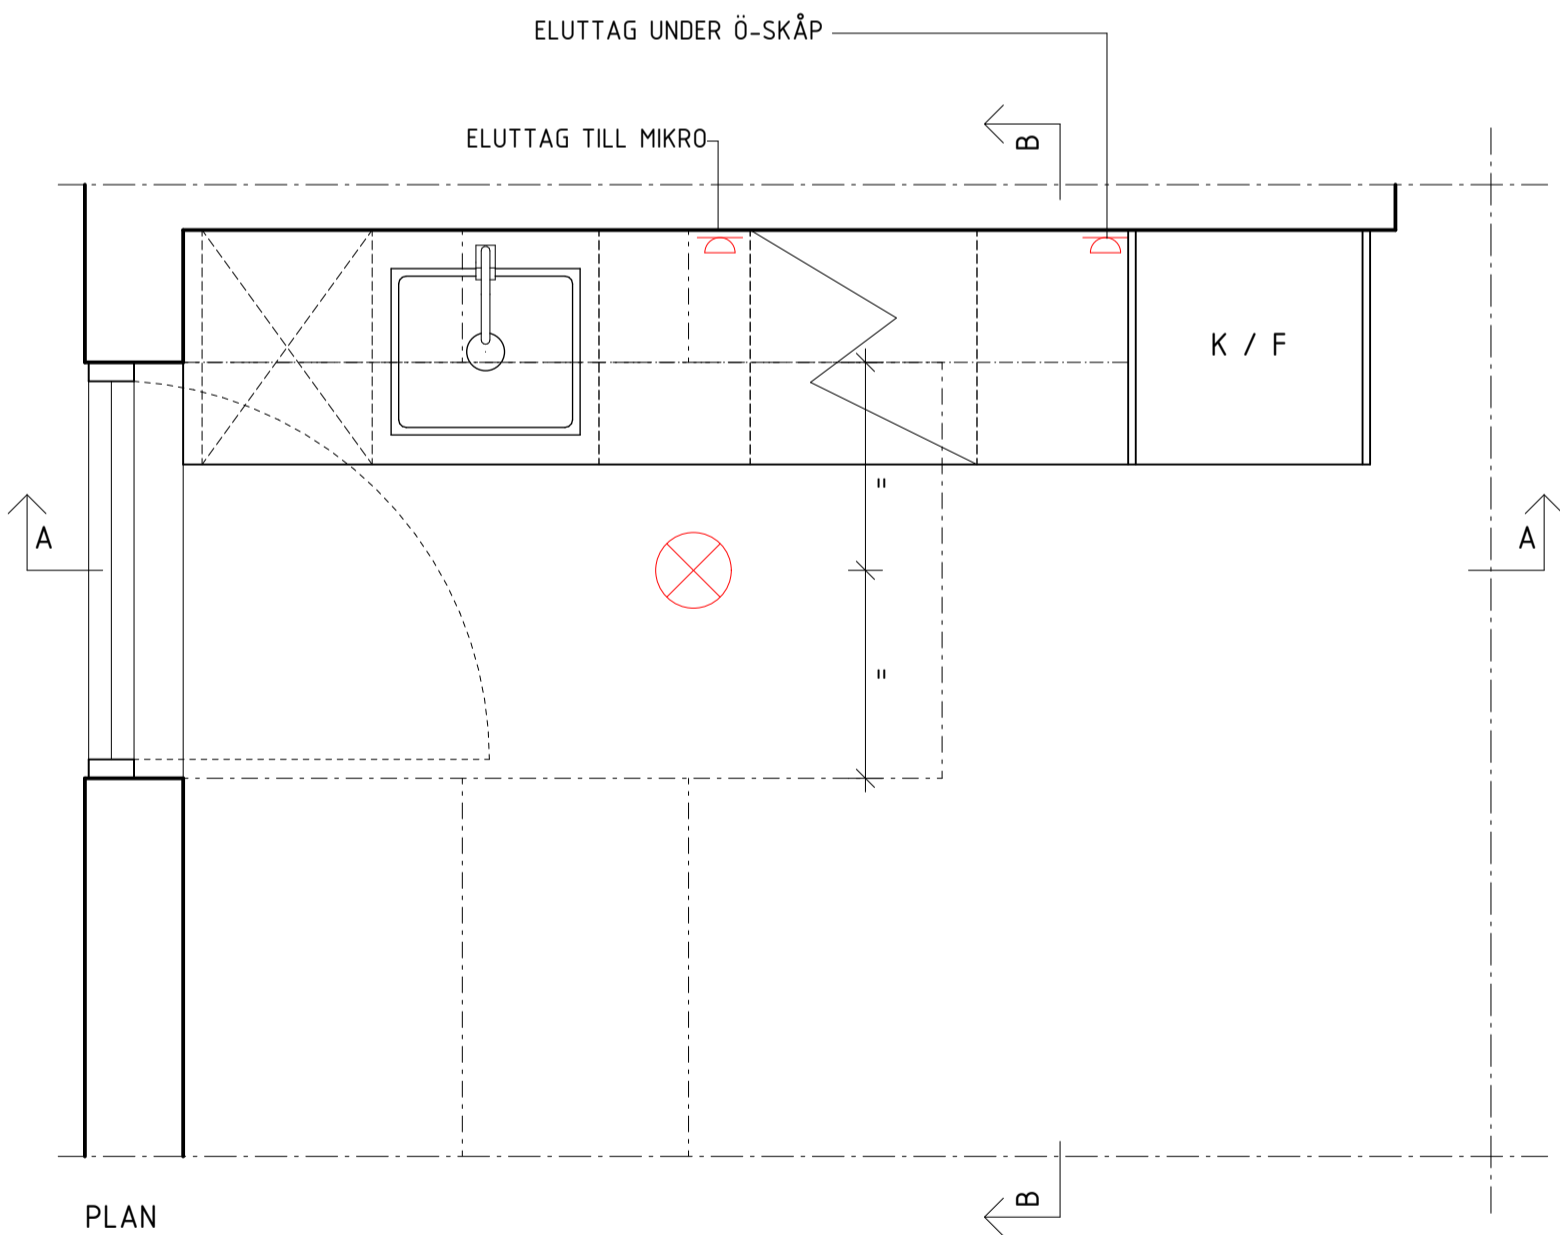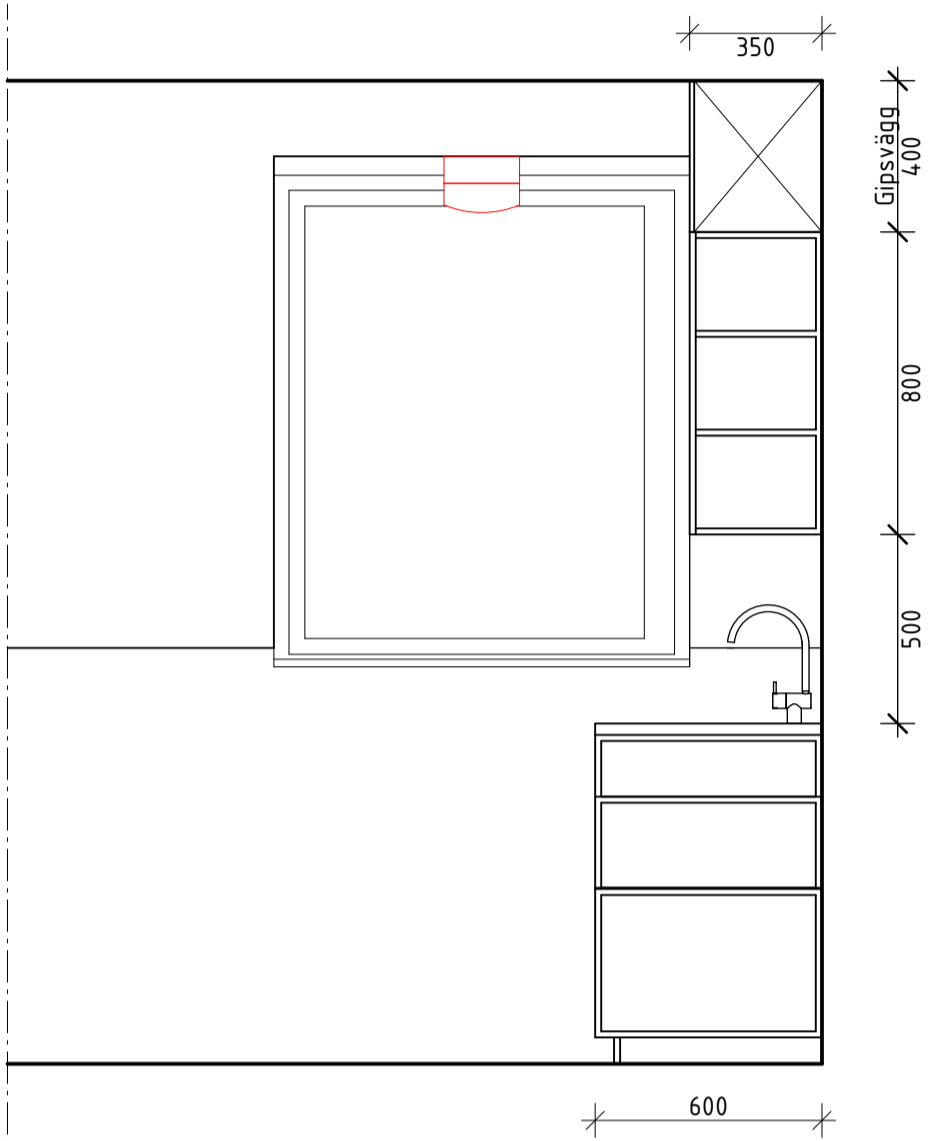

BET	ANT	ÄNDRING AVSE	DATUM	Sign.
RELATIONSHANDLING				
STUPRÄNNAN 5 HUS 2, GIMMERSTAVÄGEN 20-24				
2BK Swedenborgsgatan 2 118 48 Söckholm				
A	2BK	ARKITEKTER / + 08 518 179 00 / WWW.2BKA.SE		
UPPDRAG NR	963	RITAD AV	MGC	HANDLAGGARE
DATUM	2024-02-26	ANSVARIG	JOEL HEDGREN	JH
KÖK UPPSTÄLLNING				
SKALA	A1 - 1:20 A3 - 50%	NUMMER	A-46-4-21	BET

SKALA 1:20

