 
 
 


| UPPSTÄLLNING FÖNSTER HUS 2 | | |
|----------------------------|---|--|
| | F01H | F02V |
| |  |  |
| TYP | SIDOHÄNGD | SIDOHÄNGD |
| ÖPPNINGSTYP | INÅTGÅENDE FÖNSTER | INÅTGÅENDE FÖNSTER |
| HÄNGNING | H | V |
| ANTAL | 6 | 6 |
| STORLEK | M11 X 13 | M11 X 13 |
| GLASTYP | 2 + 1 ISOLERRUTA | 2 + 1 ISOLERRUTA |
| KULÖR INVÄNDIGT | VIT NCS 0500 | VIT NCS 0500 |
| KULÖR UTVÄNDIGT | VIT NCS 0500 | VIT NCS 0500 |
| KARM TYP OCH MATERIAL | TRÅKARM ENL. TILLVERKARE. / OPTIONSPRIS FÖR ALUMINIUM VIT. | TRÅKARM ENL. TILLVERKARE. / OPTIONSPRIS FÖR ALUMINIUM VIT. |
| KARM YTBEHANDLING | TRÅKARM ENL. TILLVERKARE | TRÅKARM ENL. TILLVERKARE |
| DJUP KARM | ENL. TILLVERKARE | ENL. TILLVERKARE |
| BESLAGNING | ENL. TILLVERKARE | ENL. TILLVERKARE |
| TRYCKE | FIX 42, KROM + HANDTAGSSPÄRR | FIX 42, KROM + HANDTAGSSPÄRR |
| SÄKERHETSBSLAG | HANDTAGSSPÄRR 850, KROM | HANDTAGSSPÄRR 850, KROM |
| GÅNGJÄRN | ENL. TILLVERKARE | ENL. TILLVERKARE |
| MORKLÄGNING | MELLANGLASPERSIENNER | MELLANGLASPERSIENNER |

| UPPSTÄLLNING TAKFÖNSTER HUS 2 | |
|-------------------------------|---|
| | TF |
| |  |
| TYP | TAKFÖNSTER VELUX INTEGRA SOLAR 006830 MK04 |
| ANTAL | 6 |
| KARMYTTERMÅTT | 780 x 978 |
| KULÖR UTVÄNDIGT | KULÖR LIKA PLÅT I TAKKUPA |
| INVÄNDIGT YTA | VIT POLYURETAN (GGU) |
| MORKLÄGNING | MORKLÄGNINGSGARDIN |

FÖRKLARINGAR


SÄMTLIGA MÅTT ANGES I MM.
PLUSHÖJDER I M. AVSER FÄRDIG YTA DÄR EJ ANNAT ANGES.

FÖRESKRIFTER

MÅTT KONTROLLERAS PÅ PLATS.
MÅT INTE FRÅN RITNINGEN. ANVÄND ENBART UTSATTA MÅTT.

HÄNVISNINGAR

VINDSPAN: A-40-1-21

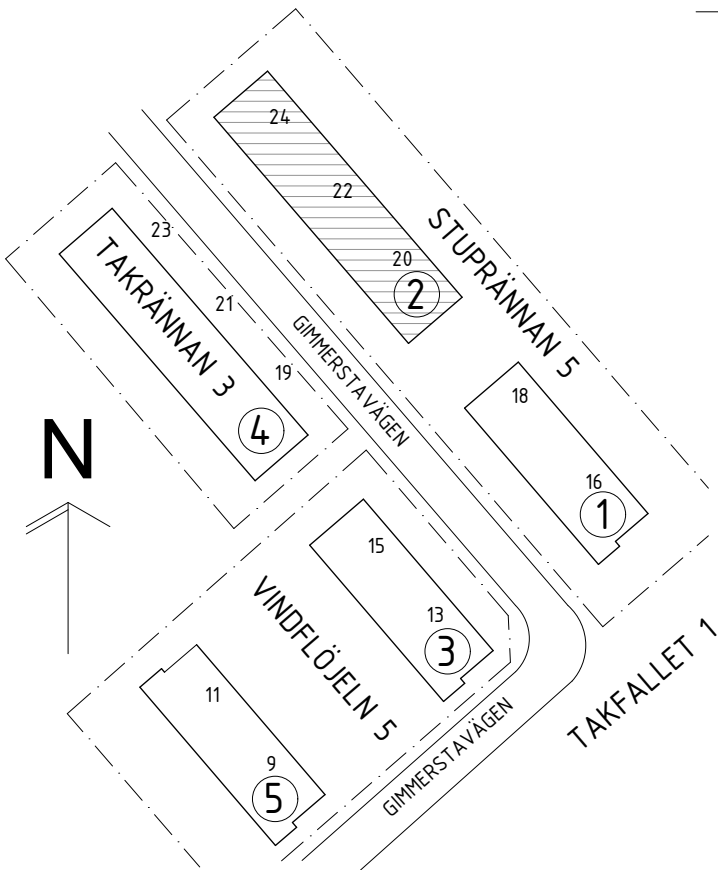

| BET | ANT | ÄNDRING AVSER | DATUM | Sign. |
|--|---|---------------|--------------|-------------|
| RELATIONSHANDLING | | | | |
| STUPRÄNNAN 5 HUS 2, GIMMERSTAVÄGEN 20-24 | | | | |
| <div><div>ZBK</div><div>Swedenborgsgatan 2 118 48 Söckholm</div></div> | | | | |
| A | ZBK ARKITEKTER / + 08 518 179 00 / WWW.ZBK.A.SE | | | |
| UPPDRAG NR | 963 | RITAD AV | MGC | HANDLAGGARE |
| DATUM | 2024-02-26 | ANSVARIG | JOEL HEDGREN | JH |
| FÖNSTER UPPSTÄLLNING | | | | |
| SKALA | A1 - 1:20, 1:1 A3 - 50% | NUMMER | A-42-4-21 | |
| | | | BET | |

SKALA 1:20

