



Inkom till Stockholms stadsbyggnadskontor - 2024-04-08, Dnr 2024-05477

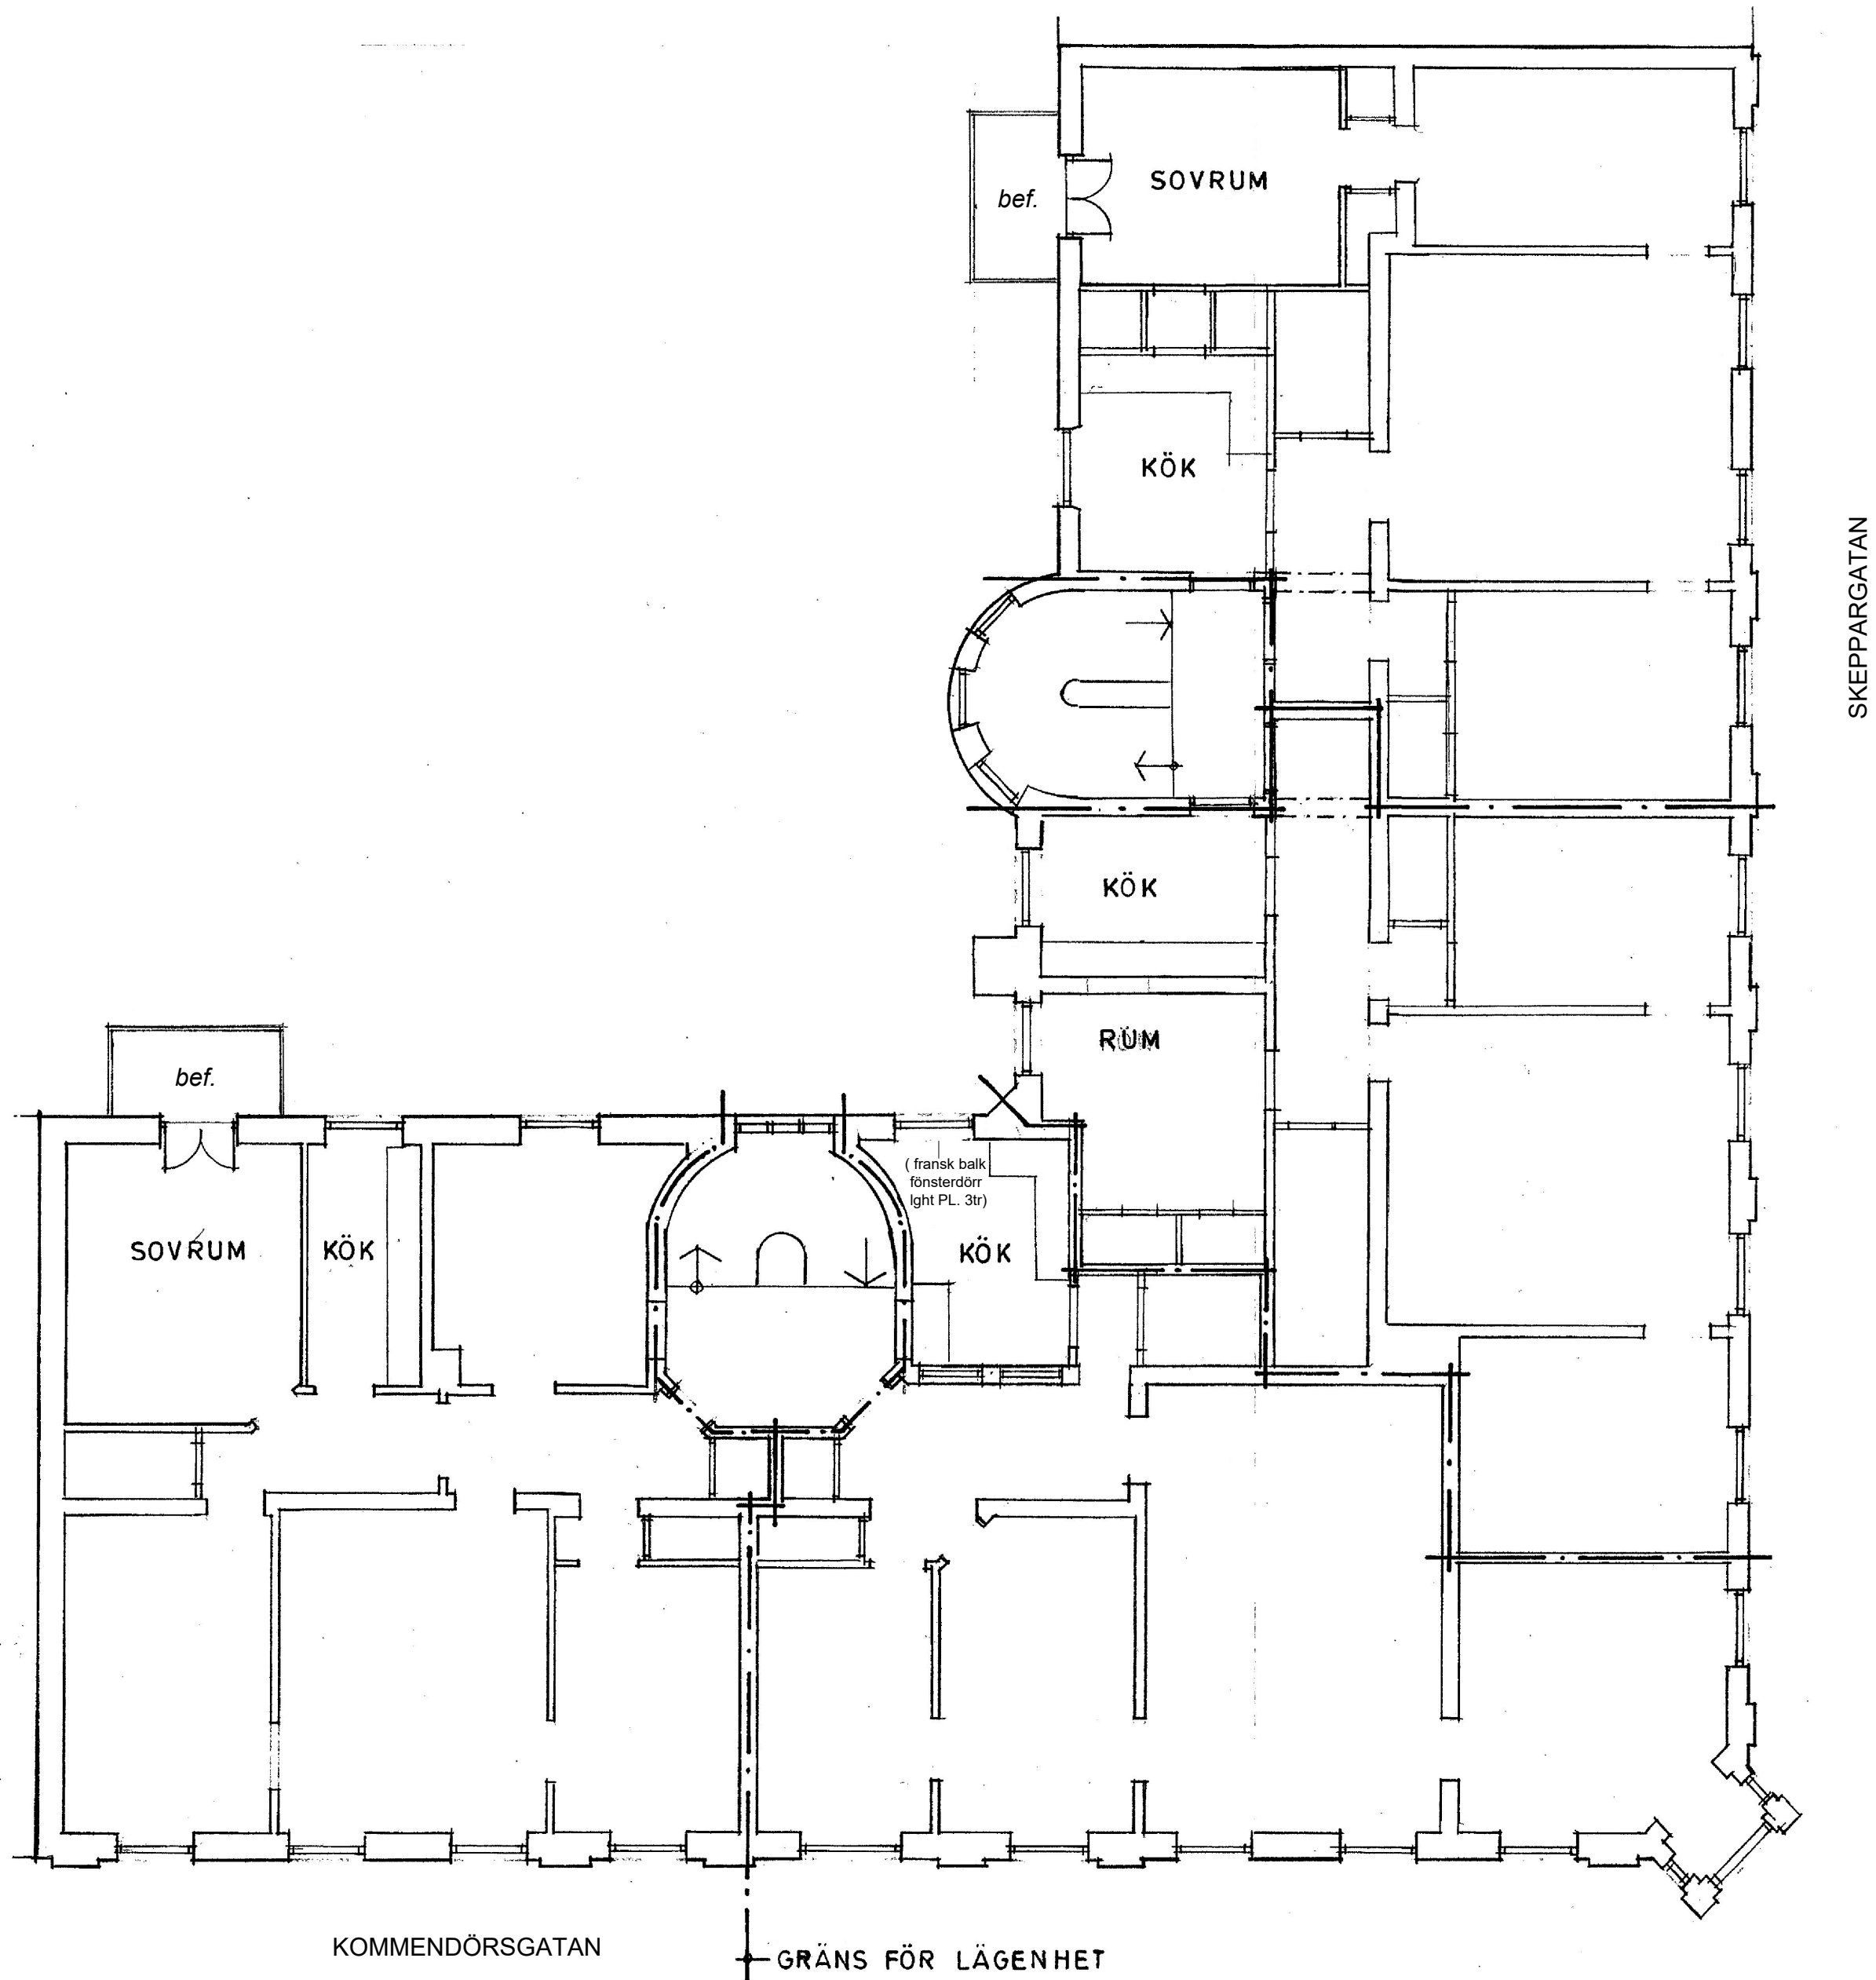

VÅN 2-4 TR

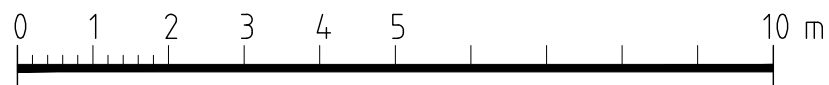

BET	ANT	ÄNDRINGEN AVSER	DATUM	SIGN
Relationshandling				
Kv. Kumlet 16, Skepparg.54/Kommendörsg.38 ÖSTERMALM, STOCKHOLM				
Martin Zetherström Arkitektkontor Bastugatan 12b 118 20 Stockholm Tel 0733-800044. martin@zetherstrom.se				
UPPDRAG NR	073	REVISJON/KONSTR. AV	M 2	HANDLÄGGARE
DATUM	2024-03-15	AVGIVARE		Martin Zetherström
Utgångsläge bef. fastighet, (BV) PLAN 1TR, lägen uppförda balkonger bef. byggnad, enligt arkivinfo & kontroll platsbesök				
SKALA	A2=1:100/A4=1:200	BLADNR	A.02	BET