



Inkom till Stockholms stadsbyggnadskontor - 2024-04-08, Dnr 2024-05477



FASAD MOT ÖSTER

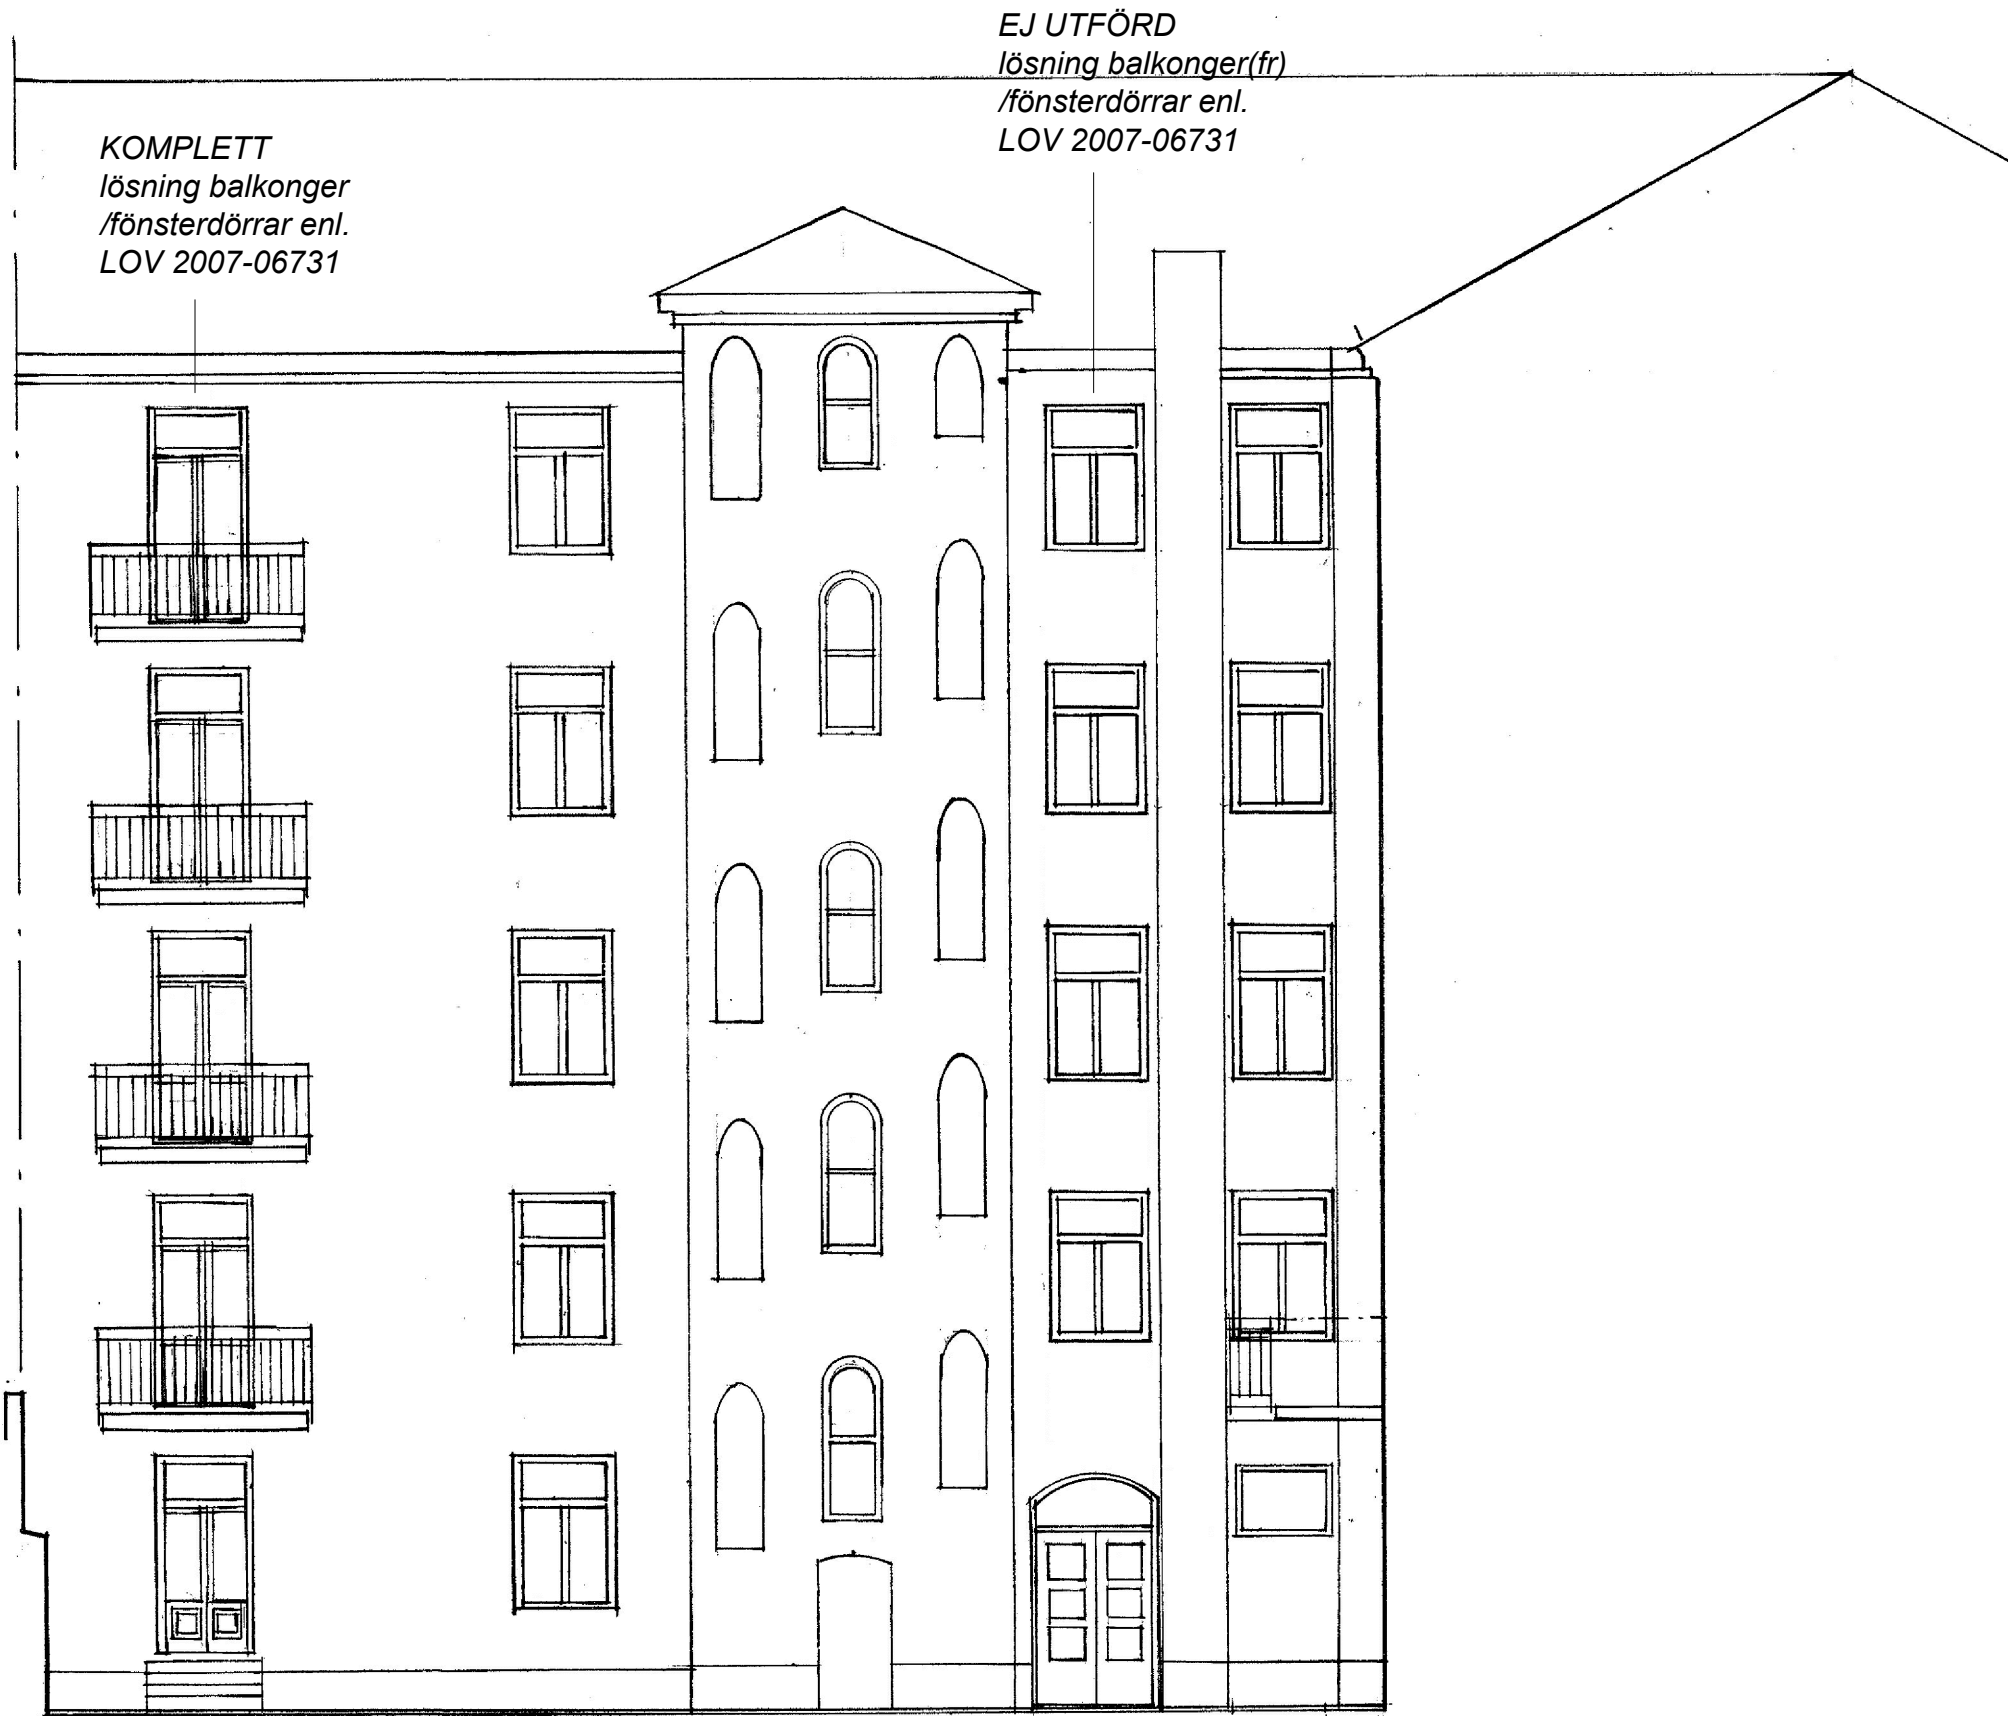

FASAD MOT SÖDER

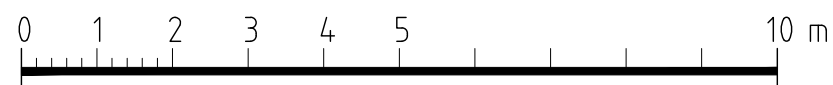

BET	ANT	ÄNDRINGEN AVSER	DATUM	SIGN
Relationshandling				
Kv. Kumlet 16, Skepparg.54/Kommendörsg.38 ÖSTERMALM, STOCKHOLM				
Martin Zetherström Arkitektkontor Bastugatan 12b 118 20 Stockholm Tel 0733-800044. martin@zetherstrom.se				
UPPDRAG NR	REVISJON/KONSTR. AV	HANDLÄGGARE		
DATUM	MÄTNING	Martin Zetherström		
2024-03-15				
Utgångsläge bef. fstghr, fasad gård öst - syd lägen lösn. balkonger bef. byggnad, enligt arkivinfo & kontroll platsbesök				
SKALA	NUMMER	BET		
A2=1100/A4=1200	A.03			