


STOCKHOLMS
STAD

Stadsbyggnadskontoret

Inkom 2024-04-10
Reg.
Dnr: 24-05621

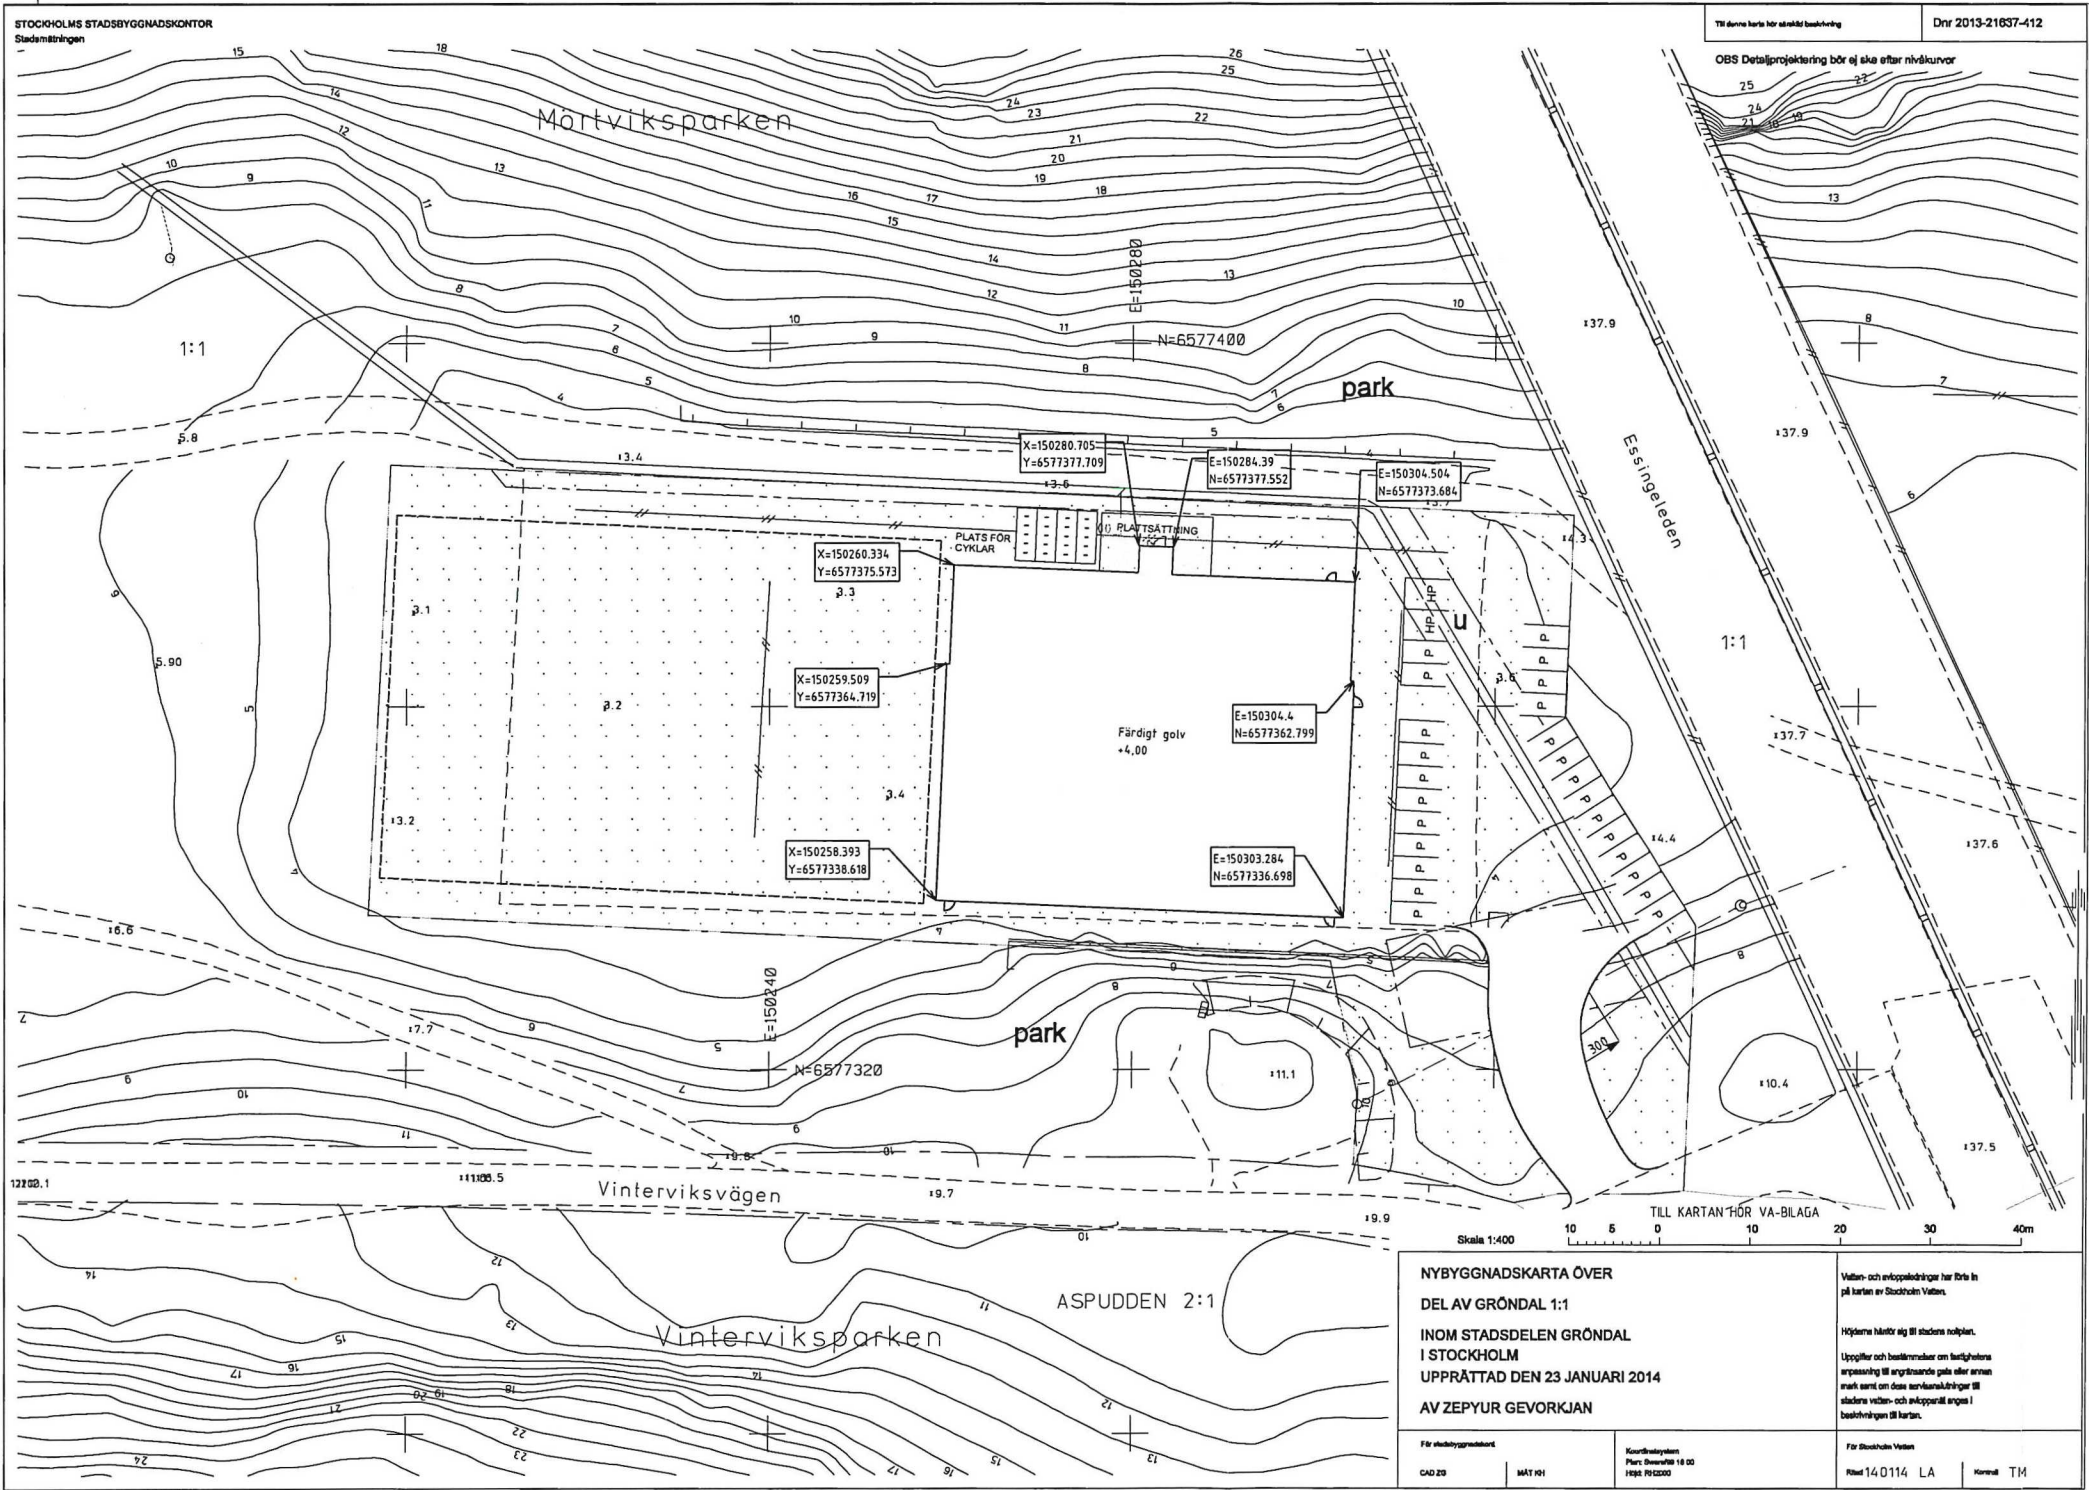

BET	ANT	ÄNDRINGEN AVSER	DATUM	SGN
RELATIONSHANDLING 2015-08-17				
GRÖNDAL 1:1				
VINTERVIKSHALLEN				
BYGGNAD: 18				
PLAN :				
ARCONA				
Stockholms stad				
BESTÄLLARE: FASTIGHETSKONTORET Tel: 08-508 270 00				
P ARCONA AB Tel: 08-601 21 00				
A ARCONA AB Tel: 08-601 21 00				
K KE gruppen ab Tel: 08-54 54 79 00				
E EXENGO Tel: 08-120 038 00				
V EXENGO Tel: 08-120 038 00				
W - Tel: 08-				
M - Tel: 08-				
PROJEKTNUMMER 2425540				
DATUM 2014-05-16				
ANSVARIG Lars Palmqvist				
NYBYGGNADSKARTA				
SKALA 1:400				
RITNINGSNUMMER A1				
A-01.0-040000				