



2019-05-17 14:06:11

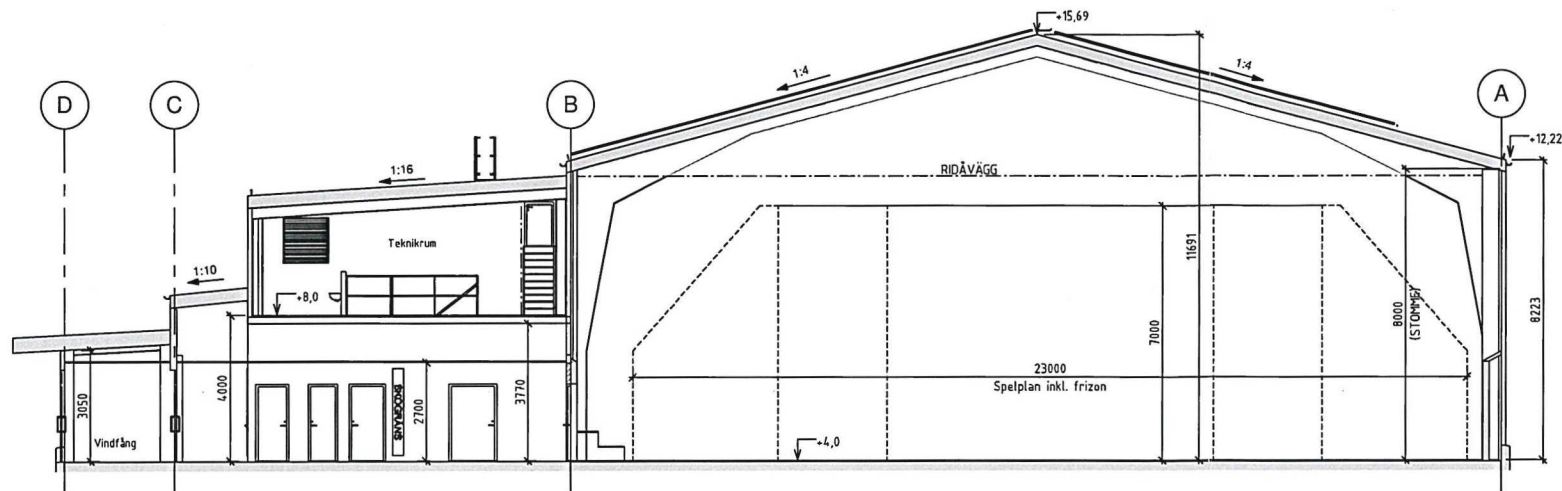

Sektion A-A (V)

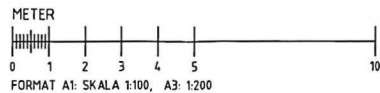

Diarienummer 2019-05907-6

Stockholms stad
Stadsbyggnadskontoret
PLAN 2 : -8,00
Inkom 2024-04-10
Reg. 24-05621
Dnr:

FÖRKLARINGAR

ALLA HÄTT ANGES I MM.

INNERRÄD AV RIPS I UTRYMMEN DÄR VÄGG EJ HAR
BELÄGGNING AV KAKEL SKALL MÅLAS INKLUDER NCS S 0502-Y
GÄLLER RUM ENLIGT NEDAN:
PERSONALRUM, INNEHÅLLS INSIDA YTTERRÄD, GLANS 7.
PENTRY, GLANS 7.
TRP UPP TILL TEKNIKRUM SAMT GIPSKLÄDDA VÄGGAR I
TEKNIKRUM, GLANS 40.
STÄDCENTRAL, MÅLAS VA (VATTENAVVISANDE), GLANS 40.

INNERRÄD AV TEGEL, PLAN 1
HÖJD TEGELVÄGGAR = 2900 FÖRUTOM UNDER FLÄKTRUMMET
DÄR TEGELVÄGGAR ANSLUTS MOT UK HÖF-BÄJÄLKLAGE MED
TELESKOPANSLUTNING ENLIGT K.
MELLAN UTRYMMEN MED LUD / KLIMAT / "LUKT"-KRAV
KOMPLETTERAS TEGELVÄGG FRÅN ÖK TEGELVÄGG UPP TILL
YTTERTAK MED INNERRÄD SOM TELESKOPANSLUTS MOT
YTTERTAK.
BERÖRDA TEGELVÄGGAR OCH KOMPLETTERANDE VÄGGTYPER
SE DELPLAN PÅ RITNING A-40.1-04.0101.

HÄNVISNINGAR

PLANER : A-40.1-04.0100, -04.0200 & -04.0300
SEKTIONER : A-40.2-000001
FASADER : A-40.3-04.0001 & 04.0002
ENTRÉPARTI : A-42.4-000001
FÖNSTERPARTIER : A-42.4-000002
FÖNSTERBÄNKAR : A-43.4-000003
UNDERTAK : A-43.1-04.0100
VÄGGUPPSTÄLLNING : A-43.4-000001
LUCKOR : A-43.4-000002
DÖRRAR : A-43.4-04.0003
DETALJER : A-43.6-000001 ->
GOLVRIKTNINGAR : A-44.1-04.0100, -04.0101 & -04.0200
TRAPPA : A-45.4-000001
SKYLTA : A-45.1-04.0100, A-45.4-000002

UPPSTÄLLNING DOMARRUM, WC,
DUSCH, RWC, OMKLÄDNING, PENTRY,
STÄDCENTRAL & STÄD : A-46.4-000001 -> 000005
LÄKTARE, GRADÄNG : A-46.4-000006
JALUSIER : A-46.4-000007
PERSONALRUM : A-46.4-04.0008

SET	ANT	ÄNDRINGEN AVSER	DATUM	SEN
-----	-----	-----------------	-------	-----

RELATIONSHANDLING 2015-08-17

GRÖNDAL 1:1
VINTERVIKSHALLEN
BYGGNAD: 18
PLAN :

ARCONA

Stockholms stad

BESTÄLLARE: FASTIGHETSKONTORET	Tel: 08-508 270 00
P ARCONA AB	Tel: 08-601 21 00
A ARCONA AB	Tel: 08-601 21 00
K KE gruppen ab	Tel: 08-54 54 79 00
E EXENGO	Tel: 08-120 038 00
V EXENGO	Tel: 08-120 038 00
W -	Tel: 08-
M -	Tel: 08-

PROJEKTNUMMER	RITADKONST AV	ANLÄGGNINGSNUMMER
2425540	LPT	anläggning
DATUM	ANSVARIG	UTSÄPLIN
2014-05-16	Lars Palmqvist	A

SEKTION A-A

SKALA	RITNINGENUMMER	SET
1:100	(A1) A-40.2-04.0001	

ORIENTERINGSFIGUR
HALL
OMKLÄDNINGSGÅRD