

STOCKHOLM

STAD

Stadsbyggnadskontoret

Inkom



2024 -04- 10

Reg.

24 - 05621

Dnr:

24 - 05621

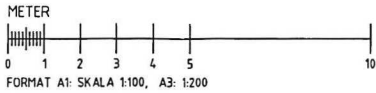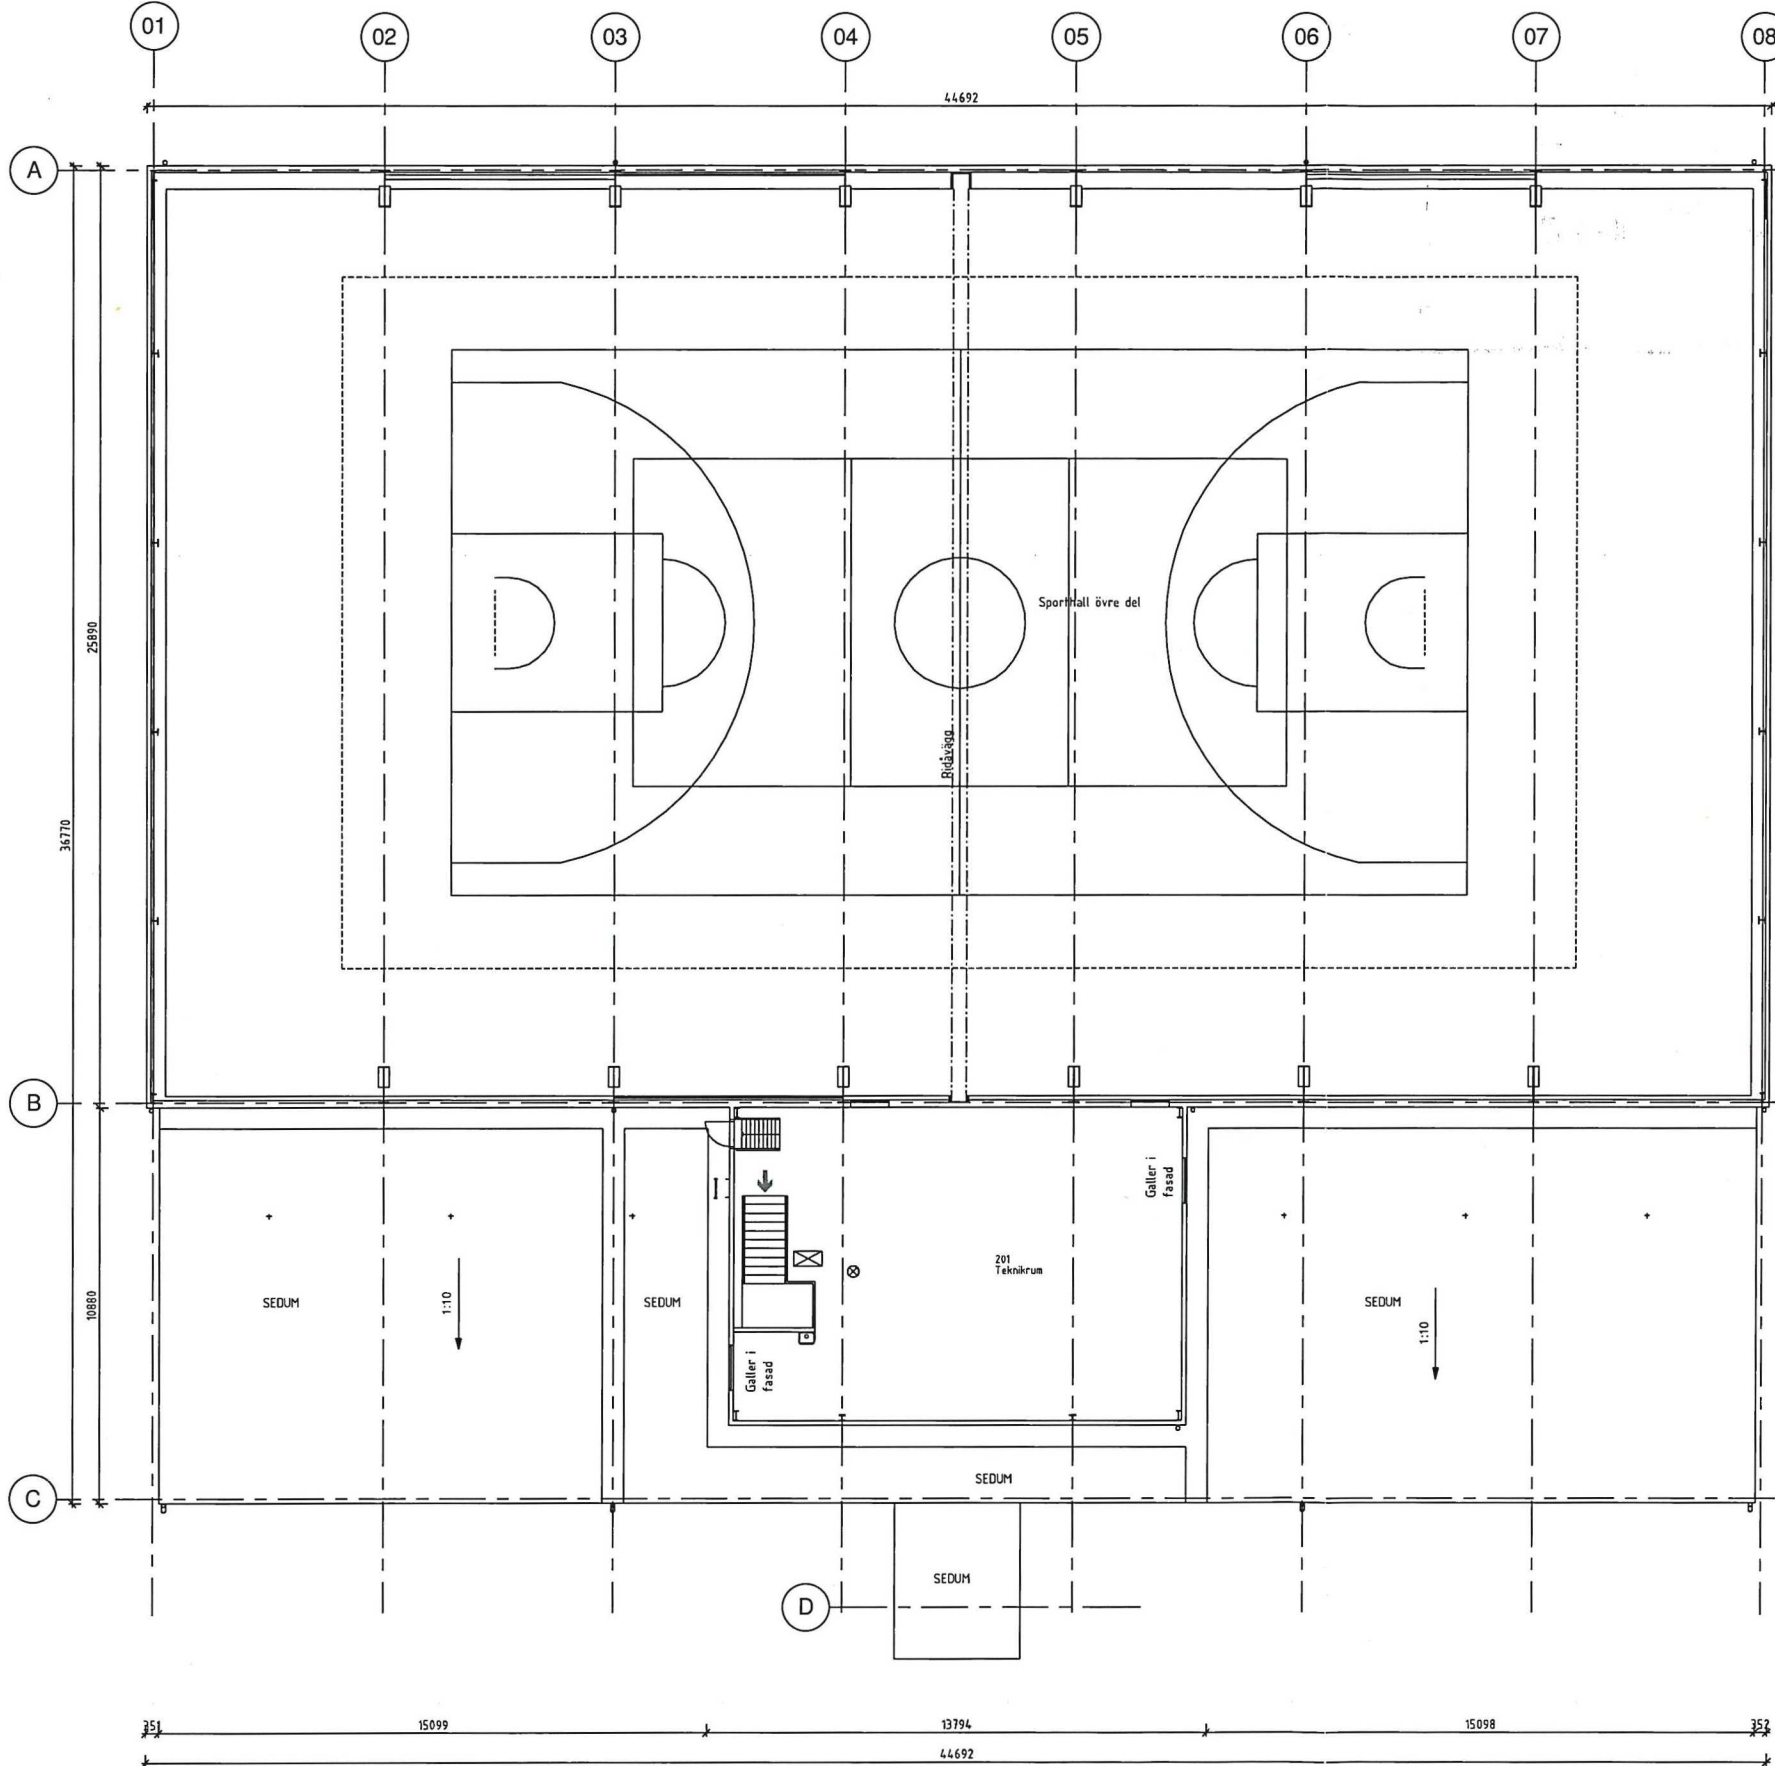

SET	ANT	ÄNDRINGEN ANVÄRS	DATUM	SGN
RELATIONSHANDLING 2015-08-17				
GRÖNDAL 1:1				
VINTERVIKSHALLEN				
BYGGNAD: 18				
PLAN : 02				
ARCONA				
Stockholms stad				
BESTÄLLARE: FASTIGHETSKONTORET Tel: 08-508 270 00				
P ARCONA AB Tel: 08-601 21 00				
A ARCONA AB Tel: 08-601 21 00				
K KE gruppen ab Tel: 08-54 54 79 00				
E EXENGO Tel: 08-120 038 00				
V EXENGO Tel: 08-120 038 00				
W - Tel: 08-				
M - Tel: 08-				
PROJEKTNUMMER 242554.0 RITAD/KONSTR. AV Author ANSVARS anläggning DISCIPLIN A				
DATUM 2014-05-09 Lars Palmqvist				
PLAN 2 - LAYOUT				
SKALA 1:100 (A1) RITINGSNUMMER A-40.0-000200 SET				

ORIENTERINGSFIGUR

DE

FU

BH

HA

OPPLÄGNINGSDETEL