
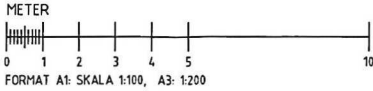


STOCKHOLMS
STAD

Stadsbyggnadskontoret

Inkom 2024-04-10
Reg. 24-05621
Dnr:

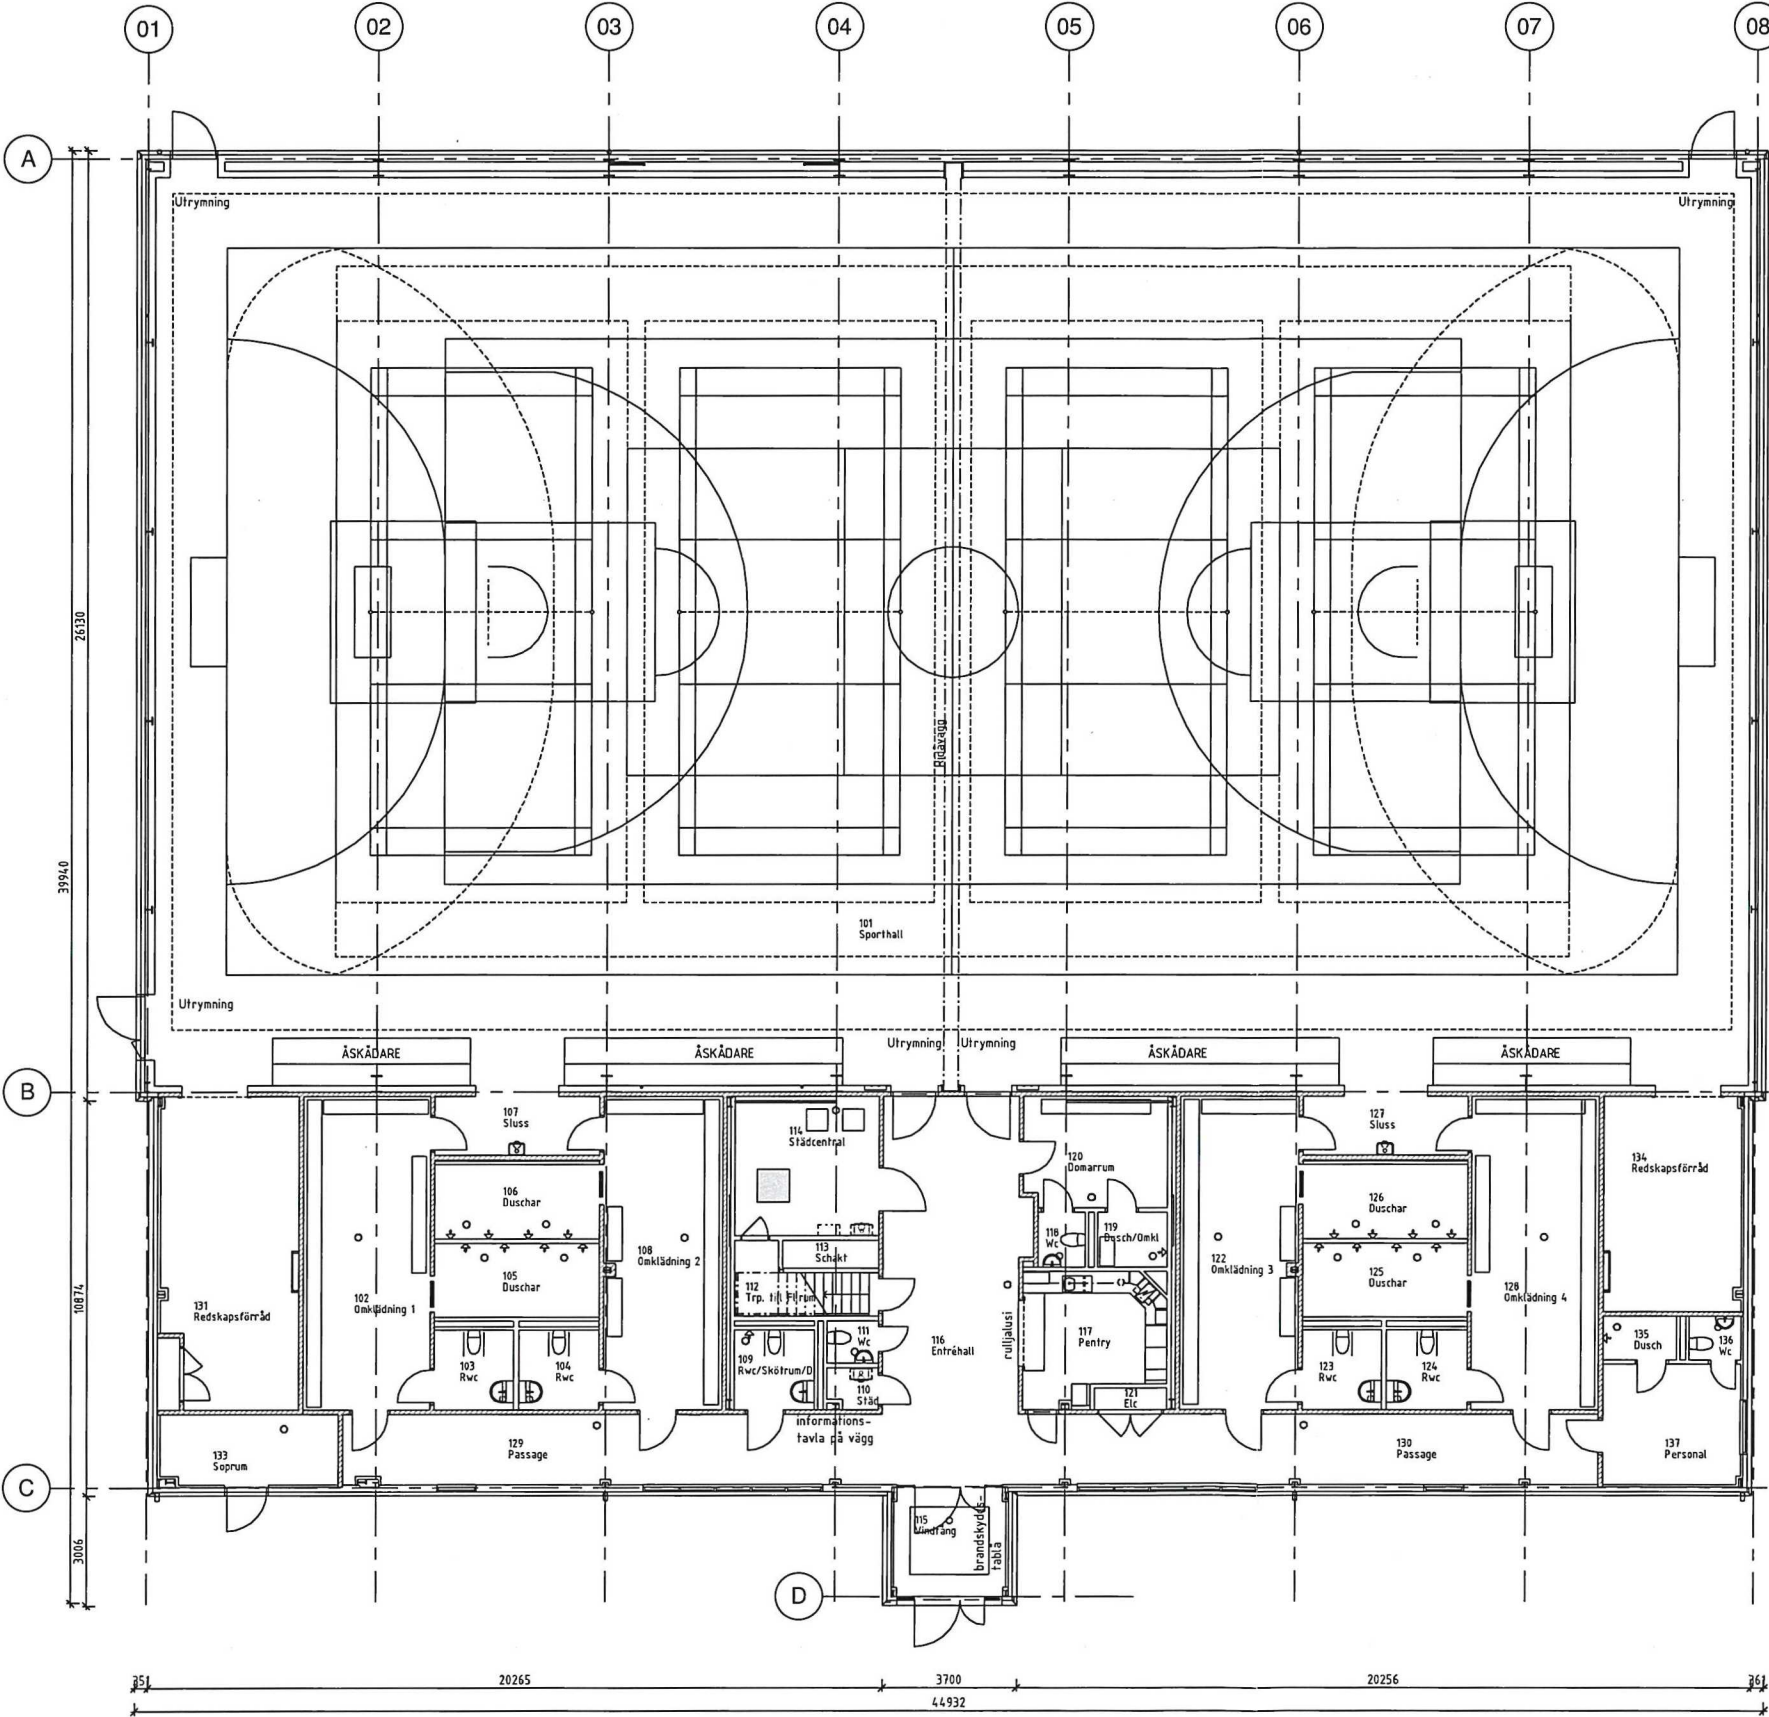

BET	ANT	ÄNDRINGEN AVSER	DATUM	SEN
RELATIONSHANDLING 2015-08-17				
GRÖNDAL 1:1				
VINTERVIKSHALLEN				
BYGGNAD: 18				
PLAN :				
ARCONA				
Stockholms stad				
BESTÄLLARE: FASTIGHETSKONTORET Tel: 08-508 270 00				
P ARCONA AB Tel: 08-601 21 00				
A ARCONA AB Tel: 08-601 21 00				
K KE gruppen ab Tel: 08-54 54 79 00				
E EXENGO Tel: 08-120 038 00				
V EXENGO Tel: 08-120 038 00				
W - Tel: 08-				
M - Tel: 08-				
PROJEKTNUMMER 2425540				
RITAD/KONSTR AV LPT				
ANSVARIG LARS Palmqvist				
ANLÄGGNINGEN anläggning				
DISCIPLIN A				
PLAN 1 - LAYOUT				
SKALA 1:100 (A1)				
RITNINGNUMMER A-4.0.0-040100				
A1				

