



FASAD MOT NORR (V)

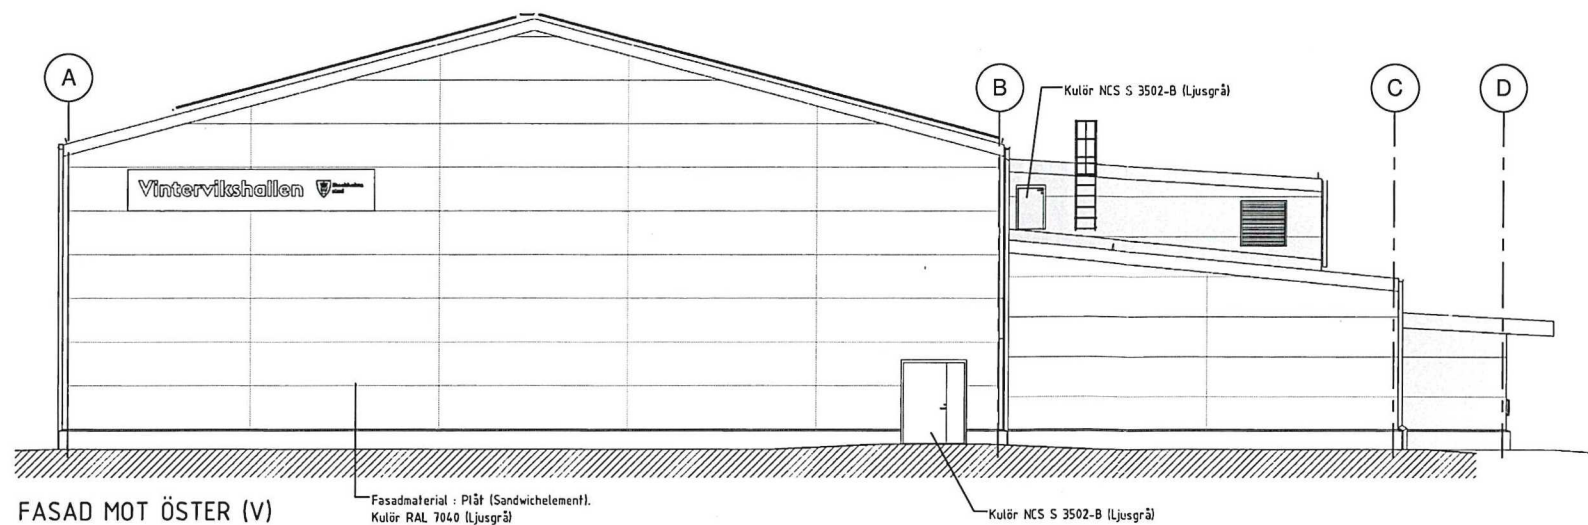

FASAD MOT ÖSTER (V)

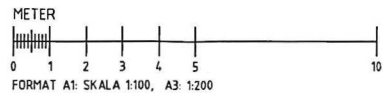

FÖRKLARINGAR
ALLA MÄTT ANGES I MM

Stockholms Stadsbyggnadskontoret

Inkom 2024-04-10
Reg.
Dnr: 24-05621

FÖRESKRIFTER

HÄNVISNINGAR

Diarienummer 2019-05907-6

BET	ANT	ÄNDRINGEN AVSER	DATUM	SGN
RELATIONSHANDLING 2015-08-17				
GRÖNDAL 1:1				
VINTERVIKSHALLEN				
BYGGNAD: 18				
PLAN				

ARCONA

Stockholms stad

BESTÄLLARE: FASTIGHETSKONTORET	Tel: 08-508 270 00
P ARCONA AB	Tel: 08-601 21 00
A ARCONA AB	Tel: 08-601 21 00
K KE gruppen ab	Tel: 08-54 54 79 00
E EXENGO	Tel: 08-120 038 00
V EXENGO	Tel: 08-120 038 00
W -	Tel: 08-
M -	Tel: 08-

ORIENTERINGSFIGUR	DE	FU	BH
PROJEKTNUMMER 242554-0	RITAD/KONSTR. AV LPT	ANLÄGGNINGSNUMMER anläggning	DISCIPLIN A
DATUM 2014-05-16	ANSVARIG Lars Palmqvist	FASADER MOT NORR OCH ÖSTER	
SKALA 1:100	RIKTNINGSNUMMER (A1) A-40.3-040001	A1 BET	