

FÖRKLARINGAR


SAMTLIGA MÅTT ANGES I MM.
PLUSHÖJDER I M. AVSER FÄRDIG YTA DÄR EJ ANNAT ANGES.

FÖRESKRIFTER


MÅTT KONTROLLERAS PÅ PLATS.
MÅT INTE FRÅN RITNINGEN. ANVÄND ENBART UTSATTA MÅTT.

HÄNVISNINGAR


VINDSPLAN: A-40-1-21

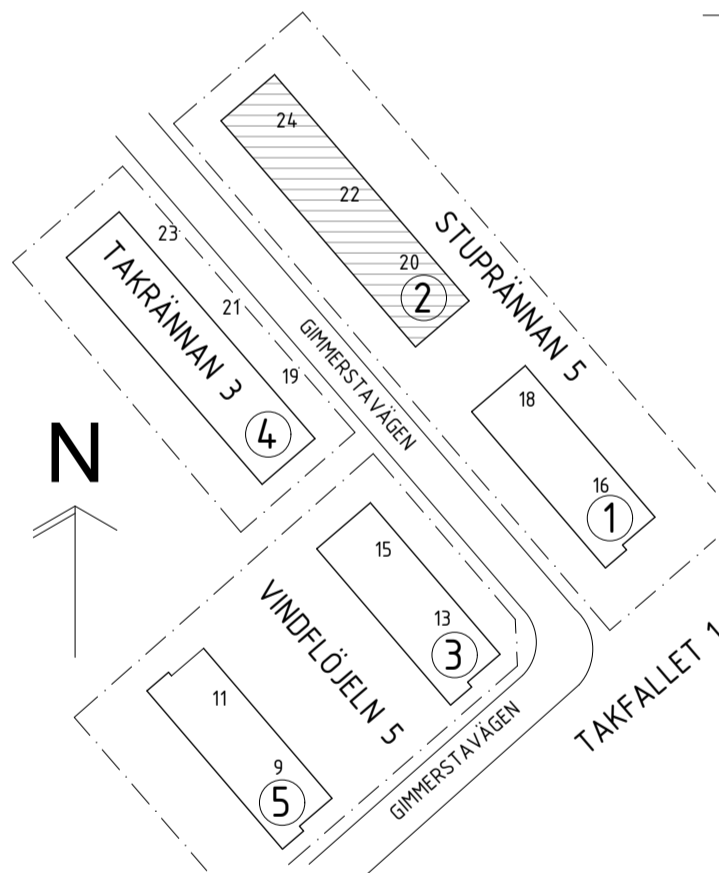

BET	ANT	ÄNDRING AVSER	DATUM	Sign.
RELATIONSHANDLING				
STUPRÄNNAN 5 HUS 2, GIMMERSTAVÄGEN 20-24				
ZBK Swedenborgsgatan 2 118 48 Söckholm				
A	ZBK	ARKITEKTER / + 08 518 179 00 / WWW.ZBKA.SE		
UPPDRAG NR	963	RITAD AV	MGC	HANDLAGGARE
DATUM	2024-02-26	ANSVARIG	JOEL HEDGREN	JH
VINDSPLAN BEFINTLIG				
SKALA	A1 - 1:50 A3 - 50%	NUMMER	A-40-1-20	BET

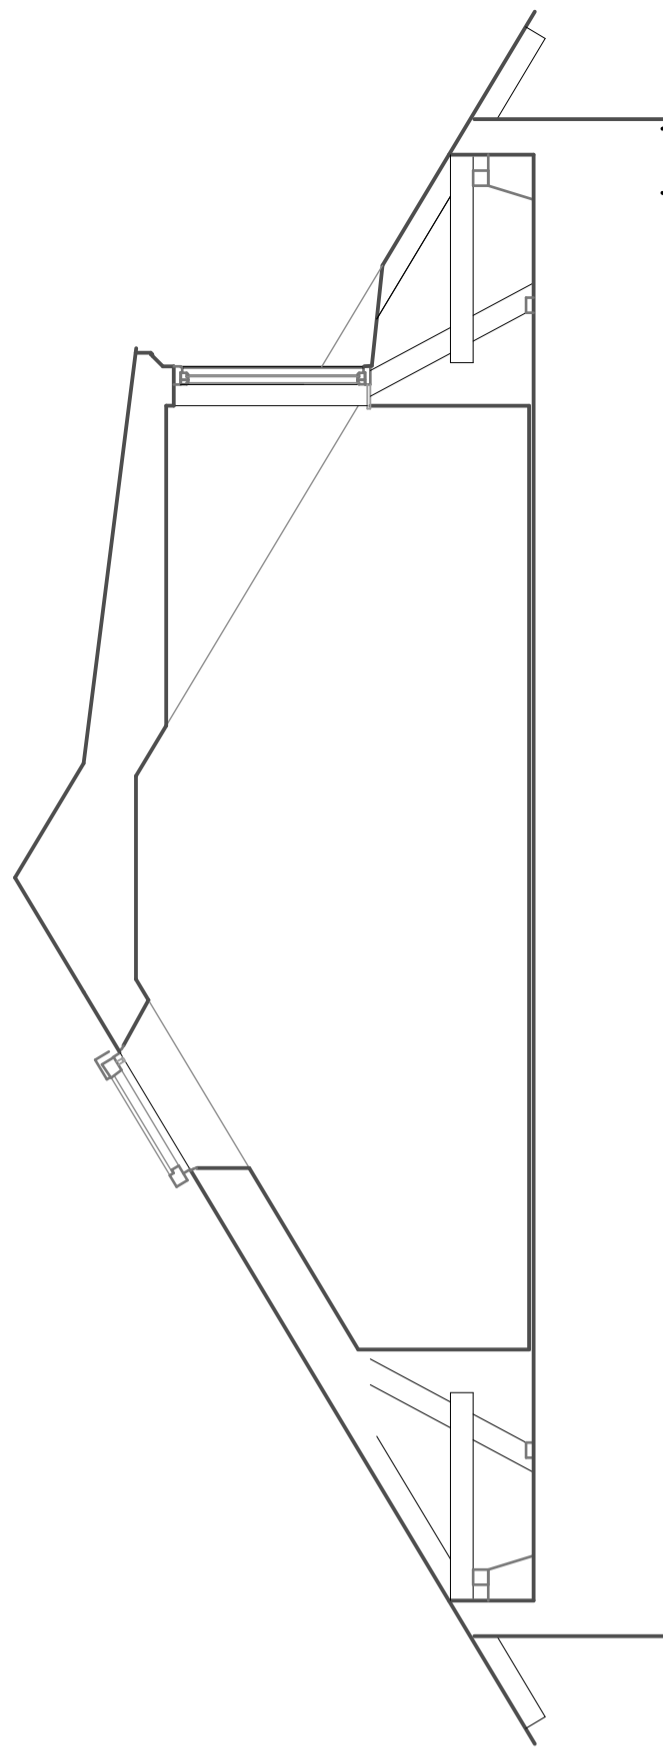


SEKTION A-A 1:50 (A1)

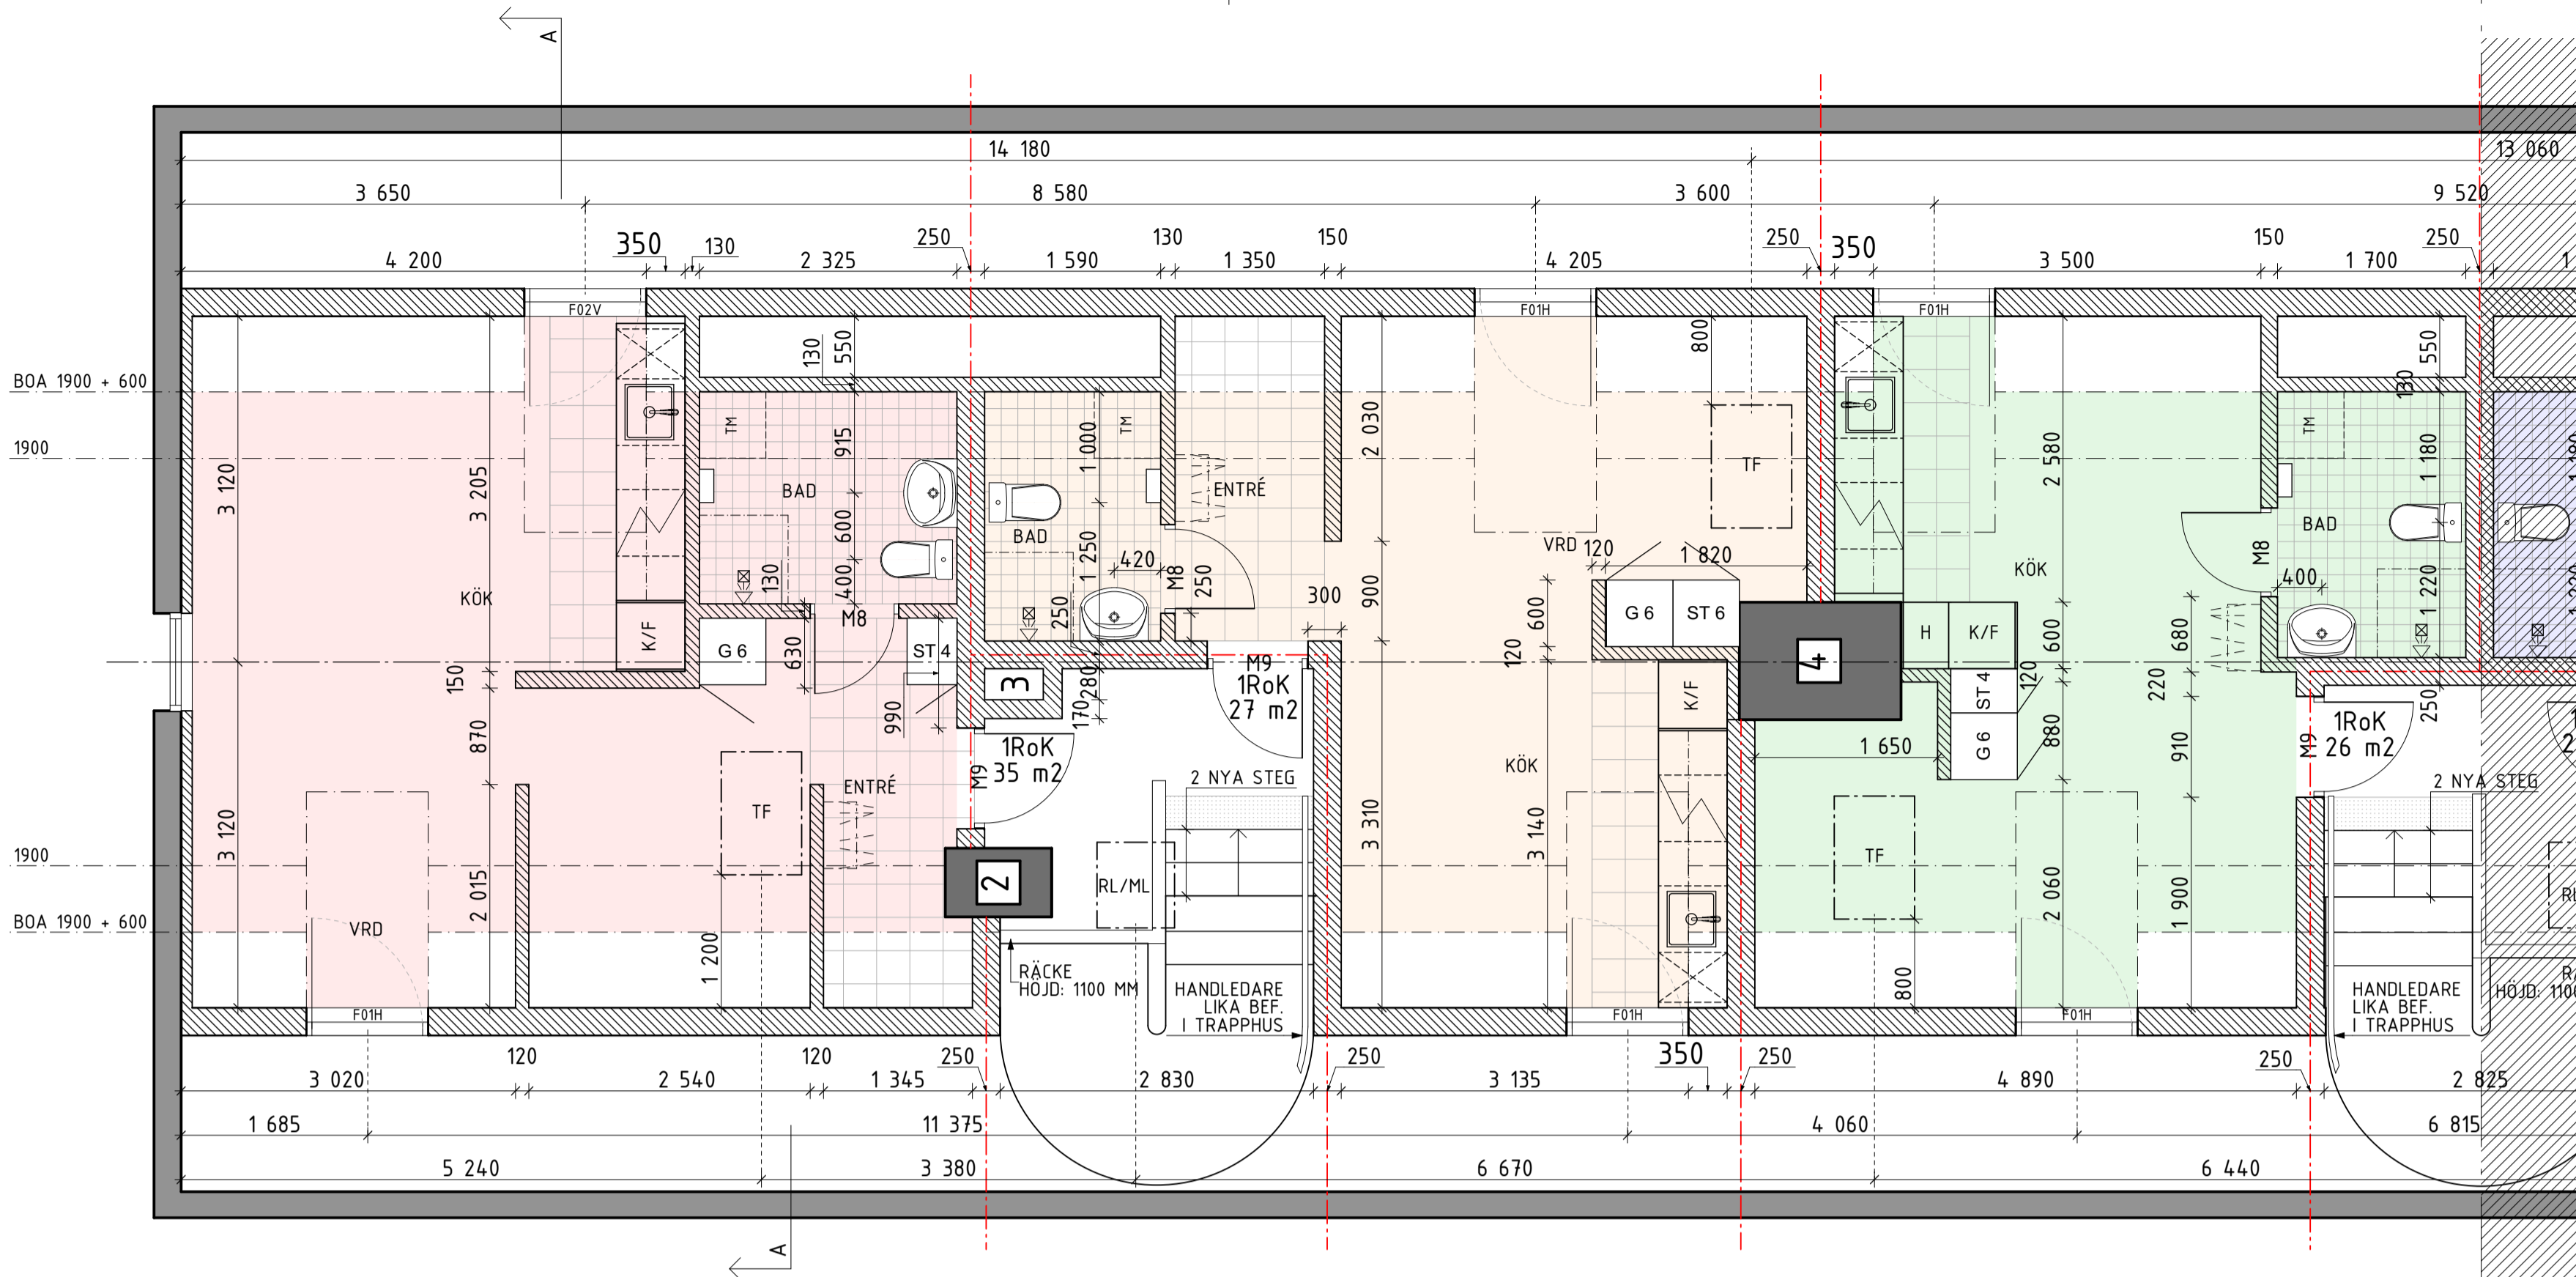

VINDSPLAN 1:50 (A1)

SKALA 1:50

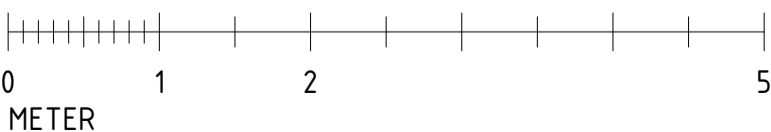

FÖRKLARINGAR

SAMTLIGA MÅTT ANGES I MM.
PLUSHÖJDER I M. AVSER FÄRDIG YTA DÄR EJ ANNAT ANGES.


- E160
- GOLV:
3-STAVPARKETT DÄR EJ ANNAT ANGES.
- KLINKER 150 X 150 MM
- KLINKER 300 X 300 MM
- TRAPPSTEG MED KONTRASTMARKERING
- K/F: KYL OCH FRYS
ST4: STÄDSKÅP MED BARNSÄKERTSKÅP 400 MM BREDD
ST6: STÄDSKÅP MED BARNSÄKERTSKÅP 600 MM BREDD
G6: GARDEROB 600 MM BREDD
 : VÄGGSKÅP SVEDBERGS 770301 30X13X70

FÖRESKRIFTER



MÅTT KONTROLLERAS PÅ PLATS.
MÅT INTE FRÅN RITNINGEN. ANVÄND ENBART UTSATTA MÅTT.

HÄNVISNINGAR


VINDSPLAN BEFINTLIG: A-40-1-20
SEKTIONER: A-40-2-21
FÖNSTER UPPSTÄLLNING: A-42-4-21
ELPLAN: A-46-1-21
KÖK UPPSTÄLLNING: A-46-4-21

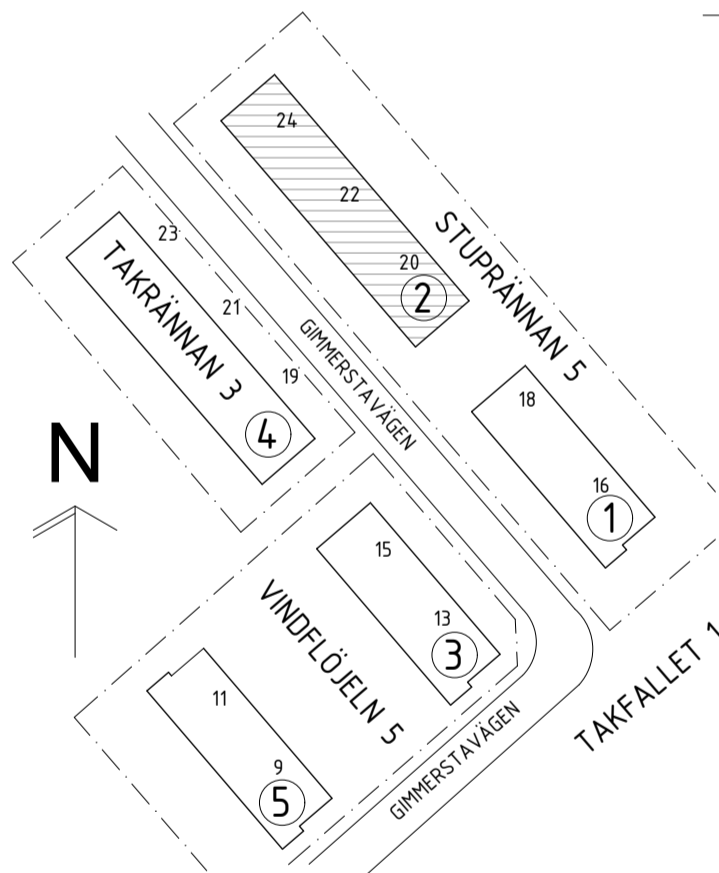

BET	ANT	ÄNDRING AVSER	DATUM	Sign.
RELATIONSHANDLING				
STUPRÄNNAN 5 HUS 2, GIMMERSTAVÄGEN 20-24				
ZBK Swedenborgsgatan 2 118 48 Söckholm				
A	ZBK	ARKITEKTER / + 08 518 179 00 / WWW.ZBK.A.SE		
UPPDRAG NR	963	RITAD AV	MGC	HANDLAGGARE
DATUM	2024-02-26	ANSVARIG	JOEL HEDGREN	JH
VINDSPLAN				
SKALA	A1 - 1:50 A3 - 50%	NUMMER	A-40-1-21	
			BET	

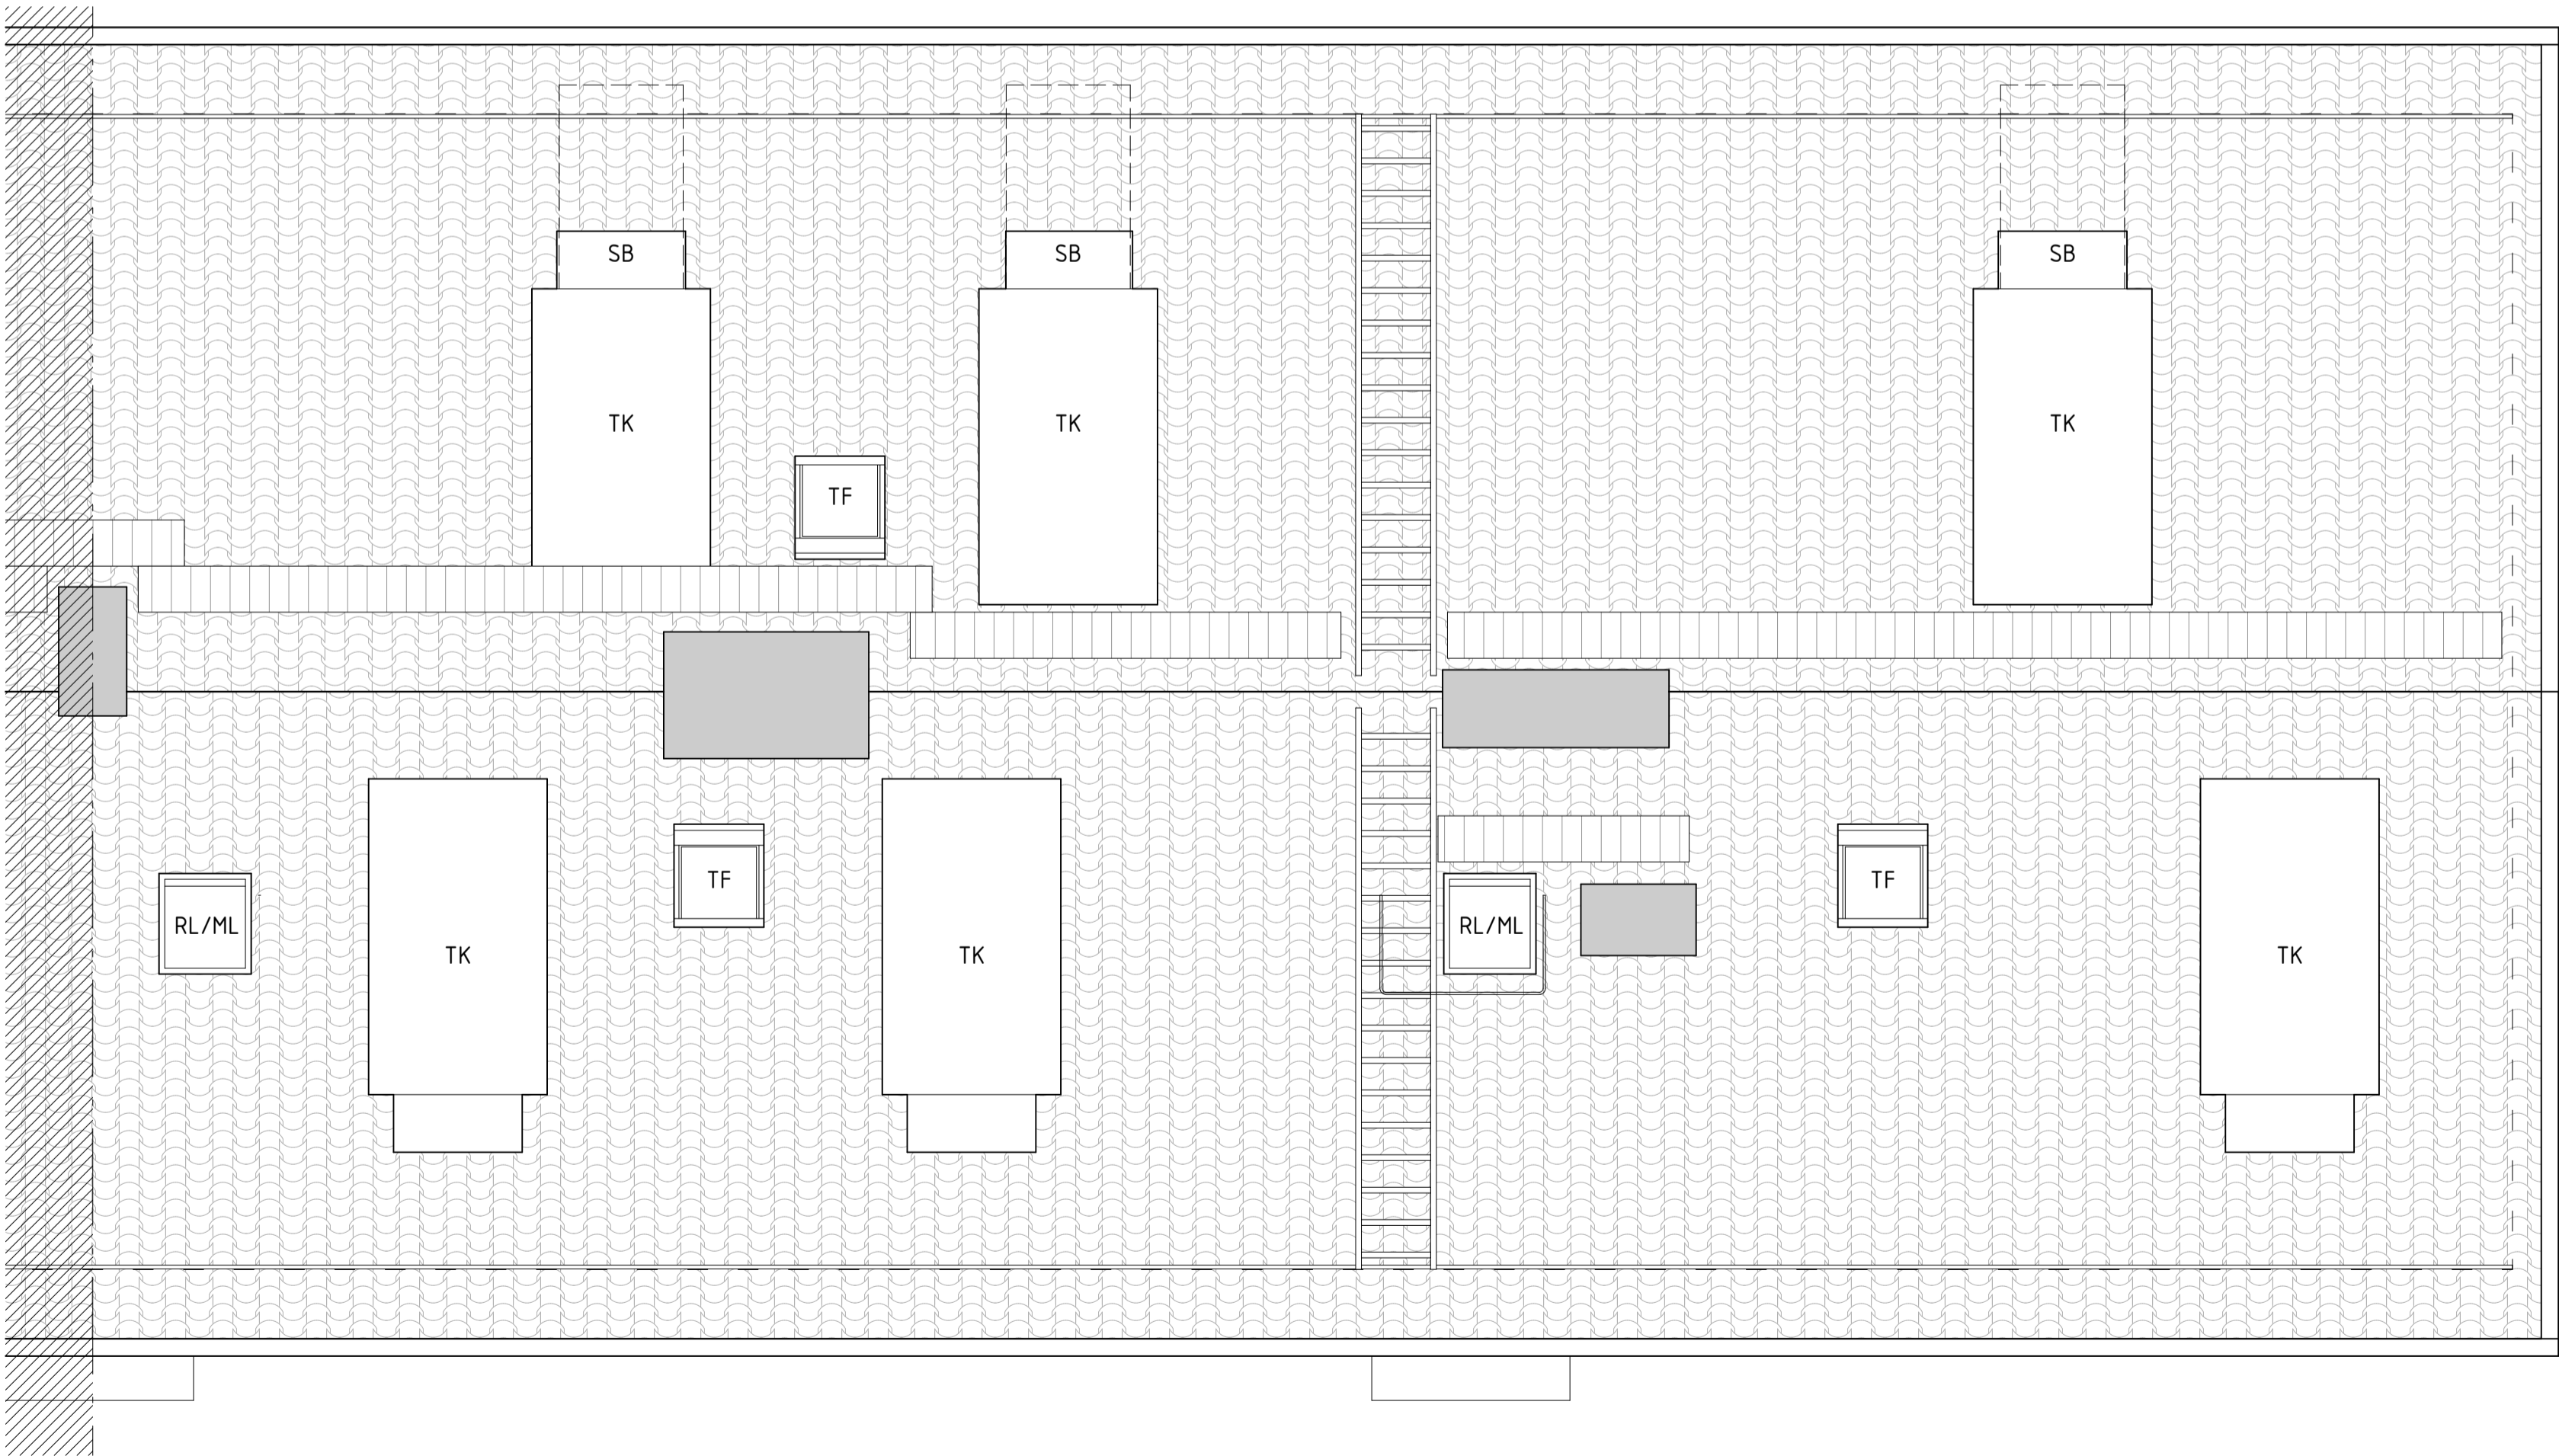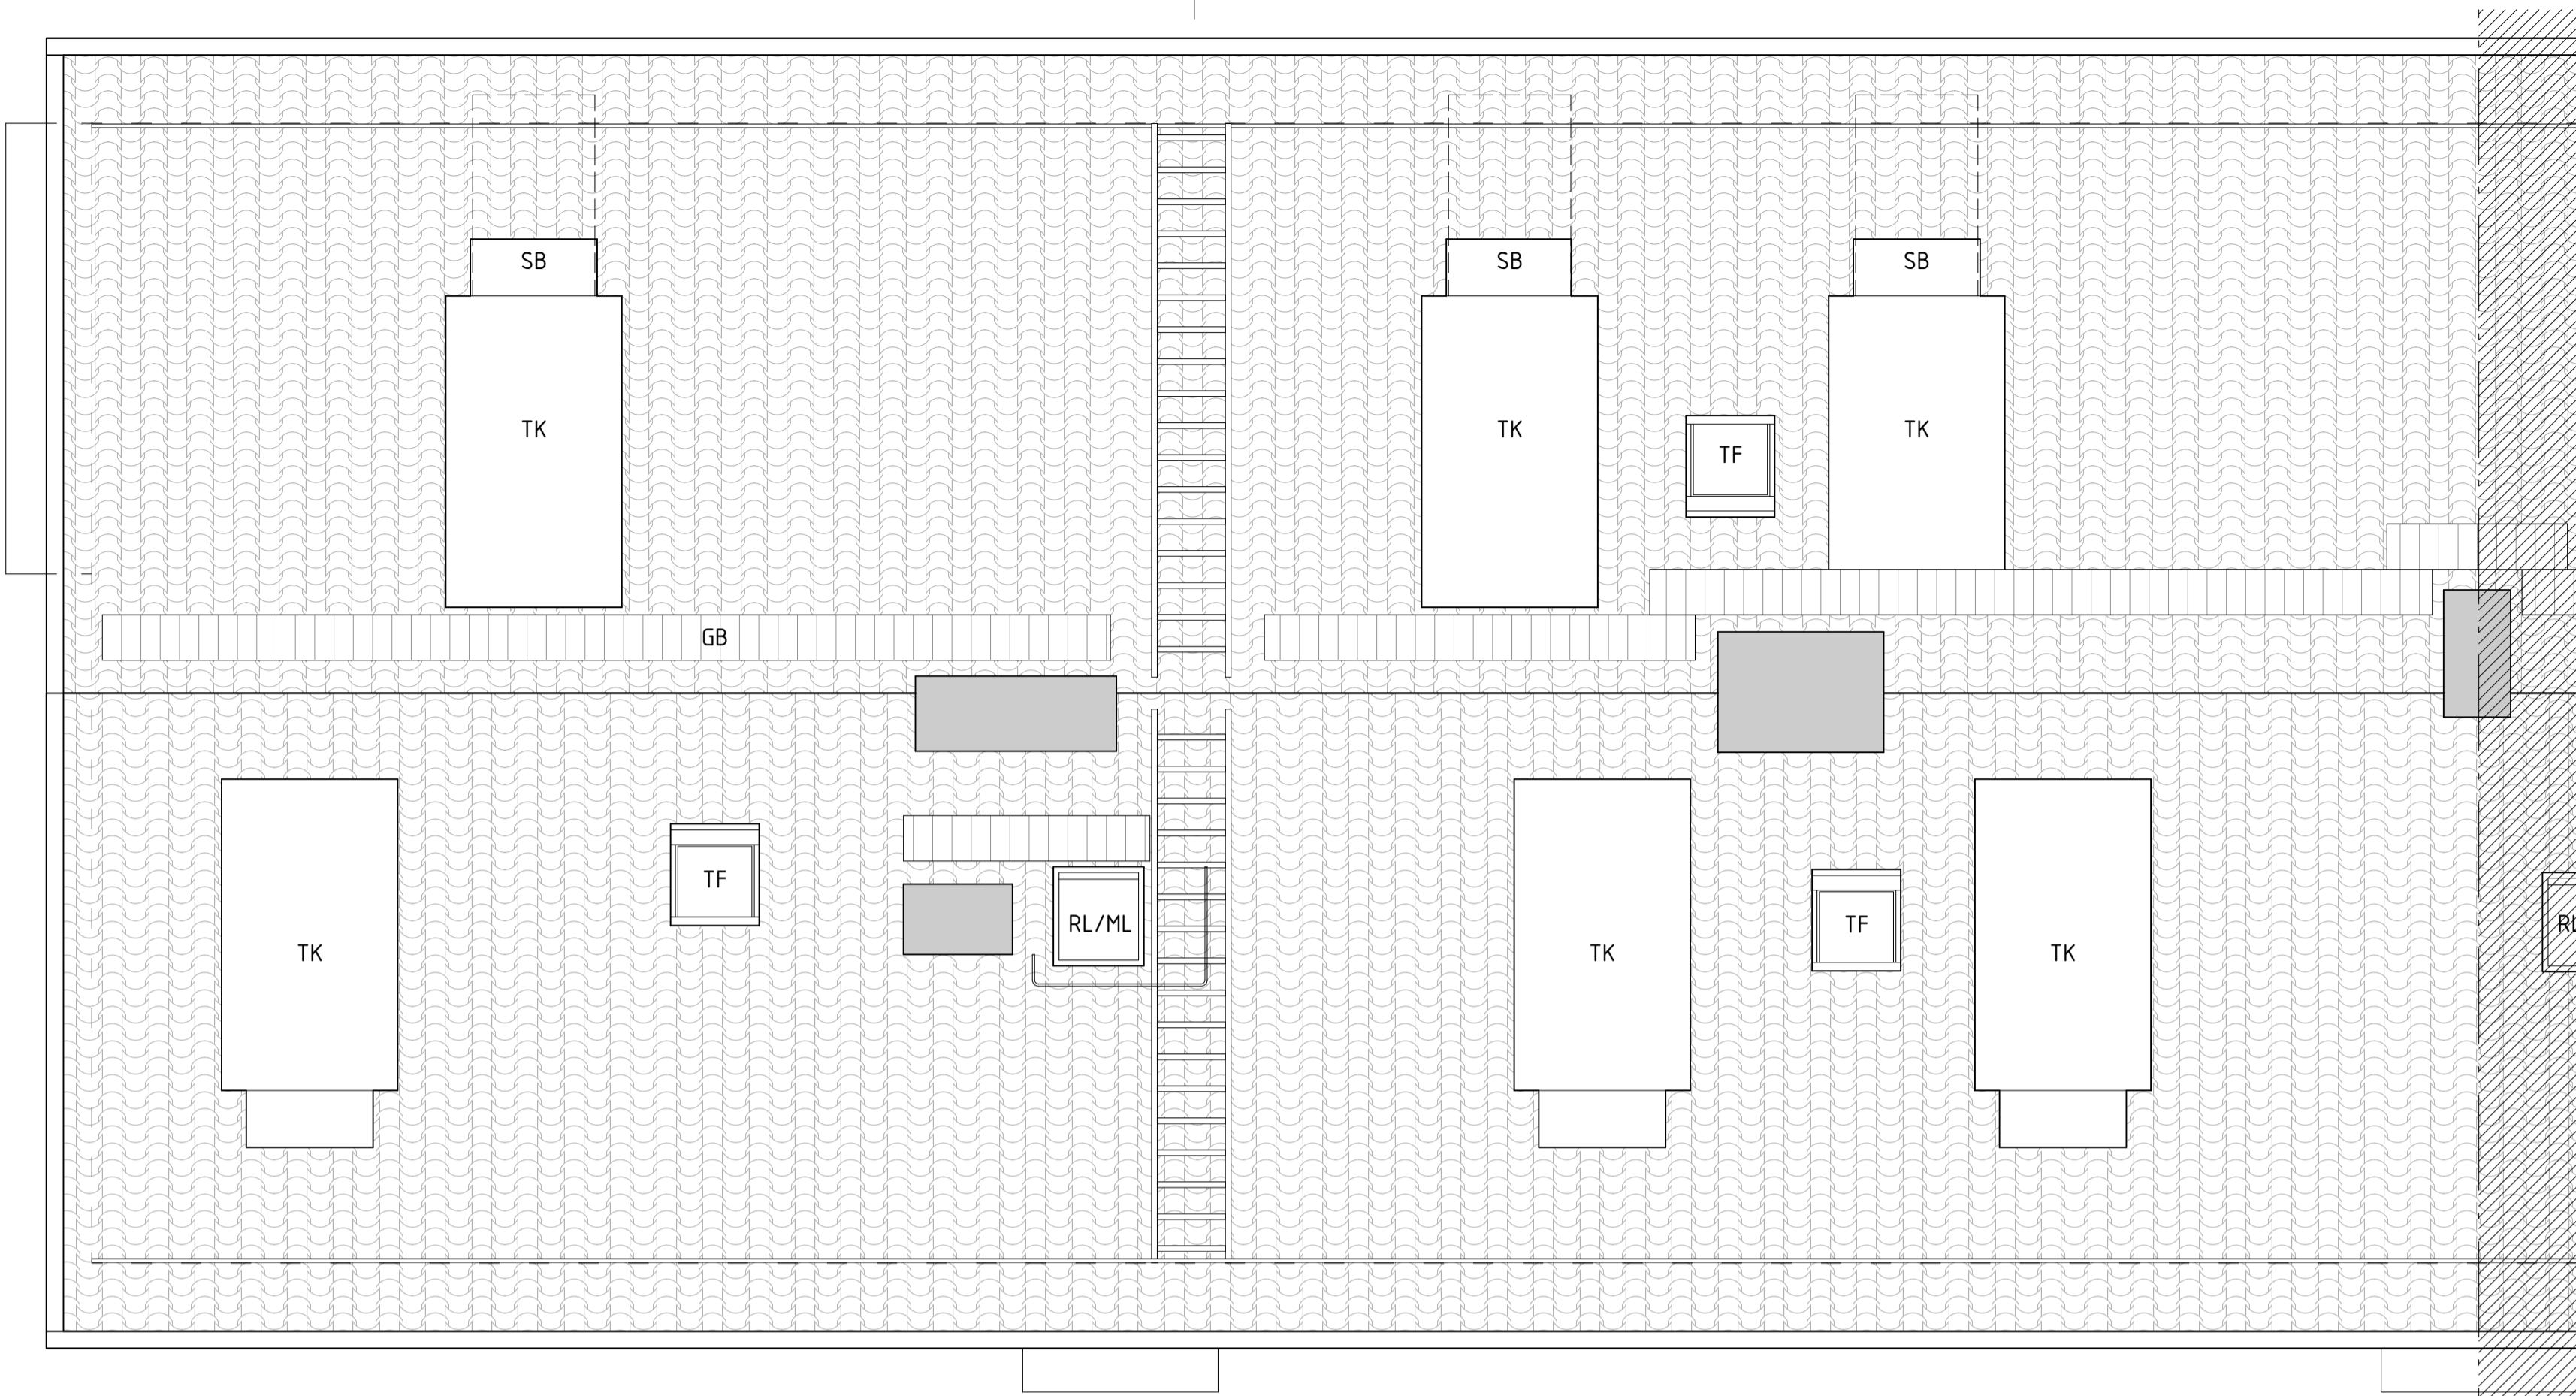

TAKPLAN 1:50 (A1)

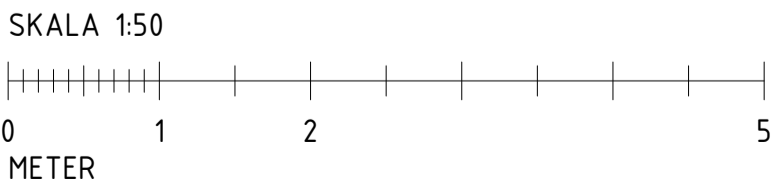

FÖRKLARINGAR

SAMTLIGA MÅTT ANGES I MM.
PLUSHÖJDER I M. AVSER FÄRDIG YTA DÄR EJ ANNAT ANGES.


TF = TAKFÖNSTER
RL/ML = RÖKLUCKA/MANLUCKA
TK = TAKKUPA
SB = STIGBRYGGA
GB = GÅGBRYGGA

FÖRESKRIFTER


MÅTT KONTROLLERAS PÅ PLATS.
MÅT INTE FRÅN RITNINGEN. ANVÄND ENBART UTSATTA MÅTT.

HÄNVISNINGAR


VINDSPÄN: A-40-1-21

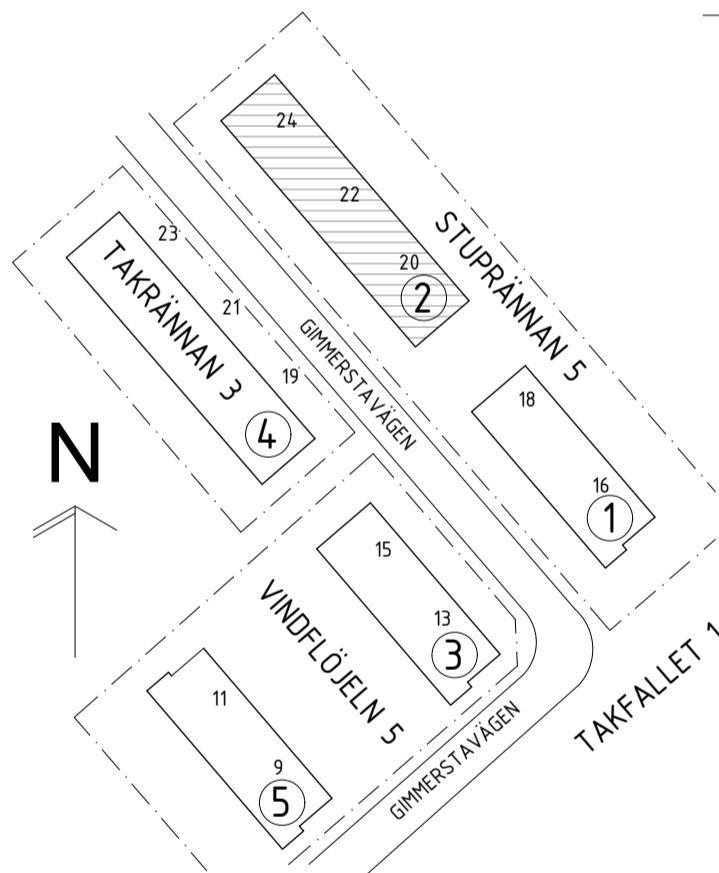

BET	ANT	ÄNDRING	AVSER	DATUM	Sign.
RELATIONSHANDLING					
STUPRÄNNAN 5 HUS 2, GIMMERSTAVÄGEN 20-24					
ZBK Swedenborgsgatan 2 118 48 Söckholm					
A	ZBK	ARKITEKTER	/ + 08 518 179 00 /	WWW.ZBK.SE	
UPPDRAG NR	963	RITAD AV	MGC	HANDLAGGARE	JH
DATUM	2024-02-26	ANSVARIG	JOEL HEDGREN		
TAKPLAN					
SKALA	A1 - 1:50 A3 - 50%	NUMMER	A-40-1-22	BET	

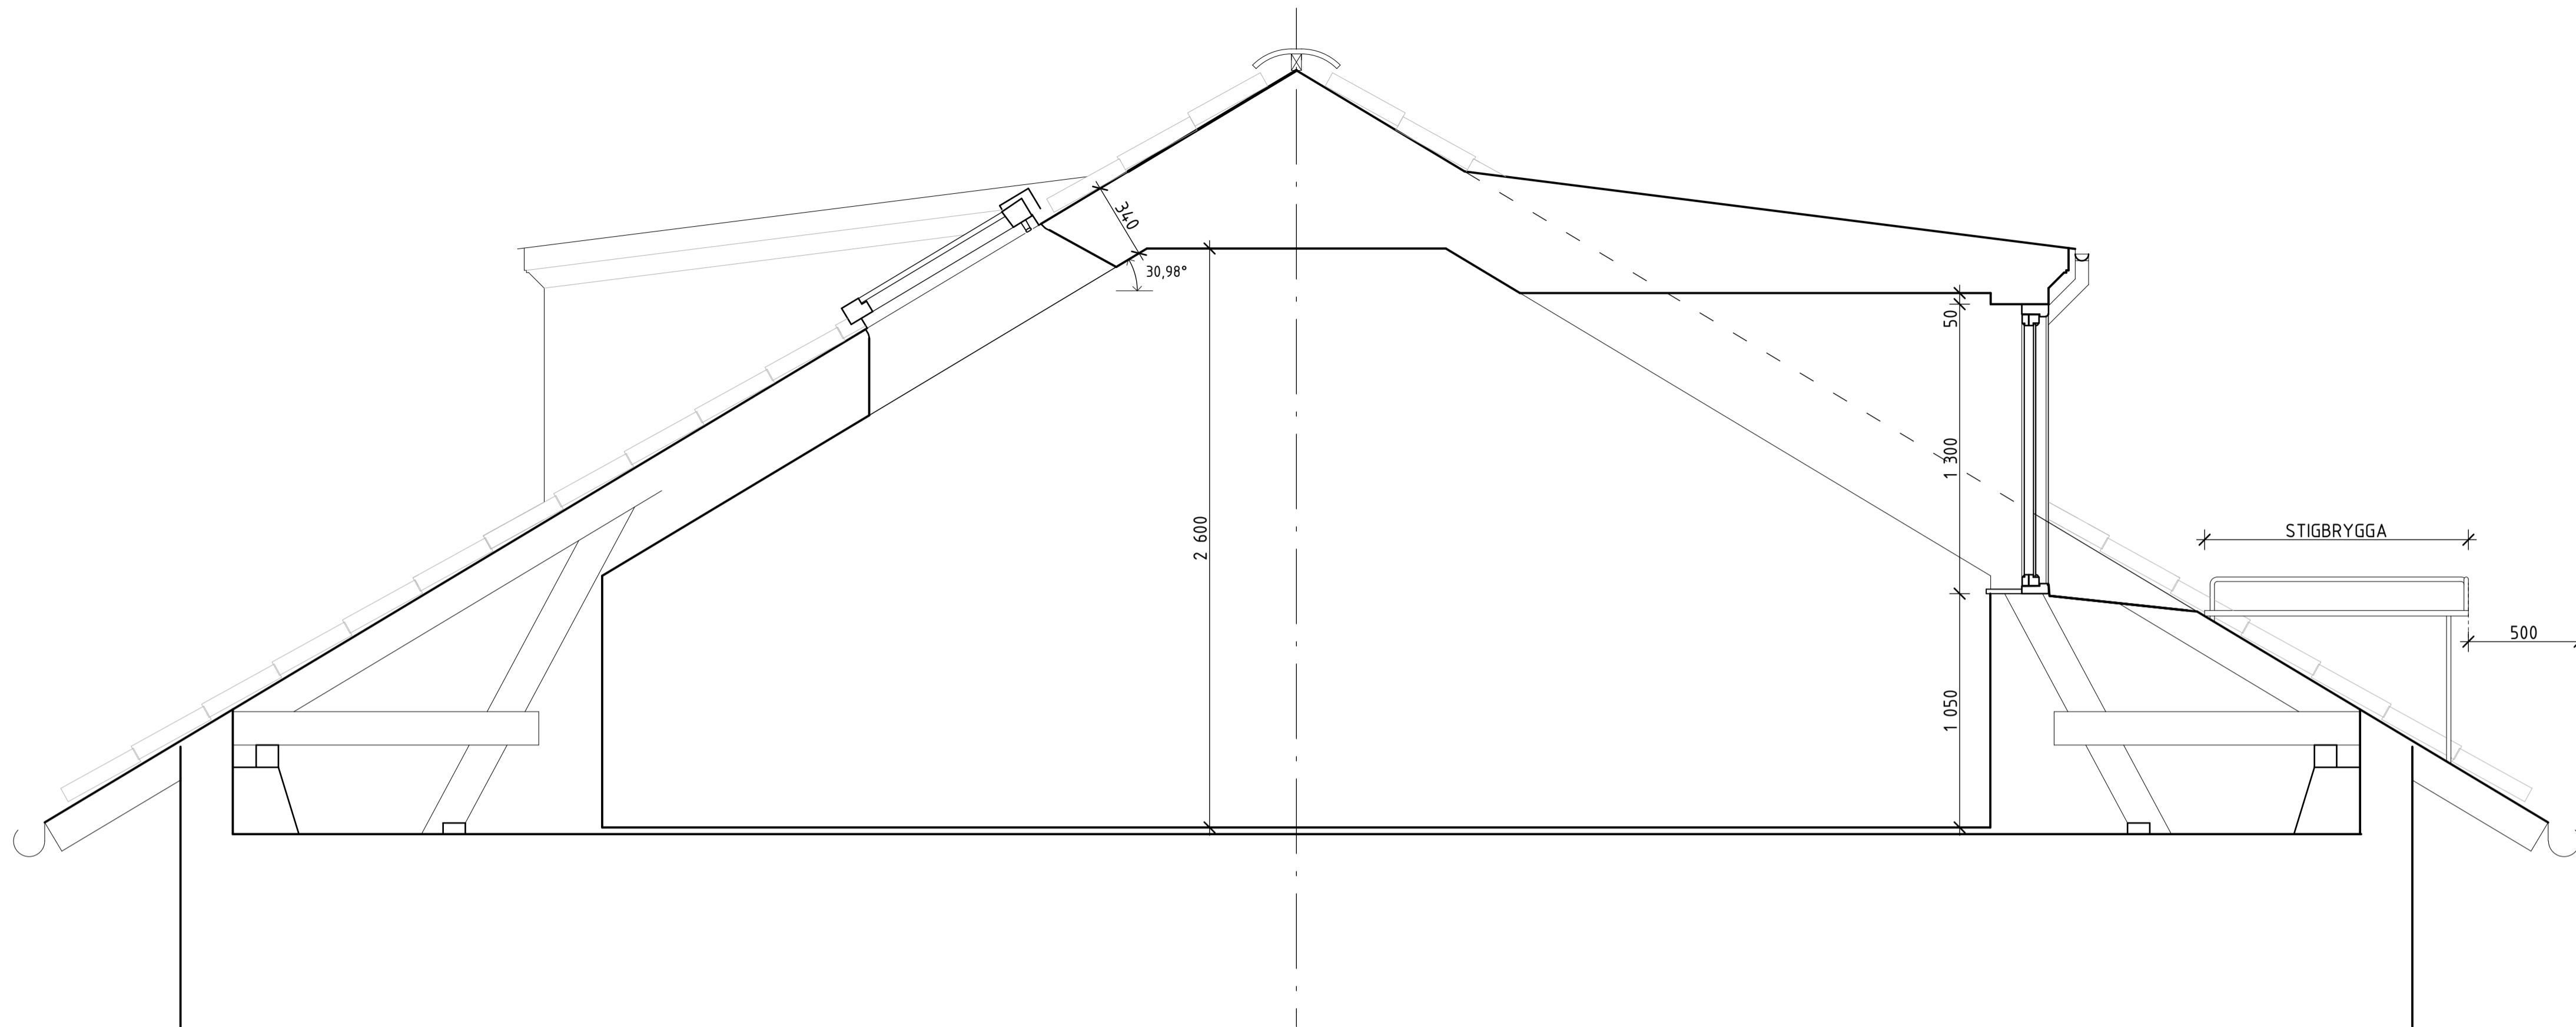

SEKTION A-A.
GIMMERSTAVÄGEN 20-24

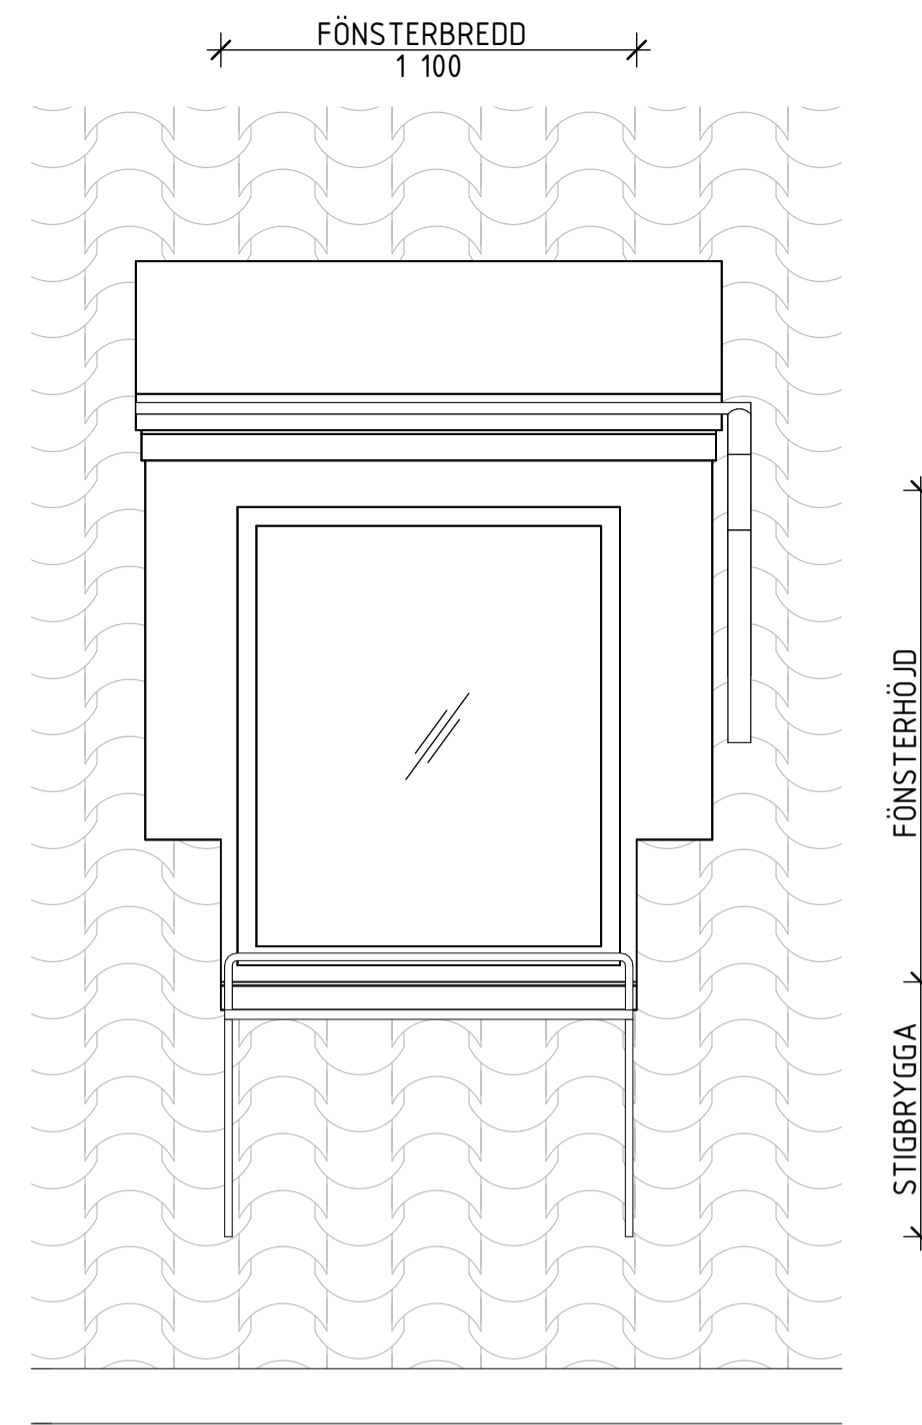

FRONTVY

FÖRKLARINGAR


SAMTLIGA MÅTT ANGES I MM.
PLUSHÖJDER I M. AVSER FÄRDIG YTA DÄR EJ ANNAT ANGES.

FÖRESKRIFTER


MÅTT KONTROLLERAS PÅ PLATS.
MÄT INTE FRÅN RITNINGEN. ANVÄND ENBART UTSATTA MÅTT.

HÄNVISNINGAR

VINDSPLAN: A-40-1-21


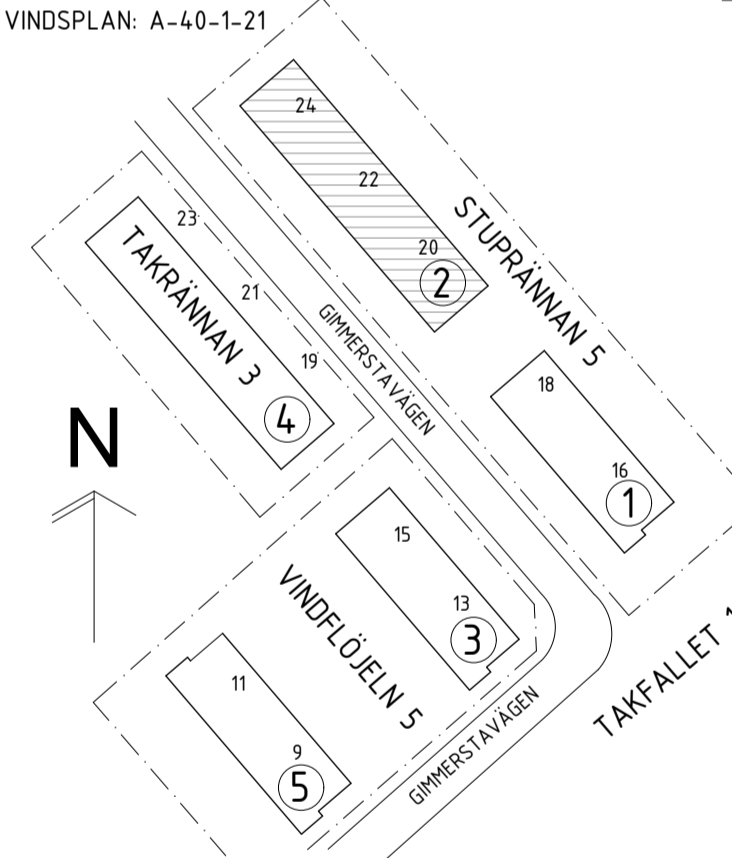


SKALA 1:20

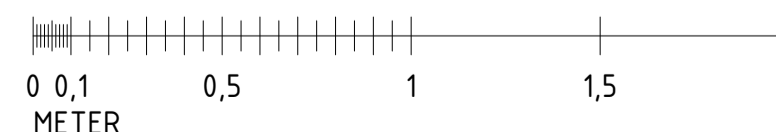

BET	ANT	ÄNDRING AVSER	DATUM	Sign.
RELATIONSHANDLING				
STUPRÄNNAN 5 HUS 2, GIMMERSTAVÄGEN 20-24				
ZBK Swedenborgsgatan 2 118 48 Söckholm				
A	ZBK ARKITEKTER / + 08 518 179 00 / WWW.ZBKA.SE			
UPPDRAG NR	963	RITAD AV	MGC	HANDLAGGARE JH
DATUM	2024-02-26	ANSVARIG	JOEL HEDGREN	
SEKTIONER				
SKALA A1 - 1:20 A3 - 50%	NUMMER A-40-2-21			BET

SAMTLIGA MÅTT ANGES I MM.
PLUSHÖJDER I M. AVSER FÄRDIG YTA DÄR EJ ANNAT ANGES.

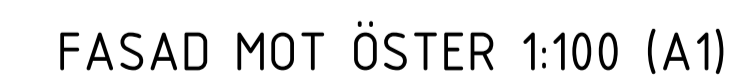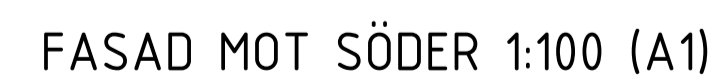

FÖRKLARINGAR

 
 
SÄMTLIGA MÅTT ANGES I MM.
PLUSHÖJDER I M. AVSER FÄRDIG YTA DÄR EJ ANNAT ANGES.


FÖRESKRIFTER


MÅTT KONTROLLERAS PÅ PLATS.
MÅT INTE FRÅN RITNINGEN. ANVÄND ENBART UTSATTA MÅTT.

HÄNVISNINGAR

VINDSPAN: A-40-1-21

UPPSTÄLLNING FÖNSTER HUS 2		
	F01H	F02V
		
TYP	SIDOHÄNGD	SIDOHÄNGD
ÖPPNINGSTYP	INÅTGÅENDE FÖNSTER	INÅTGÅENDE FÖNSTER
HÄNGNING	H	V
ANTAL	6	6
STORLEK	M11 X 13	M11 X 13
GLASTYP	2 + 1 ISOLERRUTA	2 + 1 ISOLERRUTA
KULÖR INVÄNDIGT	VIT NCS 0500	VIT NCS 0500
KULÖR UTVÄNDIGT	VIT NCS 0500	VIT NCS 0500
KARM TYP OCH MATERIAL	TRÅKARM ENL. TILLVERKARE. / OPTIONSPRIS FÖR ALUMINIUM VIT.	TRÅKARM ENL. TILLVERKARE. / OPTIONSPRIS FÖR ALUMINIUM VIT.
KARM YTBEHANDLING	TRÅKARM ENL. TILLVERKARE	TRÅKARM ENL. TILLVERKARE
DJUP KARM	ENL. TILLVERKARE	ENL. TILLVERKARE
BESLAGNING	ENL. TILLVERKARE	ENL. TILLVERKARE
TRYCKE	FIX 42, KROM + HANDTAGSSPÄRR	FIX 42, KROM + HANDTAGSSPÄRR
SÄKERHETSBSLAG	HANDTAGSSPÄRR 850, KROM	HANDTAGSSPÄRR 850, KROM
GÅNGJÄRN	ENL. TILLVERKARE	ENL. TILLVERKARE
MORKLÄGNING	MELLANGLASPERSIENNER	MELLANGLASPERSIENNER

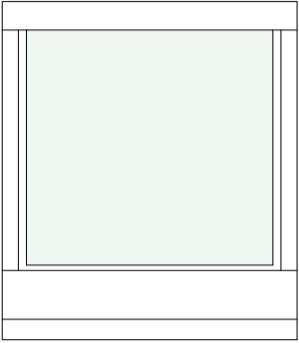UPPSTÄLLNING TAKFÖNSTER HUS 2	
	TF
	
TYP	TAKFÖNSTER VELUX INTEGRA SOLAR 006830 MK04
ANTAL	6
KARMYTTERMÅTT	780 x 978
KULÖR UTVÄNDIGT	KULÖR LIKA PLÅT I TAKKUPA
INVÄNDIGT YTA	VIT POLYURETAN (GGU)
MORKLÄGNING	MORKLÄGNINGSGARDIN

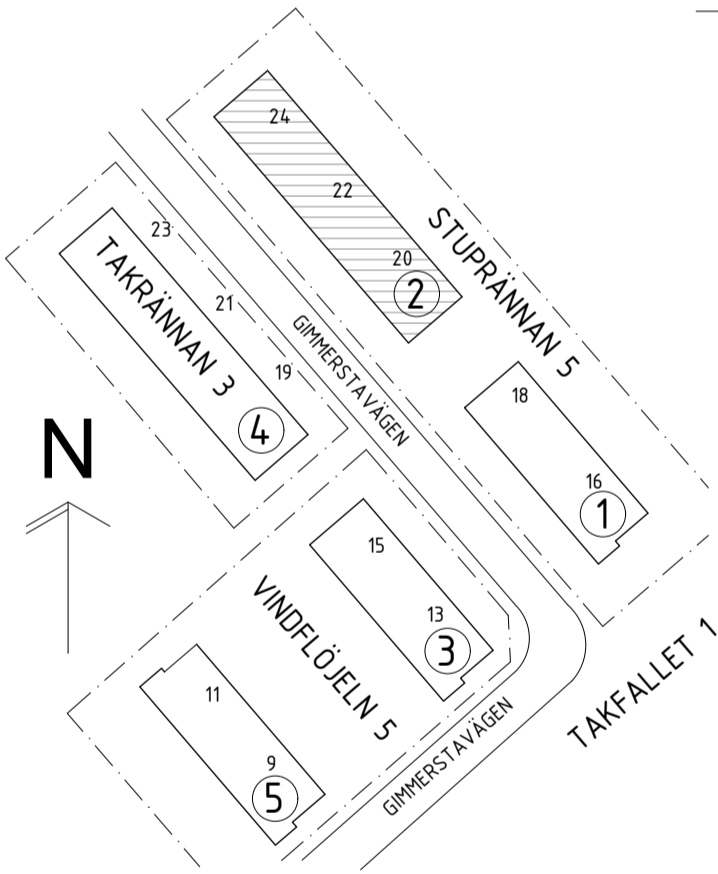

SKALA 1:20



BET	ANT	ÄNDRING AVSER		DATUM	Sign.
RELATIONSHANDLING					
STUPRÄNNAN 5 HUS 2, GIMMERSTAVÄGEN 20-24					
<div><div>ZBK</div><div>Swedenborgsgatan 2 118 48 Söckholm</div></div>					
A	ZBK ARKITEKTER / + 08 518 179 00 / WWW.ZBK.A.SE				
UPPDRAG NR	963	RITAD AV	MGC	HANDLAGGARE	JH
DATUM	2024-02-26	ANSVARIG	JOEL HEDGREN		
FÖNSTER UPPSTÄLLNING					
SKALA	A1 - 1:20, 1:1 A3 - 50%	NUMMER			BET
		A-42-4-21			

FÖRKLARINGAR

SÄMMLIGA MÄTT ANGES I MM.
PLUSHÖJDER I M. AVSER FÄRDIG YTA DÄR EJ ANNET ANGES.

EL SYMBOLER

- TAKUTTAG
- VÄGGUTTAG
- STRÖMR. DUBBEL
- STRÖMR.
- DUBBEL ELUTTAG
- DUBBEL ELUTTAG UTANPÄLIGGANDE
- TV/DATA-UTTAG
- ELCENTRAL




- MÄTNING TILL ELCENTRAL
- ELUTAG OCH STRÖMBRYTARE PLACERAS ÖVER VARANDRA I RÄT LINJE.
- ELUTTAG OCH BRYTARE ENLIGT ENTERPRENEUR.
- LÄMNA LÄMNA BEFINTLIG I TRÄPPHUS
- BELYSNING BADRUM OCH KÖK:
- IFÖ ELECTRIC Opus 200

FÖRESKRIFTER

MÄTT KONTROLLERAS PÅ PLATS.
MÄTT INTE FRÄN RITNINGEN. ANVÄND ENBART UTSATTA MÄTT.

HÄNVISNINGAR


VINDSPÄN: A-40-1-21
UPPSTÄLLNINGAR, KÖK: A-46-4-21

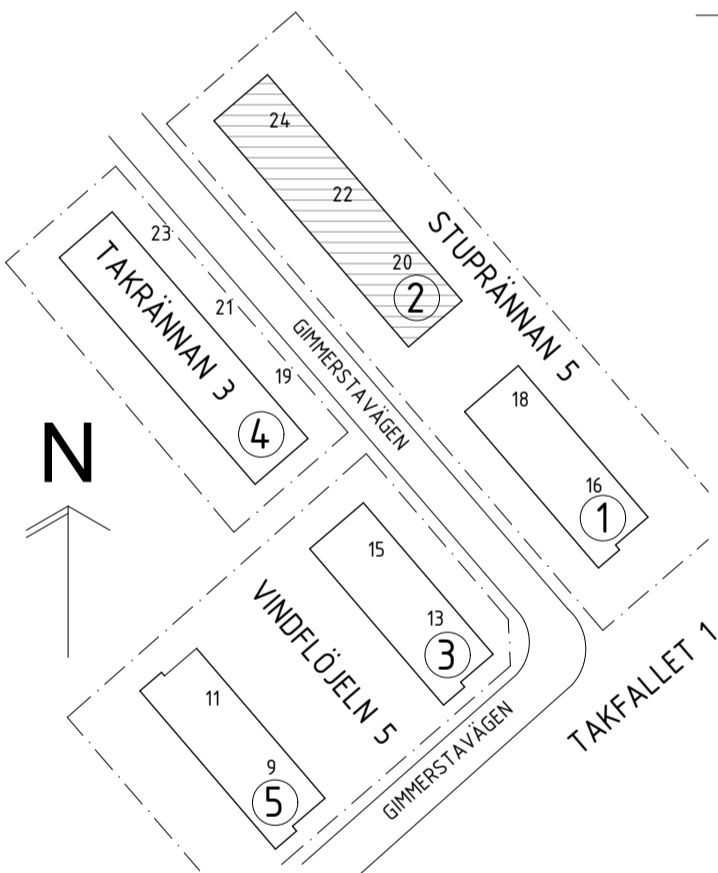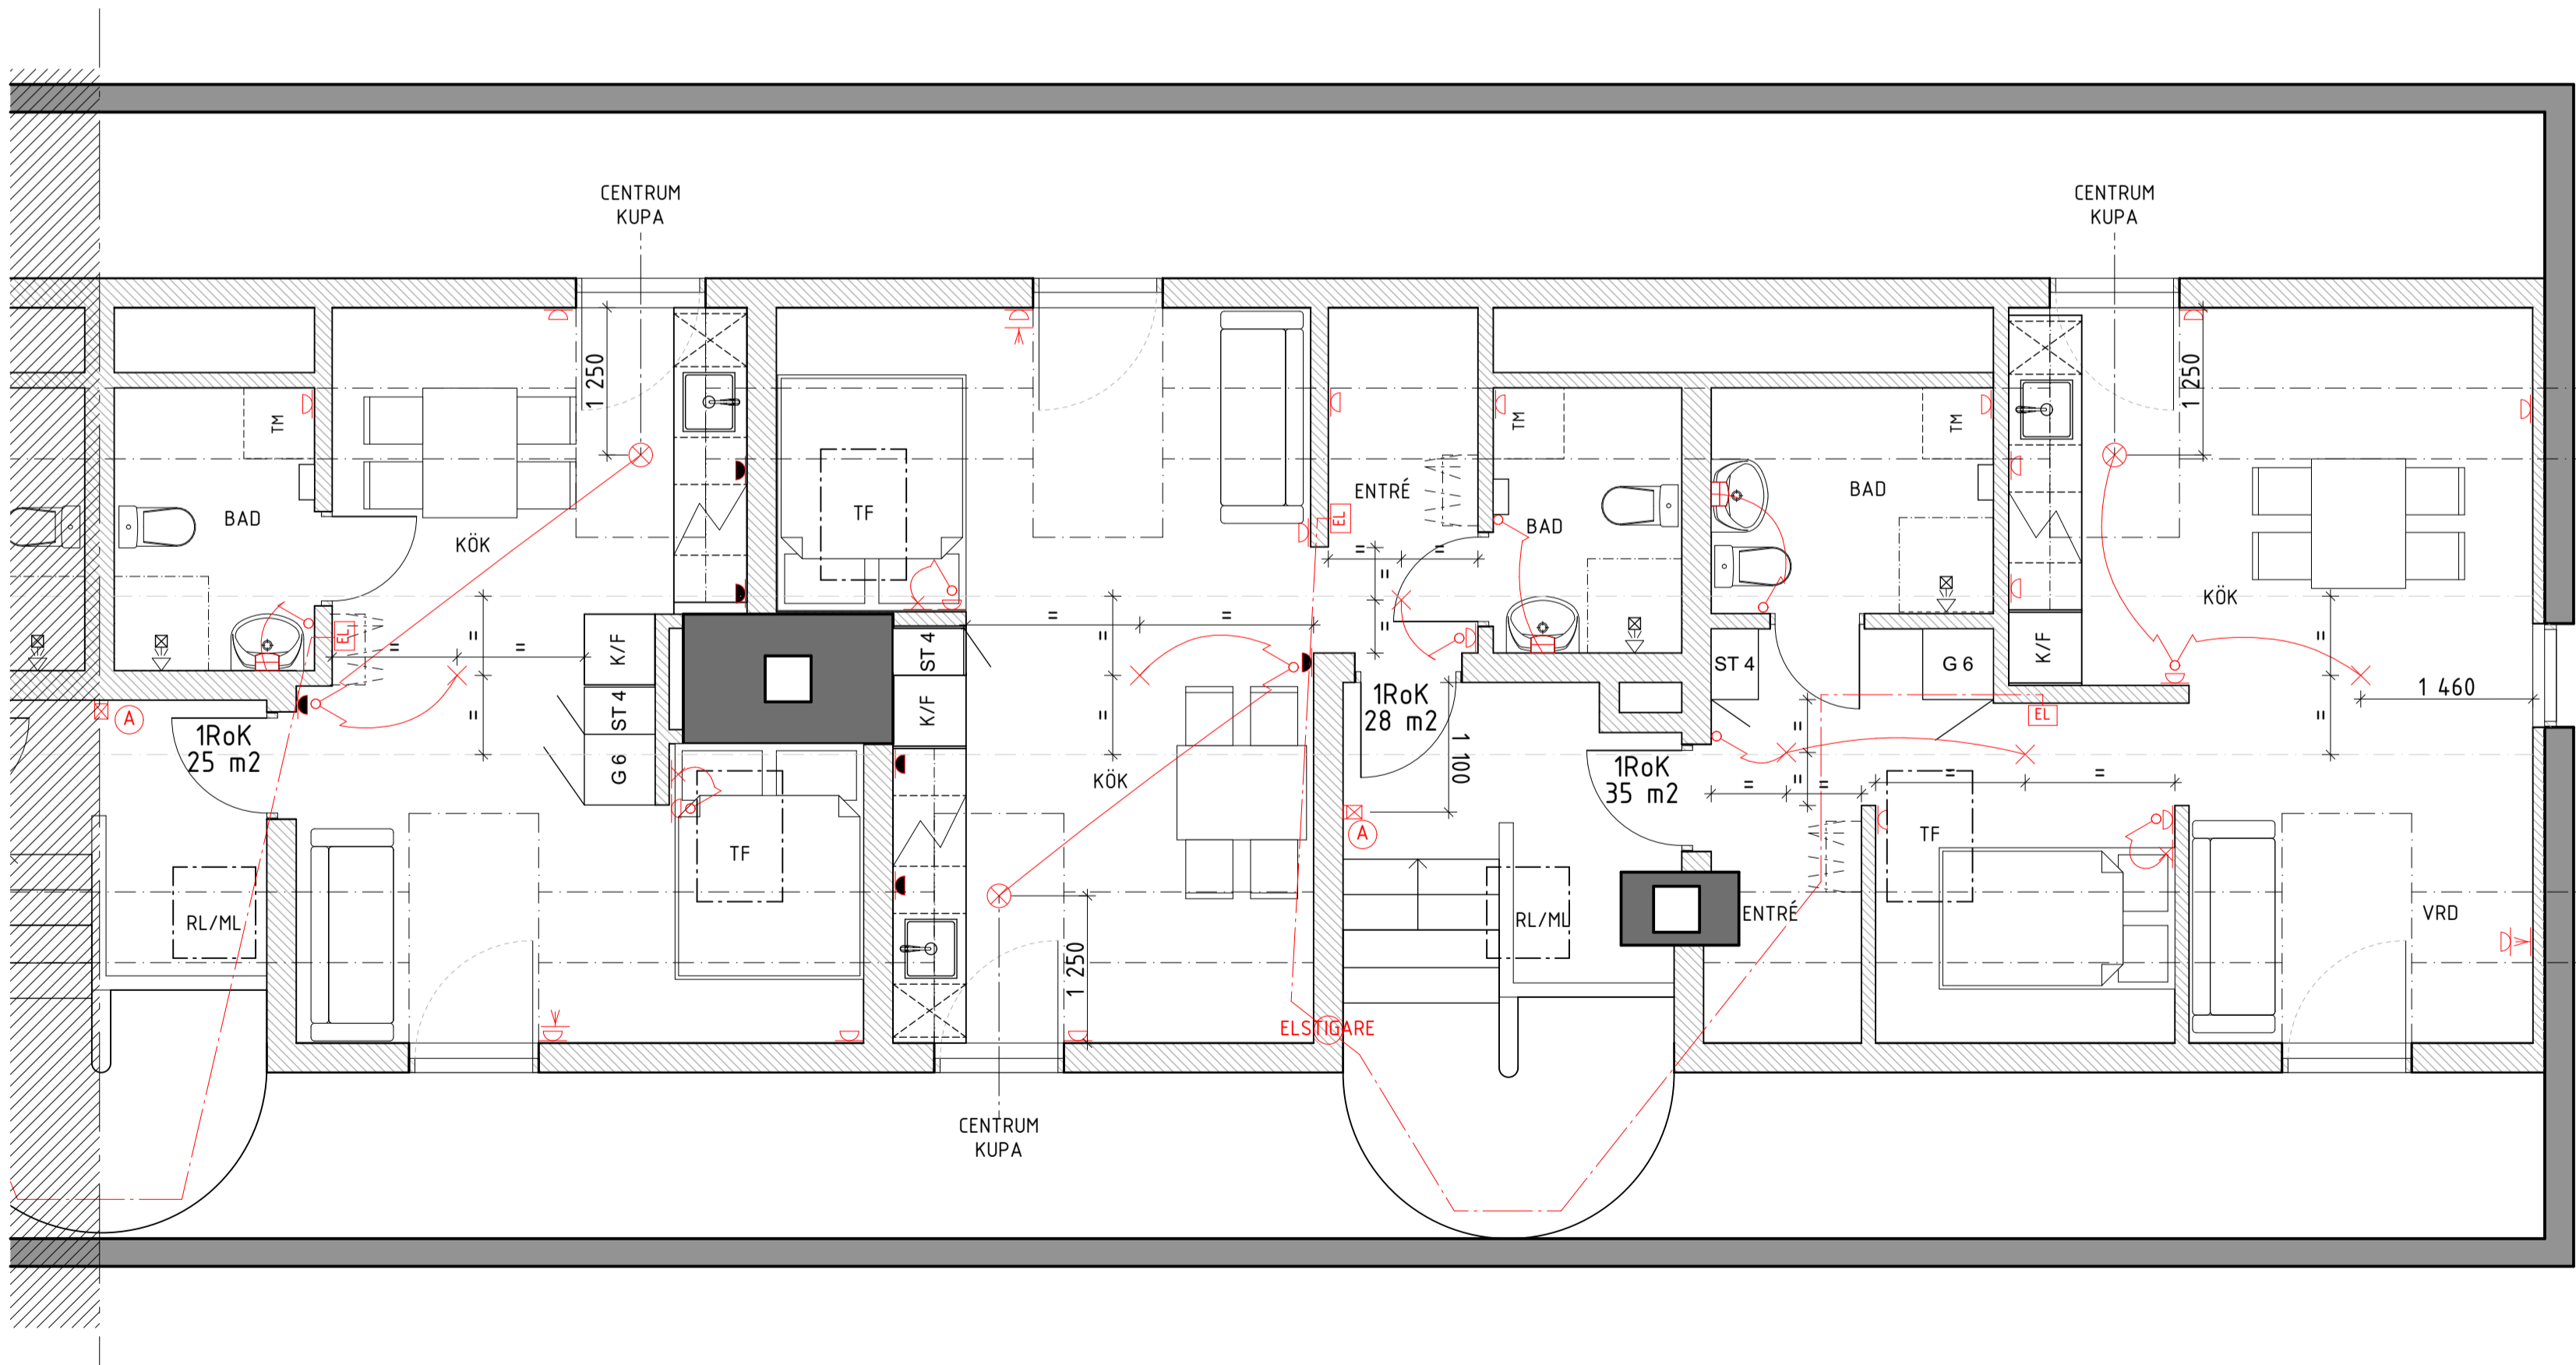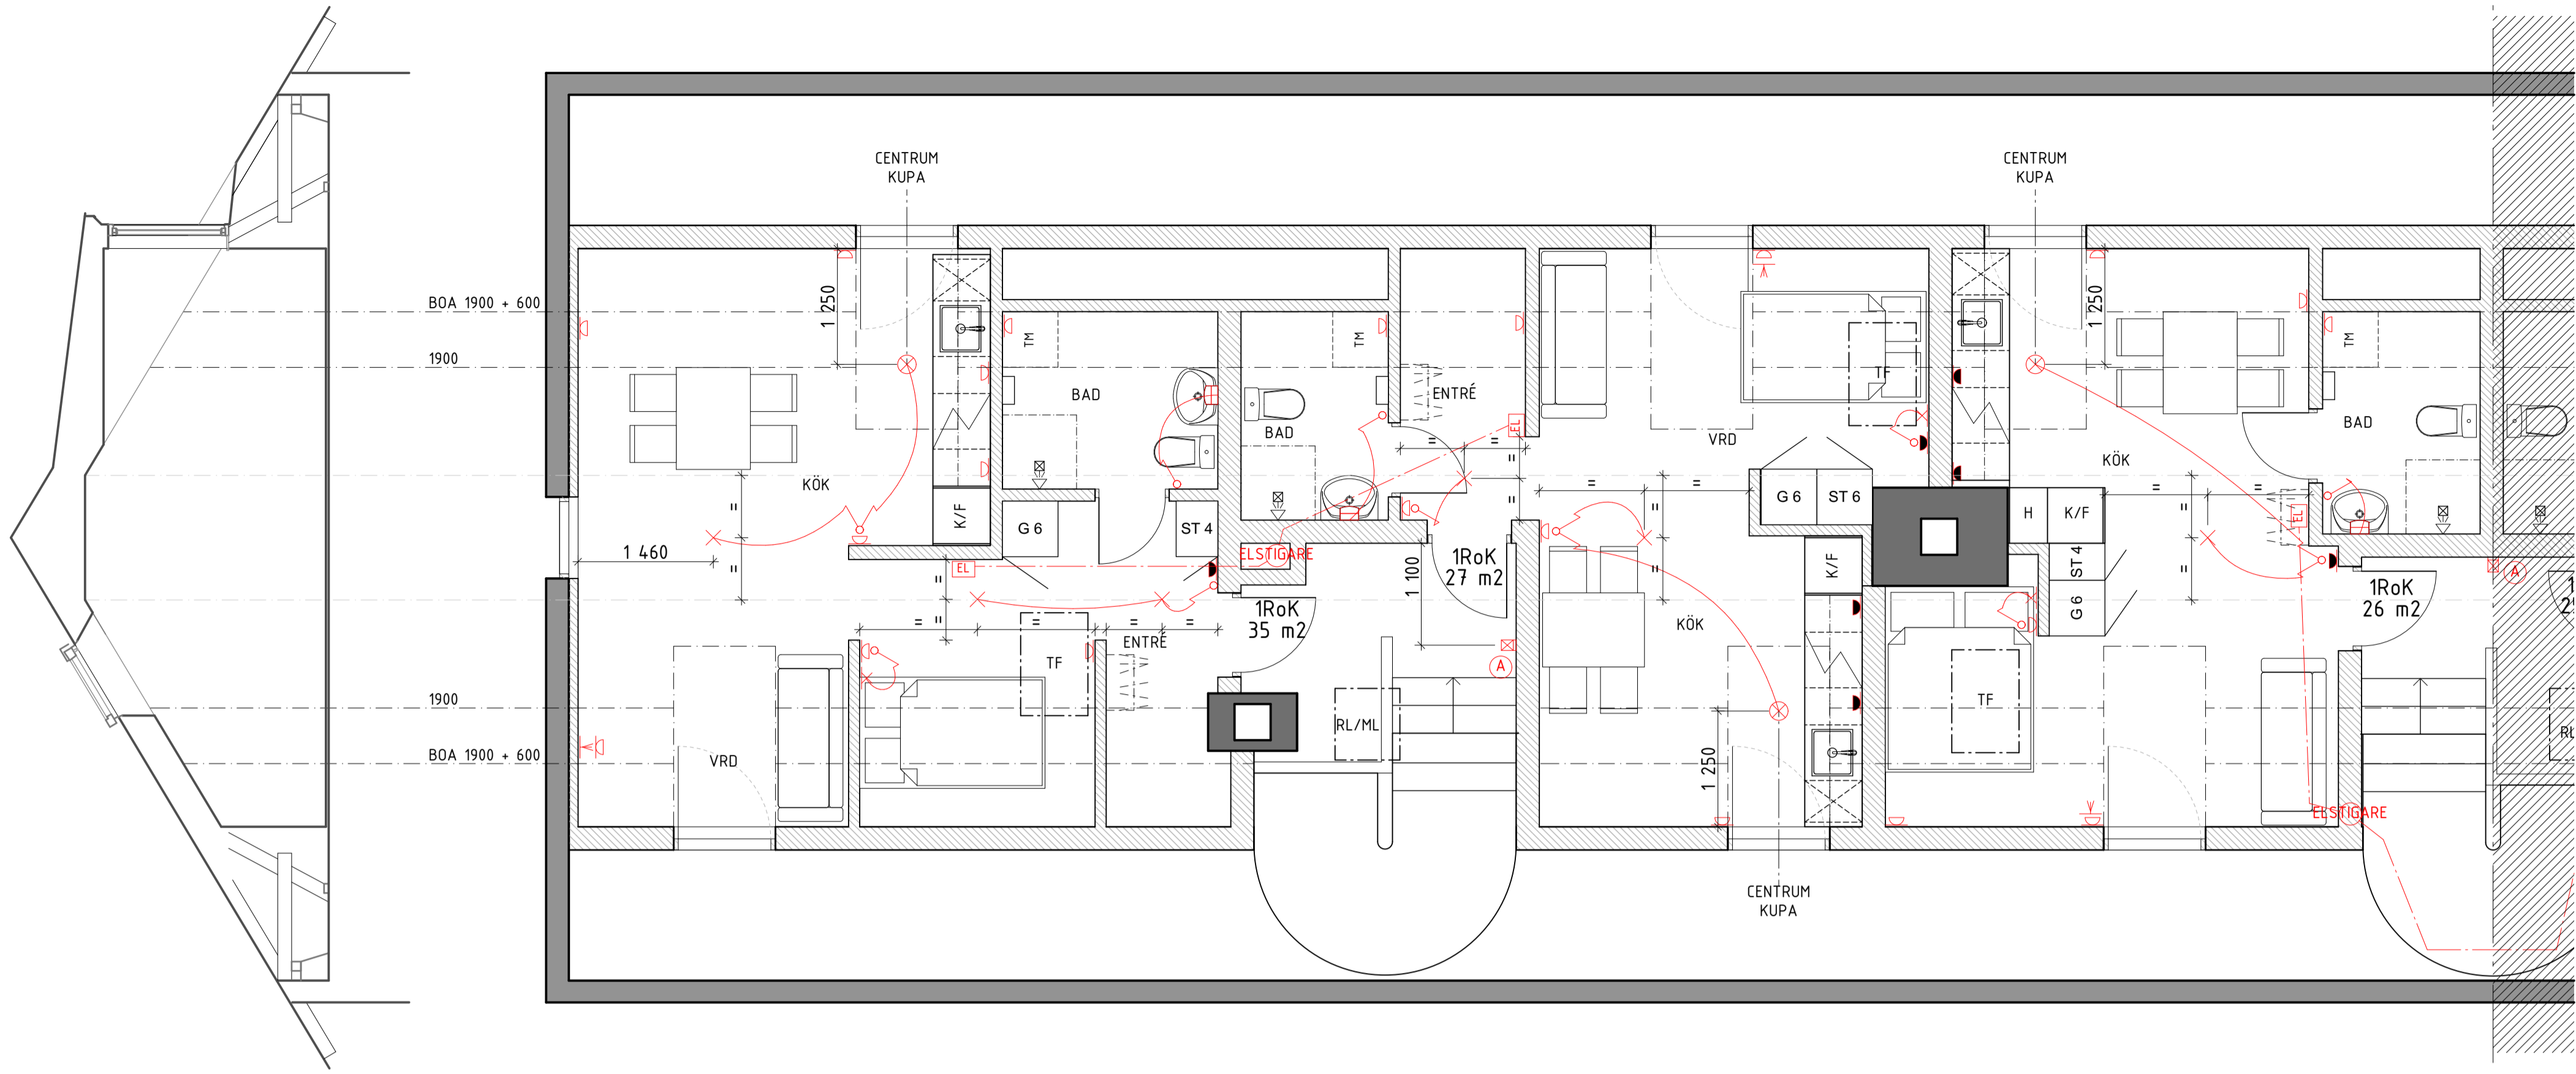

A		ELSTIGARE		2024-03-21		JH
BET	ANT		ÄNDRING AVSER		DATUM	Sign.
RELATIONSHANDLING						
STUPRÄNNAN 5 HUS 2, GIMMERSTAVÄGEN 20-24						
2BK						
Swedenborgsgatan 2 118 48 Sockholm						
A		2BK ARKITEKTER / + 08 518 179 00 / WWW.2BKA.SE				
UPPDRAG NR		RITAD AV		HANDLAGGARE		
963		MGC		JH		
DATUM		ANSVARIG				
2024-02-26		JOEL HEDGREN				
ELPLAN MÖBLERAD						
SKALA		NUMMER				BET
A1 - 1:50 A3 - 50%		A-46-1-21				A

ELPLAN, MÖBLERAD 1:50 (A1)

SKALA 1:50

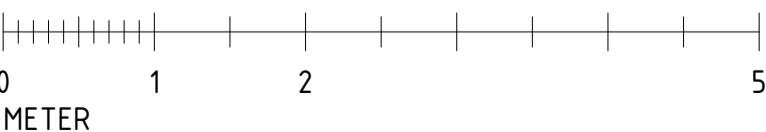

FÖRKLARINGAR

SÄMMLIGA MÄTT ANGES I MM.
PLUSHÖJDER I M. ÅVSEER FÄRDIG YTA DÄR EJ ANNAT ANGES.

EL SYMBOLER
DUBBEL ELUTTAG

ELUTTAG OCH BRYTARE ENLIGT ENTERPRENEUR.

BELYSNING BADRUM OCH KÖK:
IFÖ ELECTRIC Opus 200

FÖRESKRIFTER

MÄTT KONTROLLERAS PÅ PLATS.
MÄT INTE FRÅN RITNINGEN. ANVÄND ENBART UTSATTA MÄTT.






IKEA KÖK ENL. RUMSBESKRIVNING

BARNSÄKRA BESLAG I KNIVLÅDAN.

HÄNVISNINGAR

VINDSPLAN: A-40-1-21

ELPLAN: A-46-1-21

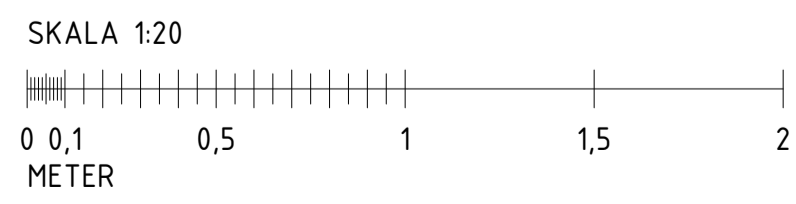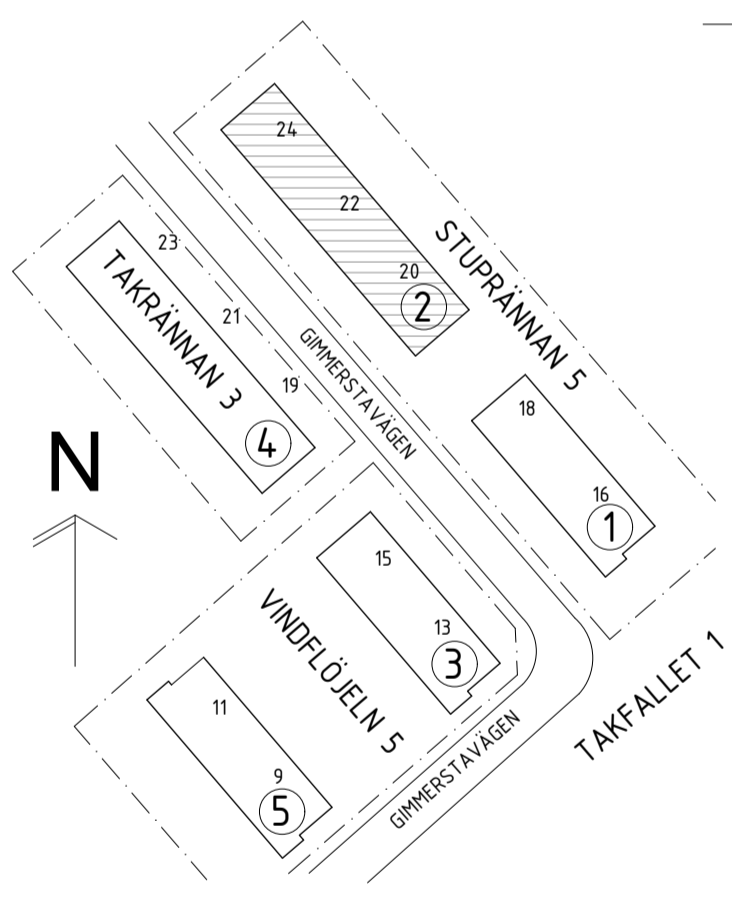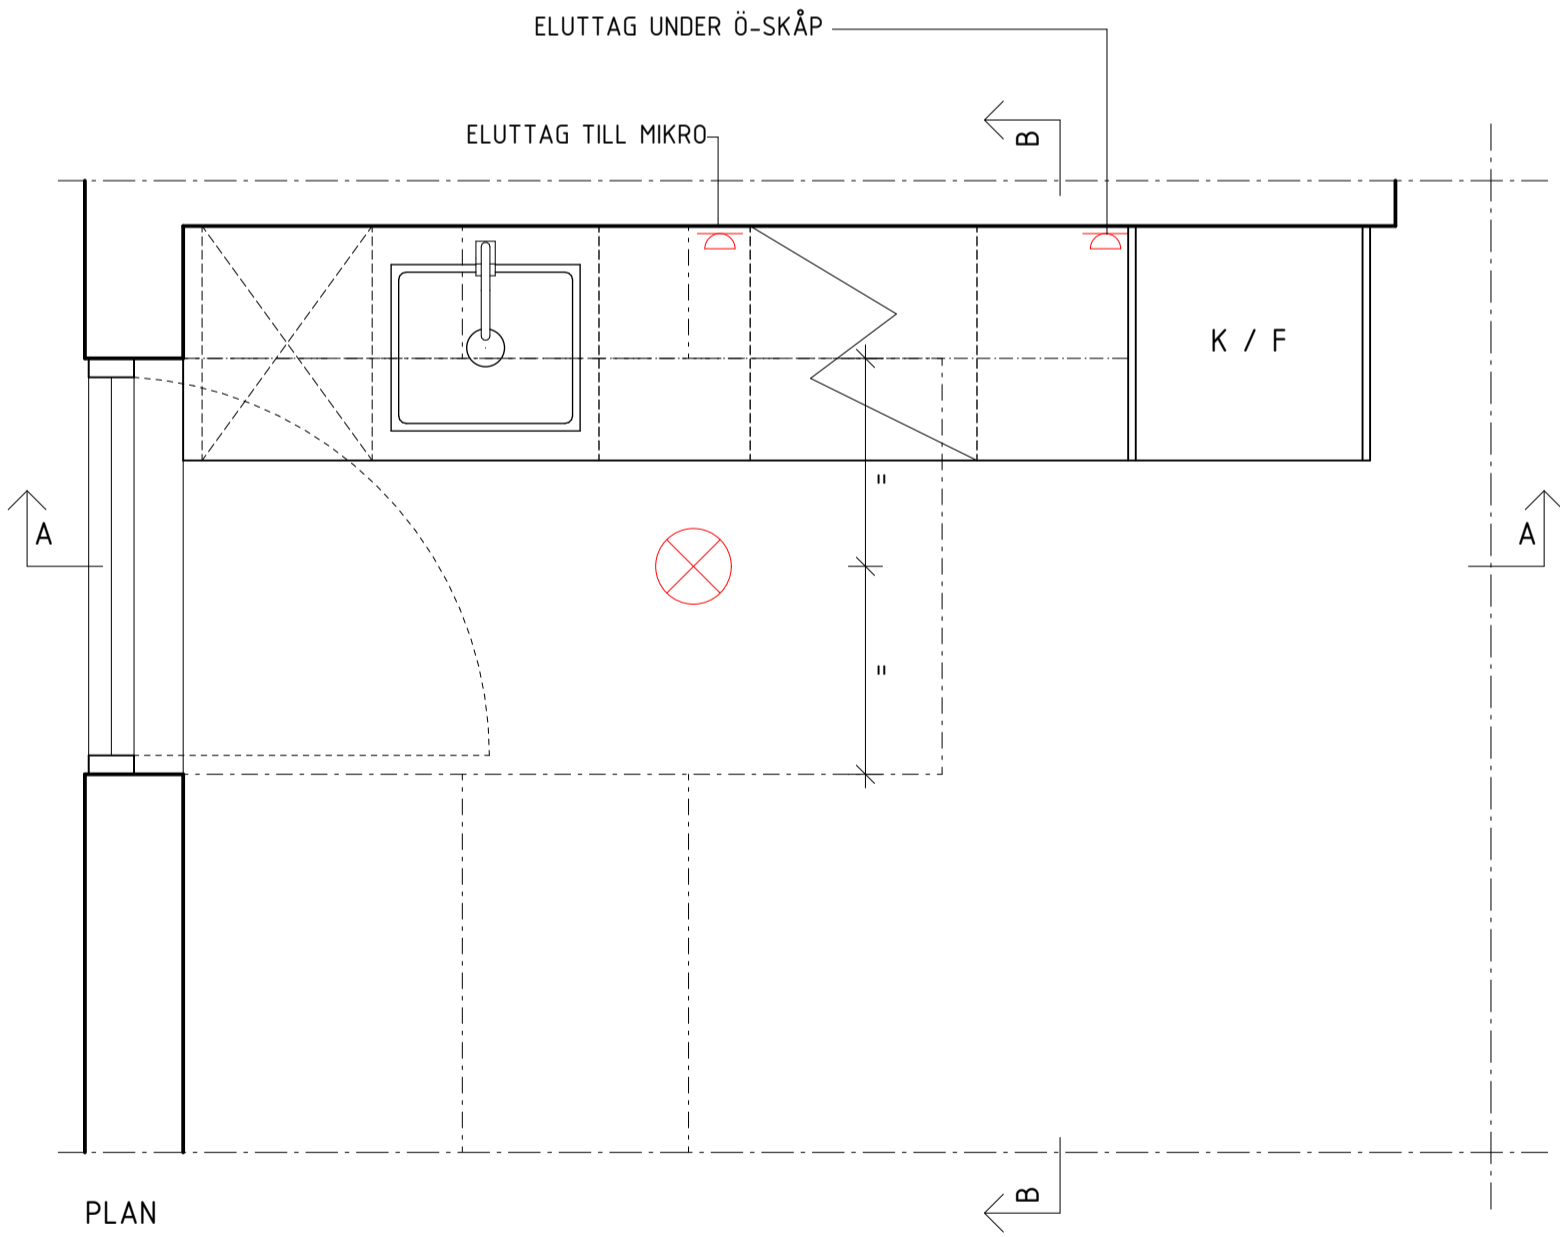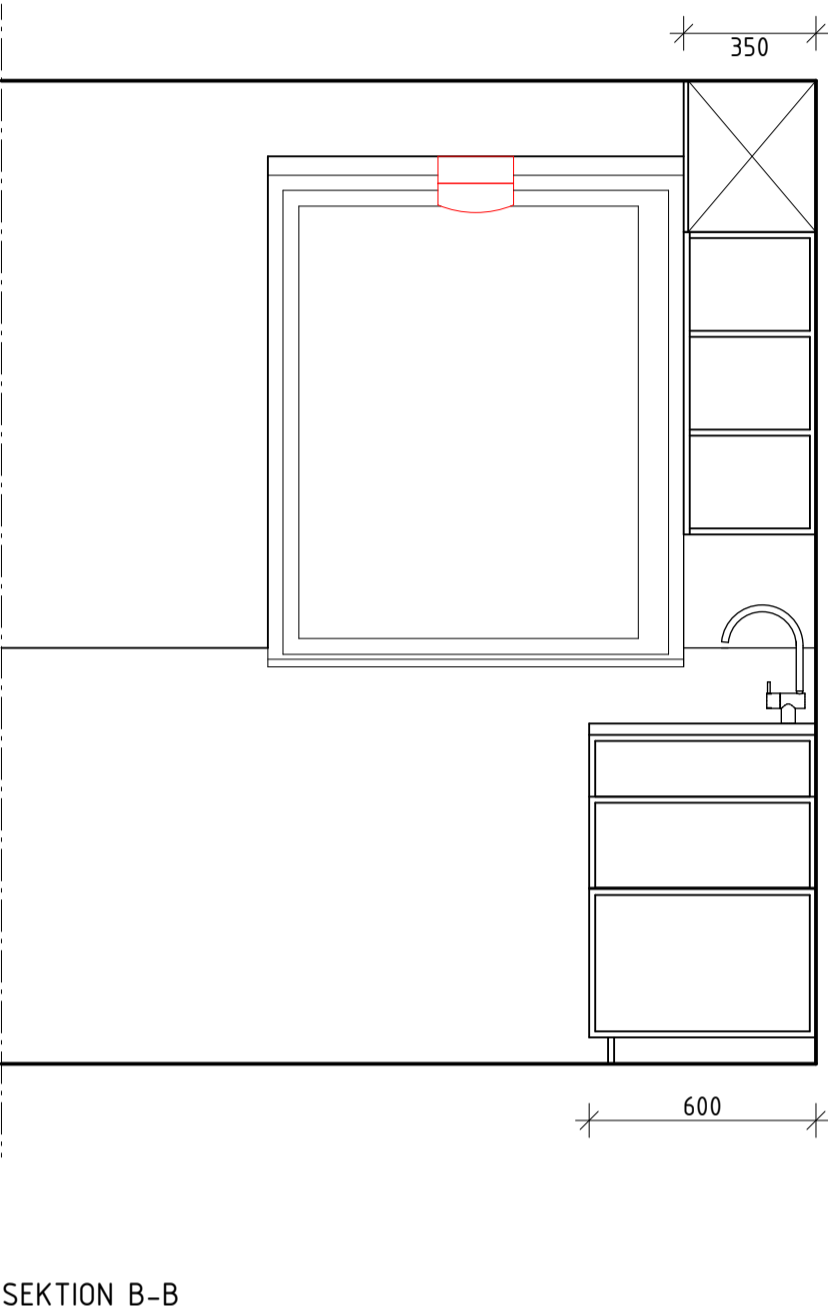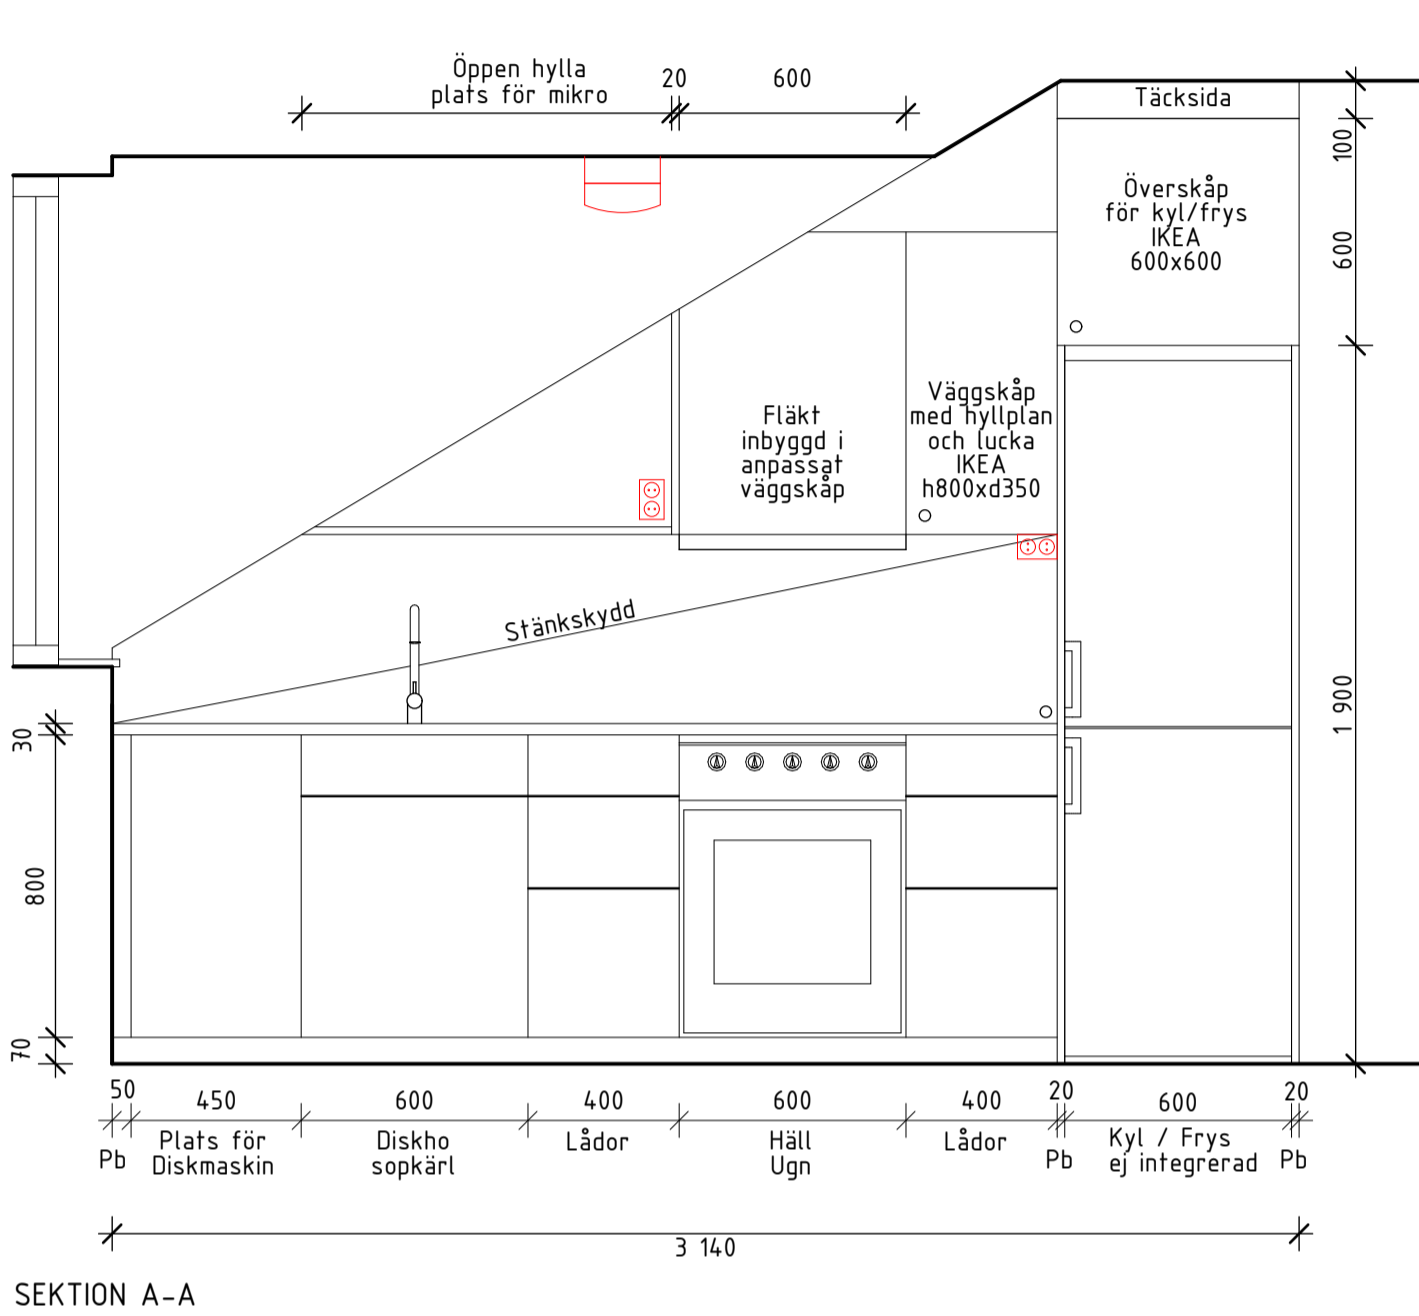

BET	ANT	ÄNDRING AVSEER	DATUM	Sign.
RELATIONSHANDLING				
STUPRÄNNAN 5 HUS 2, GIMMERSTAVÄGEN 20-24				
2BK Swedenborgsgatan 2 118 48 Söckholm				
A	2BK	ARKITEKTER / + 08 518 179 00 / WWW.2BKA.SE		
UPPDRAG NR	963	RITAD AV	MGC	HANDLAGGARE
DATUM	2024-02-26	ANSVARIG	JOEL HEDGREN	JH
KÖK UPPSTÄLLNING				
SKALA	A1 - 1:20 A3 - 50%	NUMMER	A-46-4-21	BET