

DISCIPLIN

KONSTRUKTÖR

STATUS

RELATIONSHANDLING

PROJEKTNAMN

KV. STUPRÄNNAN 5,
OMBYGGNAD VIND – HUS 1 & 2

PROJEKTNR

222725

HANDLÄGGARE

SRB

DATUM

2024-03-05

SENASTE REV.

RITNINGSDATUM	STATUS	REV	BESKRIVNING	SKALA	RITNINGSDATUM	ÄNDRINGSDATUM
---------------	--------	-----	-------------	-------	---------------	---------------

FÖRESKRIFTER

K30-00	RH	-	ALLMÄNNA FÖRESKRIFTER	1:1	2023-05-12
--------	----	---	-----------------------	-----	------------

PLANER

K33-01	RH	-	TAKPLAN – HUS 1	1:50	2023-10-19
K33-02	RH	-	TAKPLAN, DEL 1 – HUS 2	1:50	2024-04-05
K33-03	RH	-	TAKPLAN, DEL 2 – HUS 2	1:50	2024-03-05

DETALJER


K33-10	RH	-	DETALJER – HUS 1	1:10	2023-11-06
K33-11	RH	-	DETALJER – HUS 1	1:10	2023-11-06
K33-12	RH	-	DETALJER – HUS 2	1:10	2024-03-05
K33-13	RH	-	DETALJER – HUS 2	1:10	2024-03-05

SEKTIONER

K33-20	RH	-	SEKTION – HUS 1	1:20	2023-11-06
K33-21	RH	-	SEKTION – HUS 1	1:20	2023-11-06
K33-22	RH	-	SEKTION – HUS 2	1:20	2024-03-05
K33-23	RH	-	SEKTION – HUS 2	1:20	2024-03-05

REF: A-40-P01.dwg 116_PL_EXP_190424.dwg A40-P-004 - Vindspärr - Stuprännan5- Arbetsfil.dwg A40-P-004 - Vindspärr - Stuprännan5- Arbetsfil.dwg A-99-2.dwg A-99-2.dwg A40-P-001 - 230615.dwg

LAGER: SB11

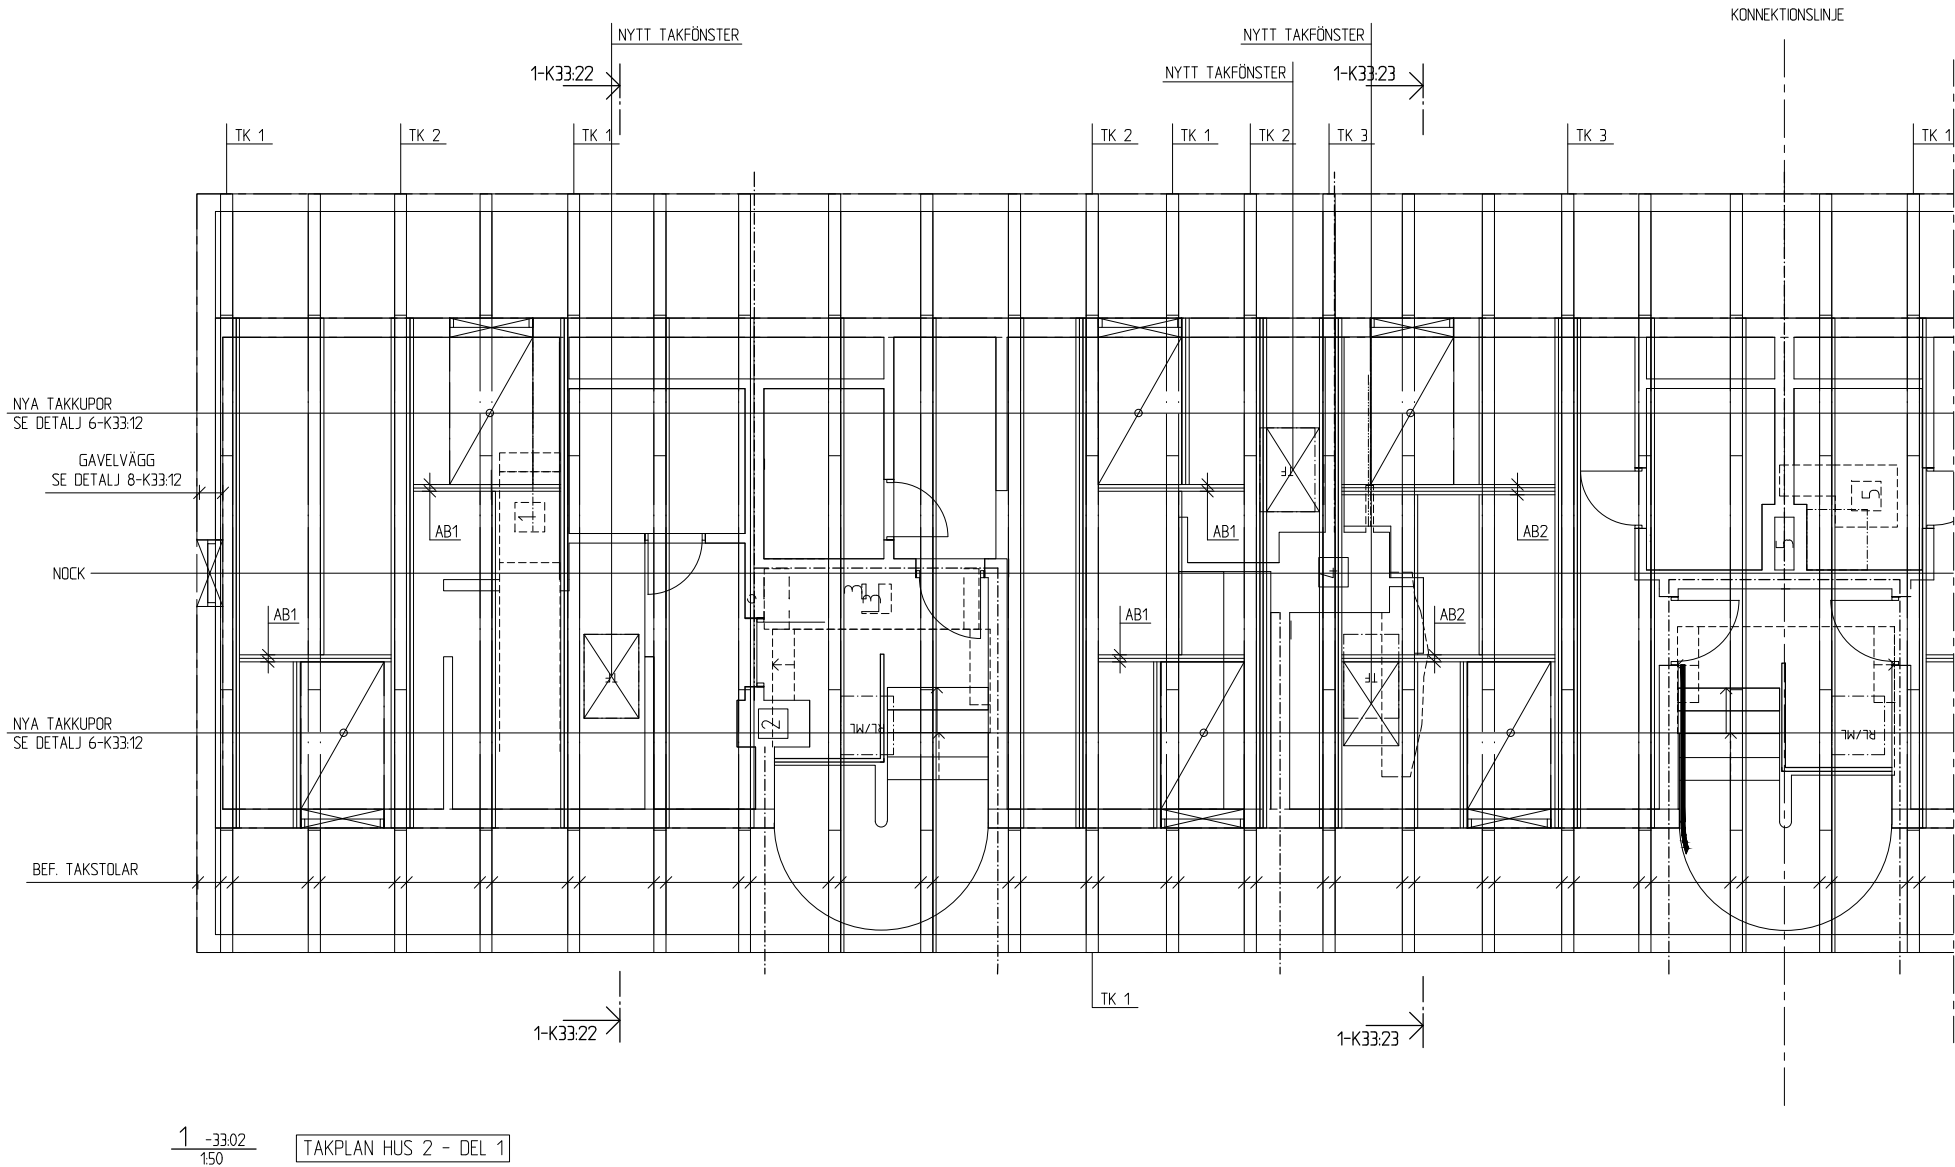

FÖRESKRIFTER

RITNING FÅR EJ ANVÄNDAS FÖR BESTÄLLNING
ELLER UTFÖRANDE UTAN
ATT VARA FÖRSEDD MED TEXTEN BYGGHANDLING.

HÄNVISNINGAR

FÖRKLARINGAR

FÖRKLARINGAR

OBS! EXAKTA MÅTT TAS PÅ PLATS.

OBS! EXAKT PLACERING AV TAKSTOLAR HAR
KONTROLLERAS AV ARK.

BEF. TAKSTOLAR FÖRSTÄRKS MED 45x245 C24
(SKRUVLIMMAS). FÖRSTÄRKNINGSBALKARNA SKALL
STÅ PÅ NYA STÖDBEN (45x170 C24).

TB = TAKBALK
TK = TAKSTOLSFÖRSTÄRKNING
AB = AVVÄXLINGSBALK

TB1 = 2 ST 45x245 C24 (SKRUVLIMMAS)

TK1 = BEF. TAKSTOL FÖRSTÄRKS MED 2 ST
45x245 C24 (SKRUVLIMMAS)
TK2 = BEF. TAKSTOL FÖRSTÄRKS MED 3 ST
45x245 C24 (SKRUVLIMMAS) (2+1)
TK3 = BEF. TAKSTOL FÖRSTÄRKS MED 4 ST
45x245 C24 (SKRUVLIMMAS) (2+2)

AB1 = 2 ST 45x245 C24 (SKRUVLIMMAS)
AB2 = 3 ST KERTO 45x260 (SKRUVLIMMAS)

-	-	-	-	-				
BET	ANT	ÄNDRINGEN AVSER	DATUM	SIGN				
RELATIONSHANDLING								
			<div>SD project ab</div> <div>Råbäcksgatan 36</div> <div>112 54 Stockholm</div> <div>Tel 08-785 06 20</div> <div>Fax 08-785 06 21</div>					
PROJEKTNUMMER	RITAD/KONSTR AV	HANDLAGGARE						
222725	SRB	SRB						
DATUM	ANSVARIG							
2024-03-05	ERIK LINDQUIST							
KV. STUPRÄNNAN 16-18 - HUS 2								
PLANRITNING								
TAKPLAN - DEL 1								
SKALA	NUMMER	BET						
1:50 / A1 1:100 / A3	K33:02	.						

PL: 2024-3-5 14:01 Z:\KATIELLA PROJEKT\222725 KV STUPRÄNNAN 5\KIVHUS 1 & 2- STUPRÄNNAN 16-BÖDVG SÖRENA REZVAN

FÖRKLARINGAR

OBS! EXAKT PLACERING AV TAKSTOLAR HAR
KONTROLLERAS AV ARK.

TK1 = BEF. TAKSTOL FÖRSTÄRKS MED 2 ST
45x245 C24 (SKRUVLIMMAS)

TK2 = BEF. TAKSTOL FÖRSTÄRKS MED 3 ST
45x245 C24 (SKRUVLIMMAS) (2+1)

TK3 = BEF. TAKSTOL FÖRSTÄRKS MED 4 ST
45x245 C24 (SKRUVLIMMAS) (2+2)

AB1 = 2 ST 45x245 C24 (SKRUVLIMMAS)
AB2 = 3 ST KERTO 45x260 (SKRUVLIMMAS)

RELATIONSHANDLING




KV. STUPRÄNNAN 16-18 - HUS 2
PLANRITNING
TAKPLAN - DEL 2

SKALA 1:50 / A1 1:100 / A3	NUMMER K33:03	BET .
----------------------------------	------------------	----------




REF: A-40-P01.dwg A-40-P01.dwg 116_PL_EXP-190424.dwg A-40-P-004 - Vindspan - Stuprännan5- Arbetsfil.dwg A-40-P-004 - Vindspan - Stuprännan5- Arbetsfil.dwg A-992 PRINCIPSEKTION.dwg A-99-2.dwg A-40-P01 - 230615.dwg A-40-P01.dwg


LAGER: SB11

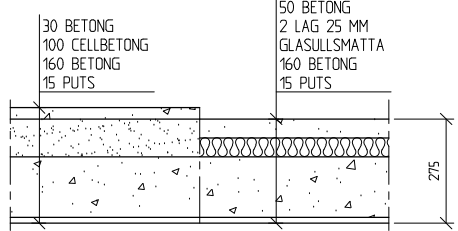


1 -33:12
1:10 TROLIG UTSEENDE PÅ BEF. BJÄLKLAG

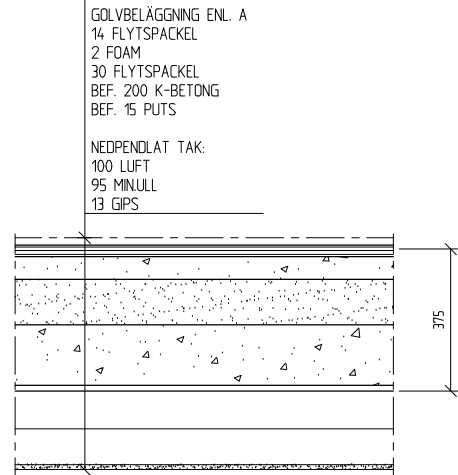


2 -33:12
1:10 NYTT GOLVBÄLKLAG

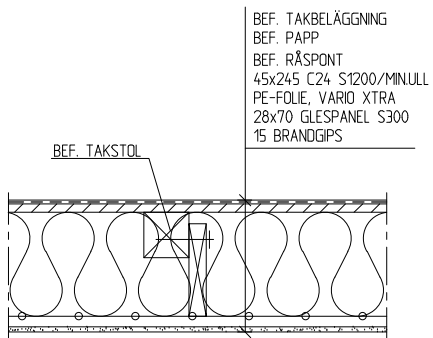


5 -33:12
1:10 FÖRSLAG NY TAKKONSTRUKTION

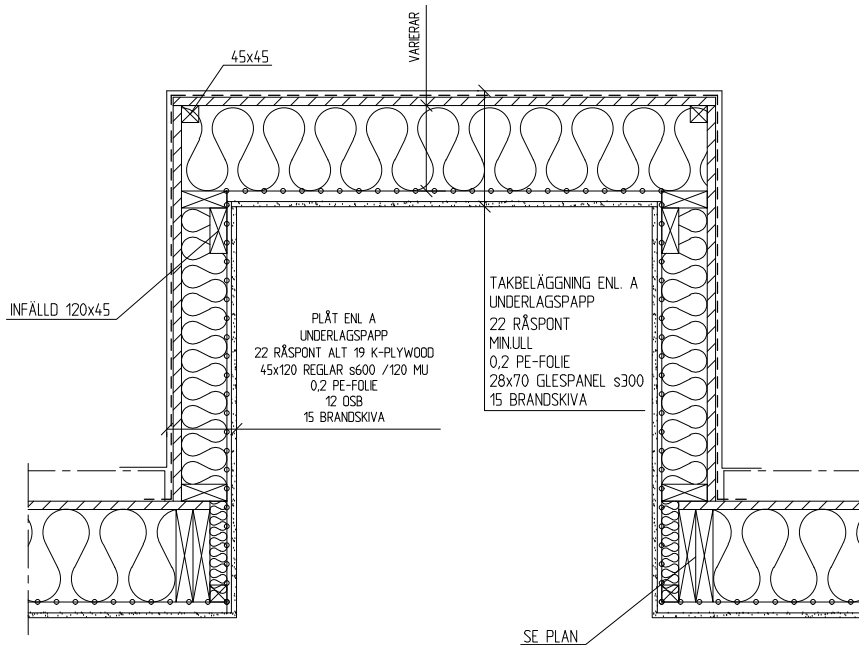


6 -33:12
1:10 FÖRSLAG UTFÖRANDE TAKKUPOR

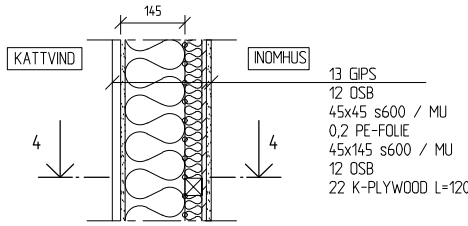


3 -33:12
1:10 FÖRSLAG NY KATTVINDSVÄGG

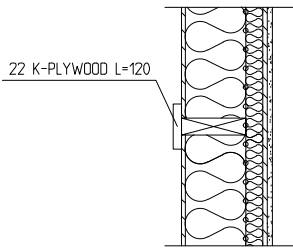


4 -33:12
1:10 FÖRSLAG NY KATTVINDSVÄGG

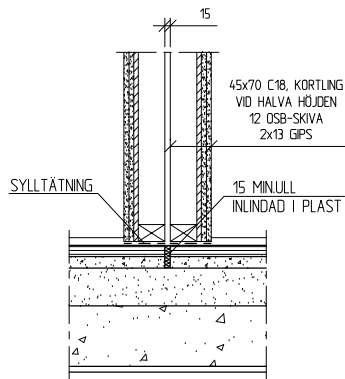


7 -33:12
1:10 LÄGENHETSSKILJANDE VÄGG

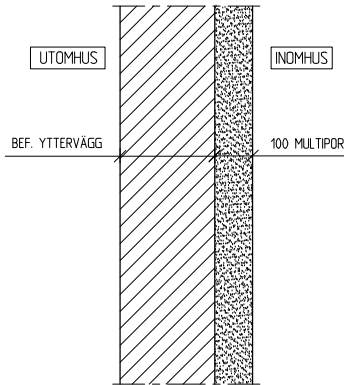


8 -33:12
1:10 FÖRSLAG NY GAVELVÄGG

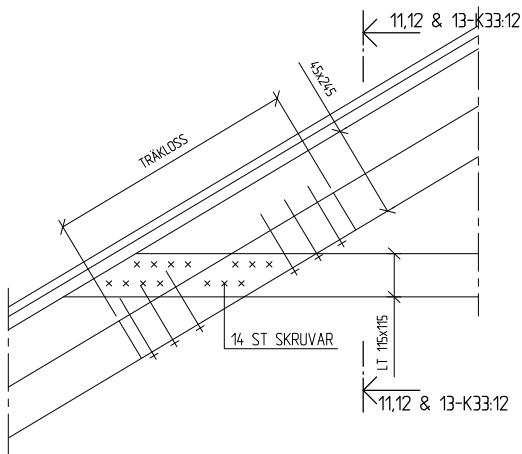


9 -33:12
1:10 MÖTE: HANBJÄLKE & TAKSTOL (ÖVERRAM)

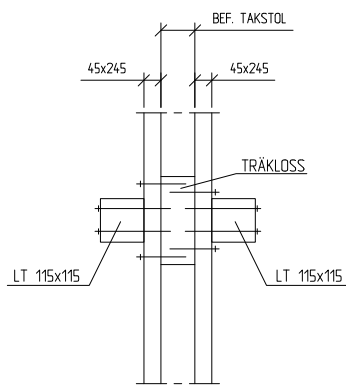

10 -33:12
1:10 INFÄSTNING HANBJÄLKE

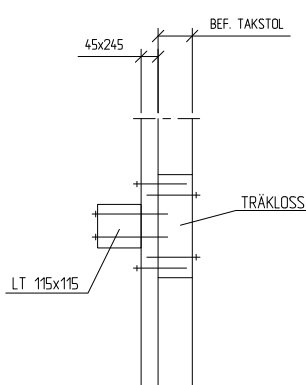

11 -33:12
1:10 INFÄSTNING HANBJÄLKE

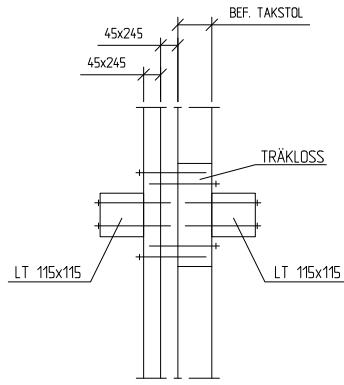

12 -33:12
1:10 INFÄSTNING HANBJÄLKE

FÖRESKRIFTER

RITNING FÅR EJ ANVÄNDAS FÖR BESTÄLLNING
ELLER UTFÖRANDE UTAN
ATT VARA FÖRSEDD MED TEXTEN BYGGHANDLING.
SE ALLMÄNNA FÖRESKRIFTER K30:00

HÄNVISNINGAR

FÖRKLARINGAR

BET	ANT	ÄNDRINGEN AVSER	DATUM	SIGN
-----	-----	-----------------	-------	------

RELATIONSHANDLING




SD project ab
Råbäcksvägen 36
112 54 Stockholm
Tel 08-785 06 20
Fax 08-785 06 21

PROJEKTNUMMER	RITAD/KONSTR AV	HANDLAGGARE
222725	SRB	SRB
DATUM	ANSVARIG	
2024-03-05	ERIK LINDQUIST	


KV. STUPRÄNNAN 16-18 - HUS 2 DETALJRITNING DETALJER

SKALA	NUMMER	BET
1:10 / A1 1:20 / A3	K33:12	.

PLÖ: 2024-03-05 14:19 Z:\KATTELA PROJEKT\222725 KV STUPRÄNNAN 5\K33:12 1 & 2- STUPRÄNNAN 16-18.DWG SURENA REZVAN

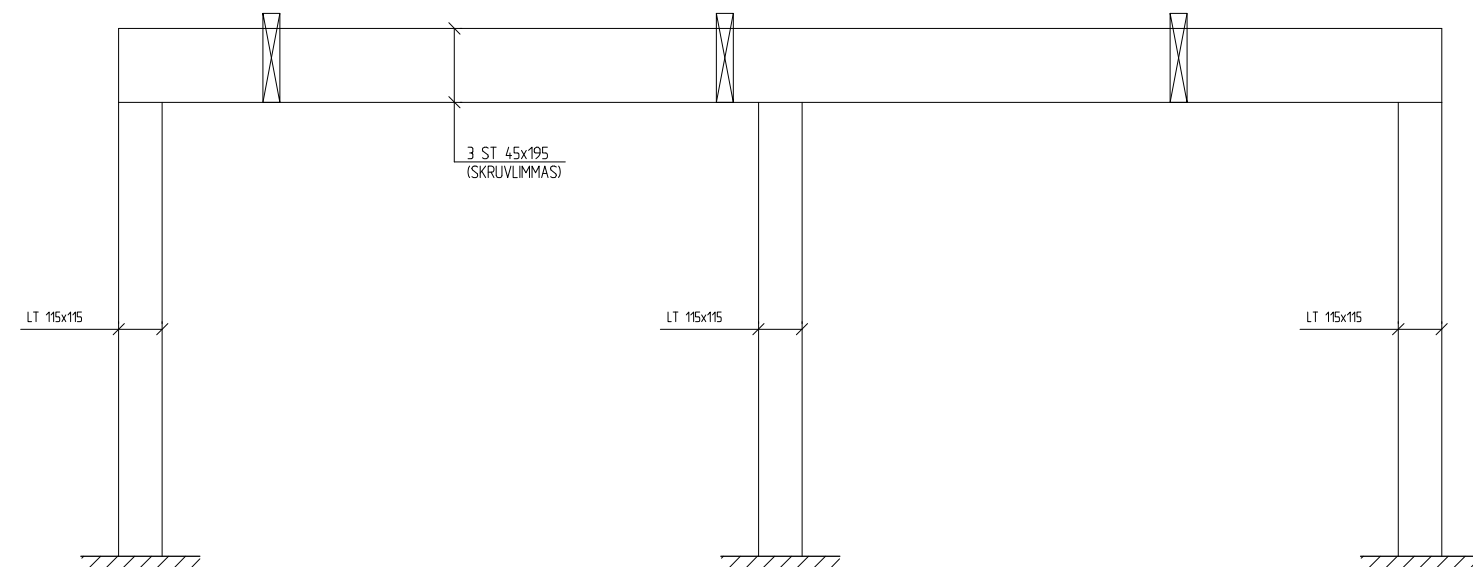

$\frac{1}{1:10} \text{ -33:13}$ AVVÄXLING ÖVER "TRAPPHUS"

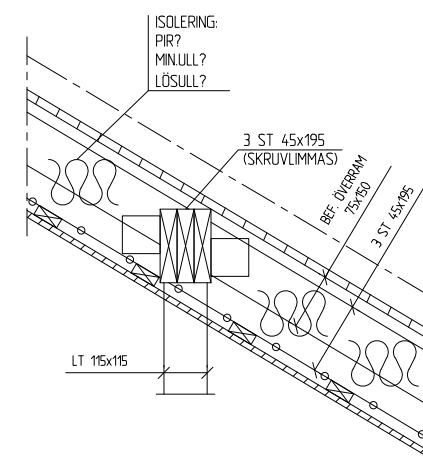

$\frac{2^{-33:11}}{1:10}$ TAKDETALJ ÖVER "TRAPPHUS"

FÖRESKRIFTER

RITNING FÅR EJ ANVÄNDAS FÖR BESTÄLLNING
ELLER UTFÖRANDE UTAN
ATT VARA FÖRSEDD MED TEXTEN BYGGHANDLING.
SE ALLMÄNNA FÖRESKRIFTER K30:00

HÄNVISNINGAR

FÖRKLARINGAR

-	-	-	-	-
BET	ANT	ÄNDRINGEN AVSER	DATUM	SIGN

RELATIONSHANDLING



PROJEKTNUMMER 222725	RITADIKONSTRÄV SRB	HANDLAGGARE SRB
DATUM 2024-03-05	ANSVARIG ERIK LINDQUIST	

KV. STUPRÄNNAN 16-18 - HUS 2
DETALJRITNING
DETALJER

SKALA 1:10 / A1 1:20 / A3	NUMBER K33:13	BET .
---------------------------------	------------------	----------

REF: A-40-P01.dwg 116_PL_EXP_190424.dwg 116_PL_EXP_190424.dwg A-40-P-004 - Vindspän - Stuprännan5- Arbetsfil.dwg A-40-P-004 - Vindspän - Stuprännan5- Arbetsfil.dwg A-992 PRINCIPSEKTION.dwg A-992.dwg A-992.dwg A-40-P-004 - Vindspän - Stuprännan5- Arbetsfil.dwg A-40-P-004 - Vindspän - Stuprännan5- Arbetsfil.dwg A-40-P-004 - Vindspän - Stuprännan5- Arbetsfil.dwg


FÖRESKRIFTER

RITNING FÅR EJ ANVÄNDAS FÖR BESTÄLLNING
ELLER UTFÖRANDE UTAN
ATT VARA FÖRSEDD MED TEXTEN BYGGHANDLING.

SE ALLMÄNNA FÖRESKRIFTER K30:00

HÄNVISNINGAR

FÖRKLARINGAR

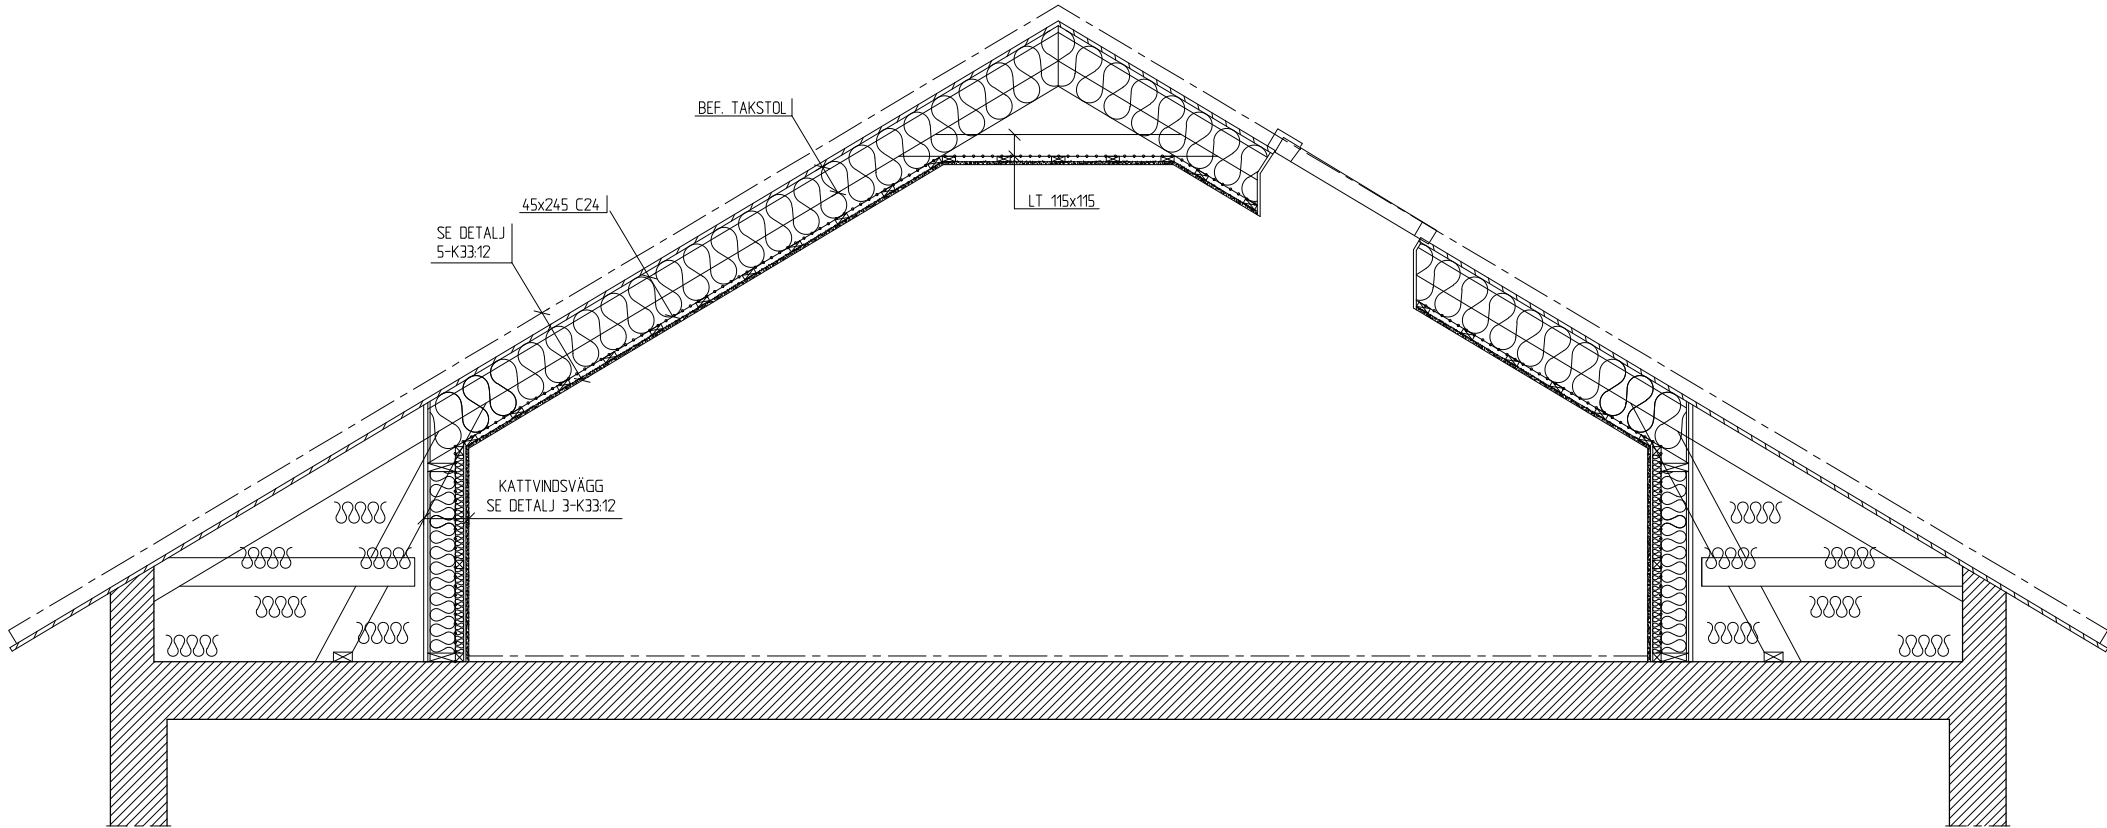

BET	ANT	ÄNDRINGEN AVSER	DATUM	SIGN
RELATIONSHANDLING				
			50 projekt ab Råbansvägen 36 112 54 Stockholm Tel 08-785 06 20 Fax 08-785 06 21	
PROJEKTNUMMER	222725	RITAD/KONSTR AV	SRB	HANDLAGGARE
DATUM	2024-03-05	ANSVARIG	ERIK LINDQUIST	SRB
KV. STUPRÄNNAN 16-18 - HUS 2				
SEKTIÖNSRITNING				
SEKTION				
SKALA	1:20 / A1 1:40 / A3	NUMMER	K33:22	BET
				.


FÖRESKRIFTER

RITNING FÅR EJ ANVÄNDAS FÖR BESTÄLLNING
ELLER UTFÖRANDE UTAN
ATT VARA FÖRSEDD MED TEXTEN BYGGHANDLING.

SE ALLMÄNNA FÖRESKRIFTER K30:00

HÄNVISNINGAR

FÖRKLARINGAR

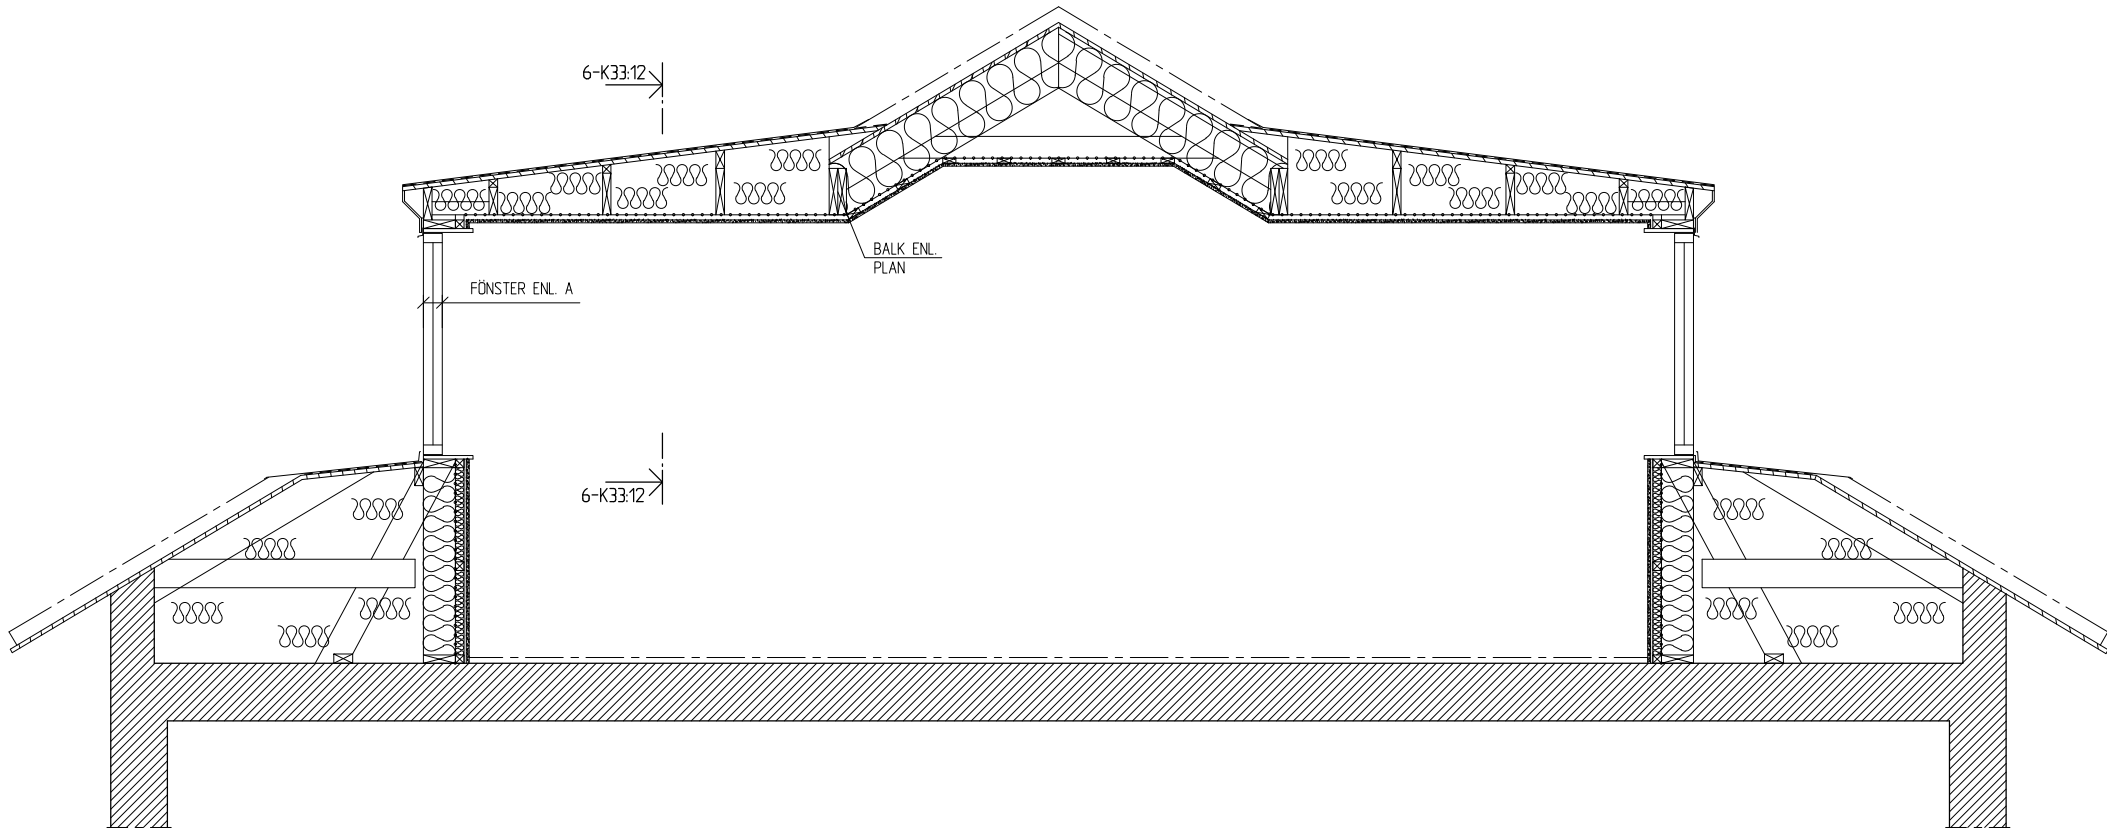

1 -33:23 SEKTION
120

	-	-	-	-
BET	ANT	ÄNDRINGEN AVSER	DATUM	SIGN
RELATIONSHANDLING				
			50 projekt ab Råbansvägen 36 112 54 Stockholm Tel 08-785 06 20 Fax 08-785 06 21	
PROJEKTNUMMER	RITAD/KONSTR AV		HANDLAGGARE	
222725	SRB		SRB	
DATUM	ANSVARIG			
2024-03-05	ERIK LINDQUIST			
KV. STUPRÄNNAN 16-18 - HUS 2				
SEKTIONS-RITNING				
SEKTION				
SKALA	NUMMER		BET	
1:20 / A1 1:40 / A3	K33:23		.	