


2BK ARKITEKTER
HUS 2, GIMMERSTAVÄGEN 20-24
2023-08-23 BH

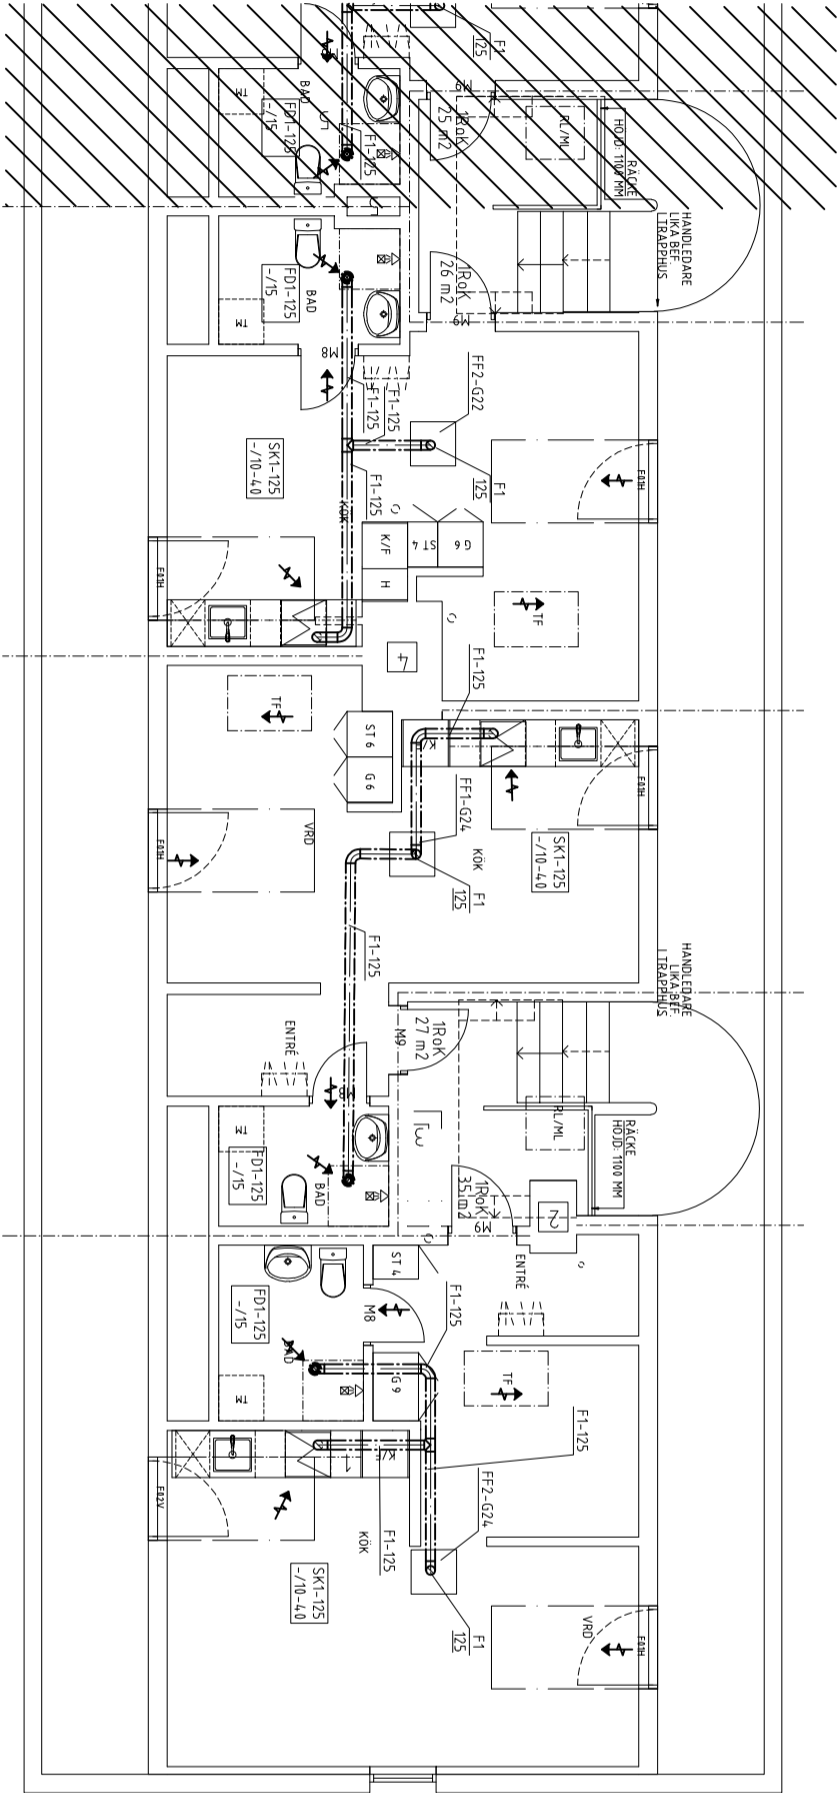

2BK ARKITEKTER
HUS 2, GIMMERSTAVÄGEN 20-24
2023-08-23 BH

FÖRKLARINGAR

BETECKNINGAR

TT1-4.00x300-K22

ISOLERING, YTBECKLÄDNAD

DIMENSION

KANAL

SYSTEMNUMMER

SYSTEM

TD11-100

ANSLUTNINGSDIMENSION

MATERIAL/DONTYP

SYSTEM

T = TILLUFT

F = FRÅNLUFT

O = OVERLUFT

U = UTELUFT

A = AVLUFT

KANAL

1 = CIRKULÄR KANAL

2 = REKTANGULÄR KANAL

3 = SVARPLÅTSKANAL

MATERIAL

FD1 = FRÅNLUTSDON 1

FF1 = FRÅNLUTSFLÄKT - TAKFLÄKT

SK1 = SPISKÅPA

RELATIONSHANDLING

KV STUPRÄNNAN 5
ORBY

REIBO

TELEFONSTIGEN 2 TEL: 08-556 117 70

131 39 MÅCKA E-mail: info@reibo.se/www.reibo.se

UPPRÄG NR 7022 EJE HANDLEDARE

DATUM 230830 JONAS REIBO

GIMMERSTAVÄGEN 20.22 OCH 24

OMBYGGNAATION

VINDSPLAN

LUFTBEHANDLING

SKALA A1=1:50 V-57-1-2401