


2BK ARKITEKTER  
HUS 2, GIMMERSTAVÄGEN 20-24  
2023-08-23 BH

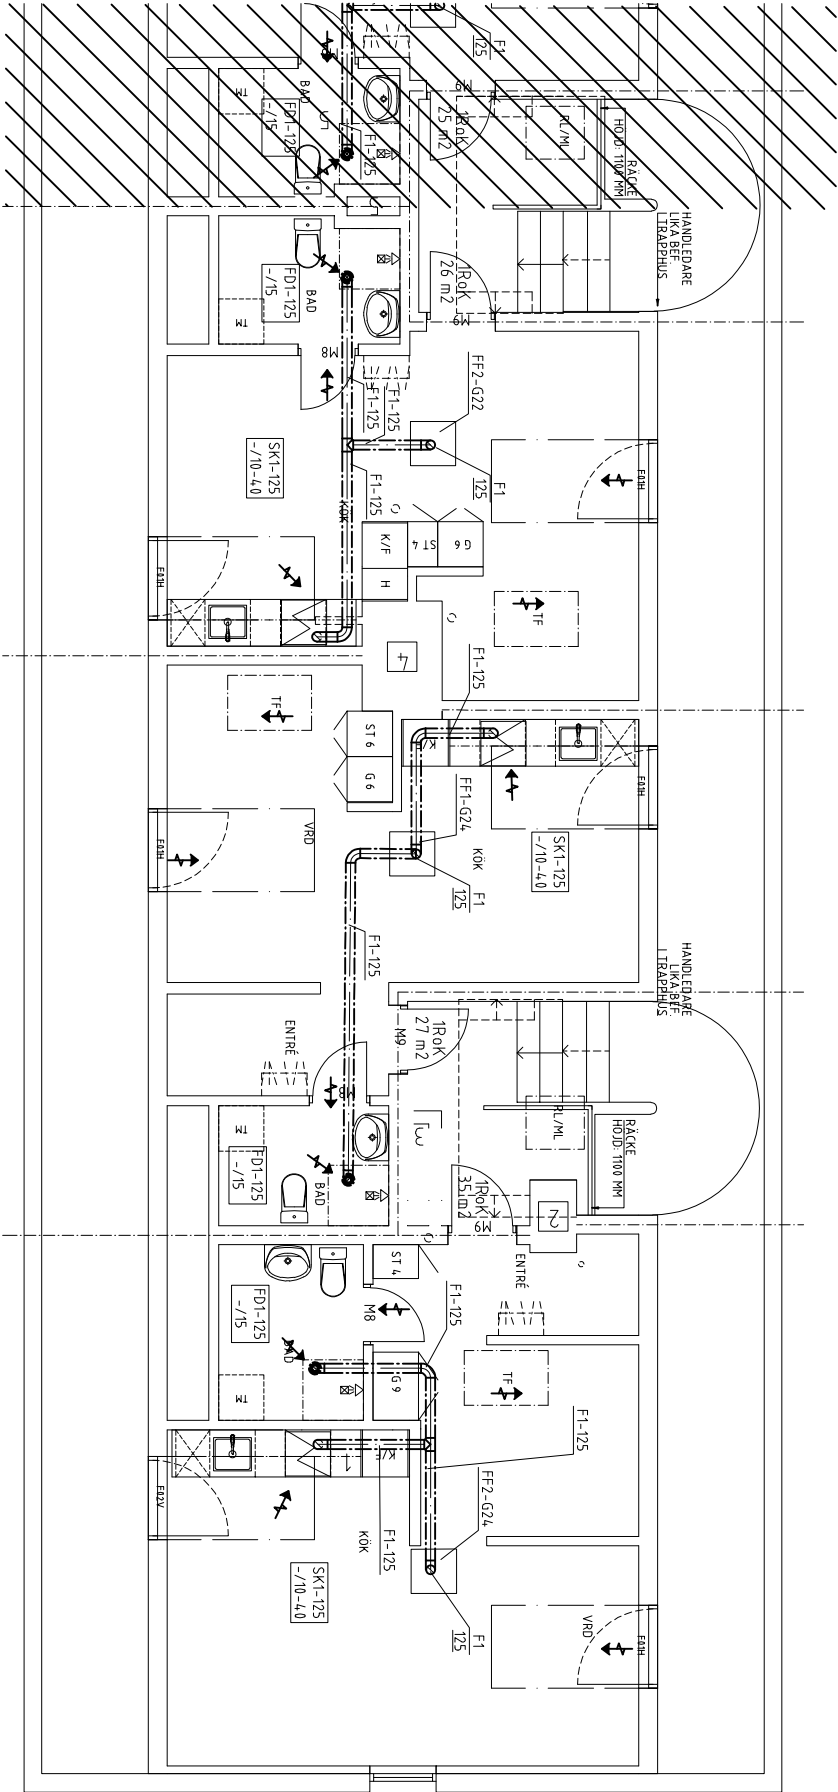

2BK ARKITEKTER  
HUS 2, GIMMERSTAVÄGEN 20-24  
2023-08-23 BH

FÖRKLARINGAR

BETECKNINGAR

T11-4.00x300-K22

ISOLERING, YTBECKLÄDNAD

DIMENSION

KANAL

SYSTEMNUMMER

SYSTEM

ANSLUTNINGSDIMENSION

MATERIAL/DONTYP

SYSTEM

T = TILLUFT

F = FRÄNLUFT

O = ÖVERLUFT

U = UTELUFT

A = AVLUFT

KANAL

1 = CIRKULÄR KANAL

2 = REKTANGULÄR KANAL

3 = SVARPLÅTSKANAL

MATERIAL

FD1 = FRÄNLUFTSDON 1

FF1 = FRÄNLUFTSFLÄKT - TAKFLÄKT

SK1 = SPISKÅPA

RELATIONSHANDLING

KV STUPRÄNNAN 5  
ORBY

REIBO

TELEFONSTIGEN 2 TEL: 08-556 117 70

131 39 MÅCKA E-mail: info@reibo.se/www.reibo.se

UPPRÄDNR 7022 E.E. RITAD AV JR HANDLAGARE

DATUM 230830 ANSVARIG JONAS REIBO

GIMMERSTAVÄGEN 20.22 OCH 24

OMBYGGNACTION

VINDSPLAN

LUFTBEHANDLING

SKALA A1=1:50 V-57-1-2401